


8,4 m.


Mulig Løsning 2

 Fyrtårn
 Slesserør






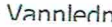
Dato 13/5-2020

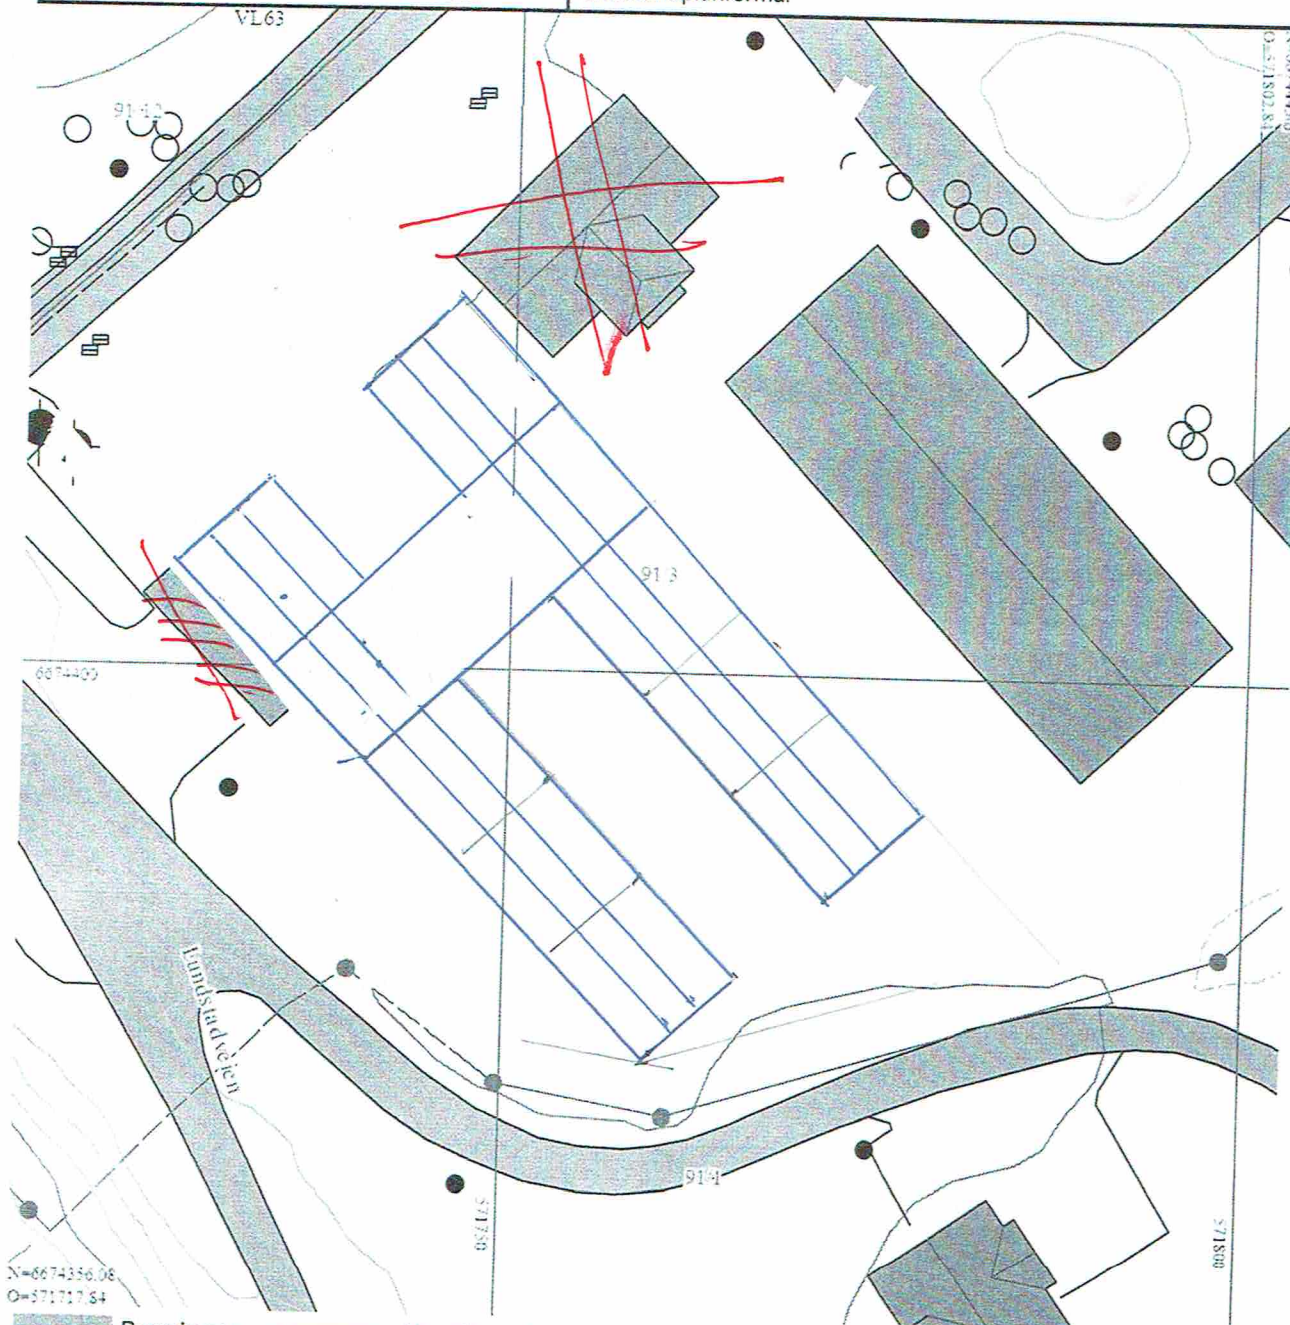Målestokk 1:500

Plannavn
Godkjent
Kommuneplanformål



N=6674356.06
O=571717.54

-  Bygninger
-  Nøyaktig eiendomsgrense
-  Usikker eiendomsgrense
-  Andre bygg
-  Trafikkareal
-  Vannledninn

Tiltakshaver signatur

Dato

Sign





Avt.

Avt.

Avt.

SPISE

SMITTEZONE

VAKT

DAAGER


LEBENT


SMITTE

SMITTE

5
5
5
5
5
5
5

Blind

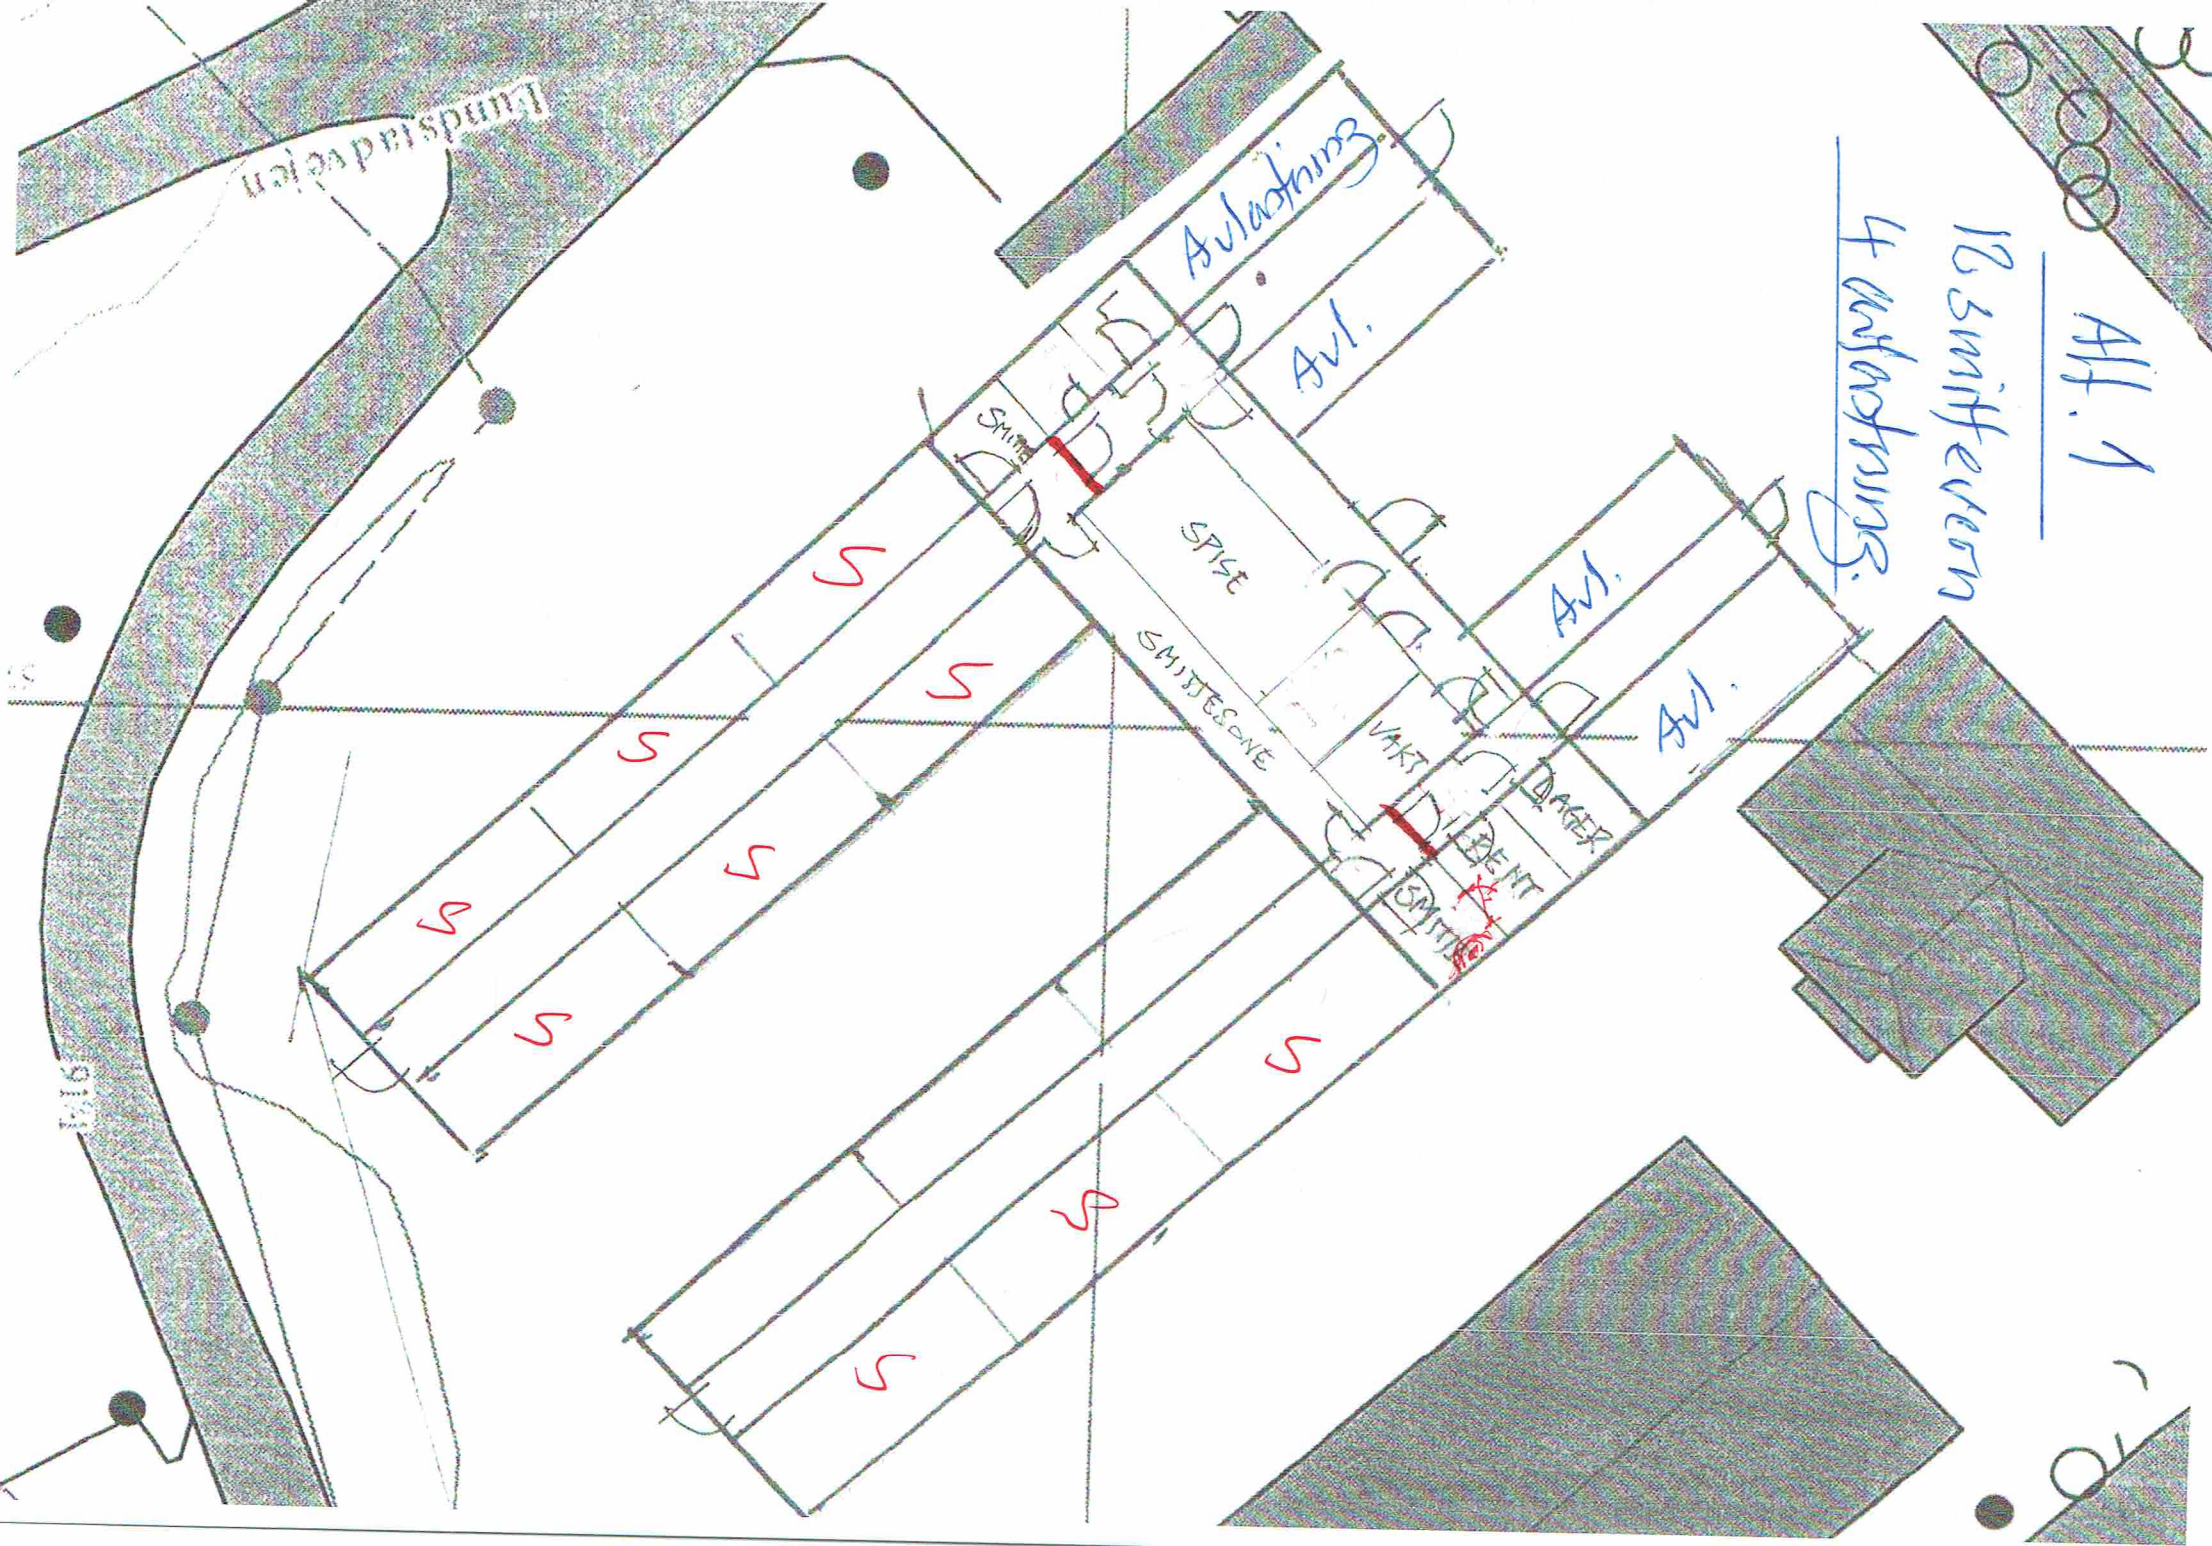

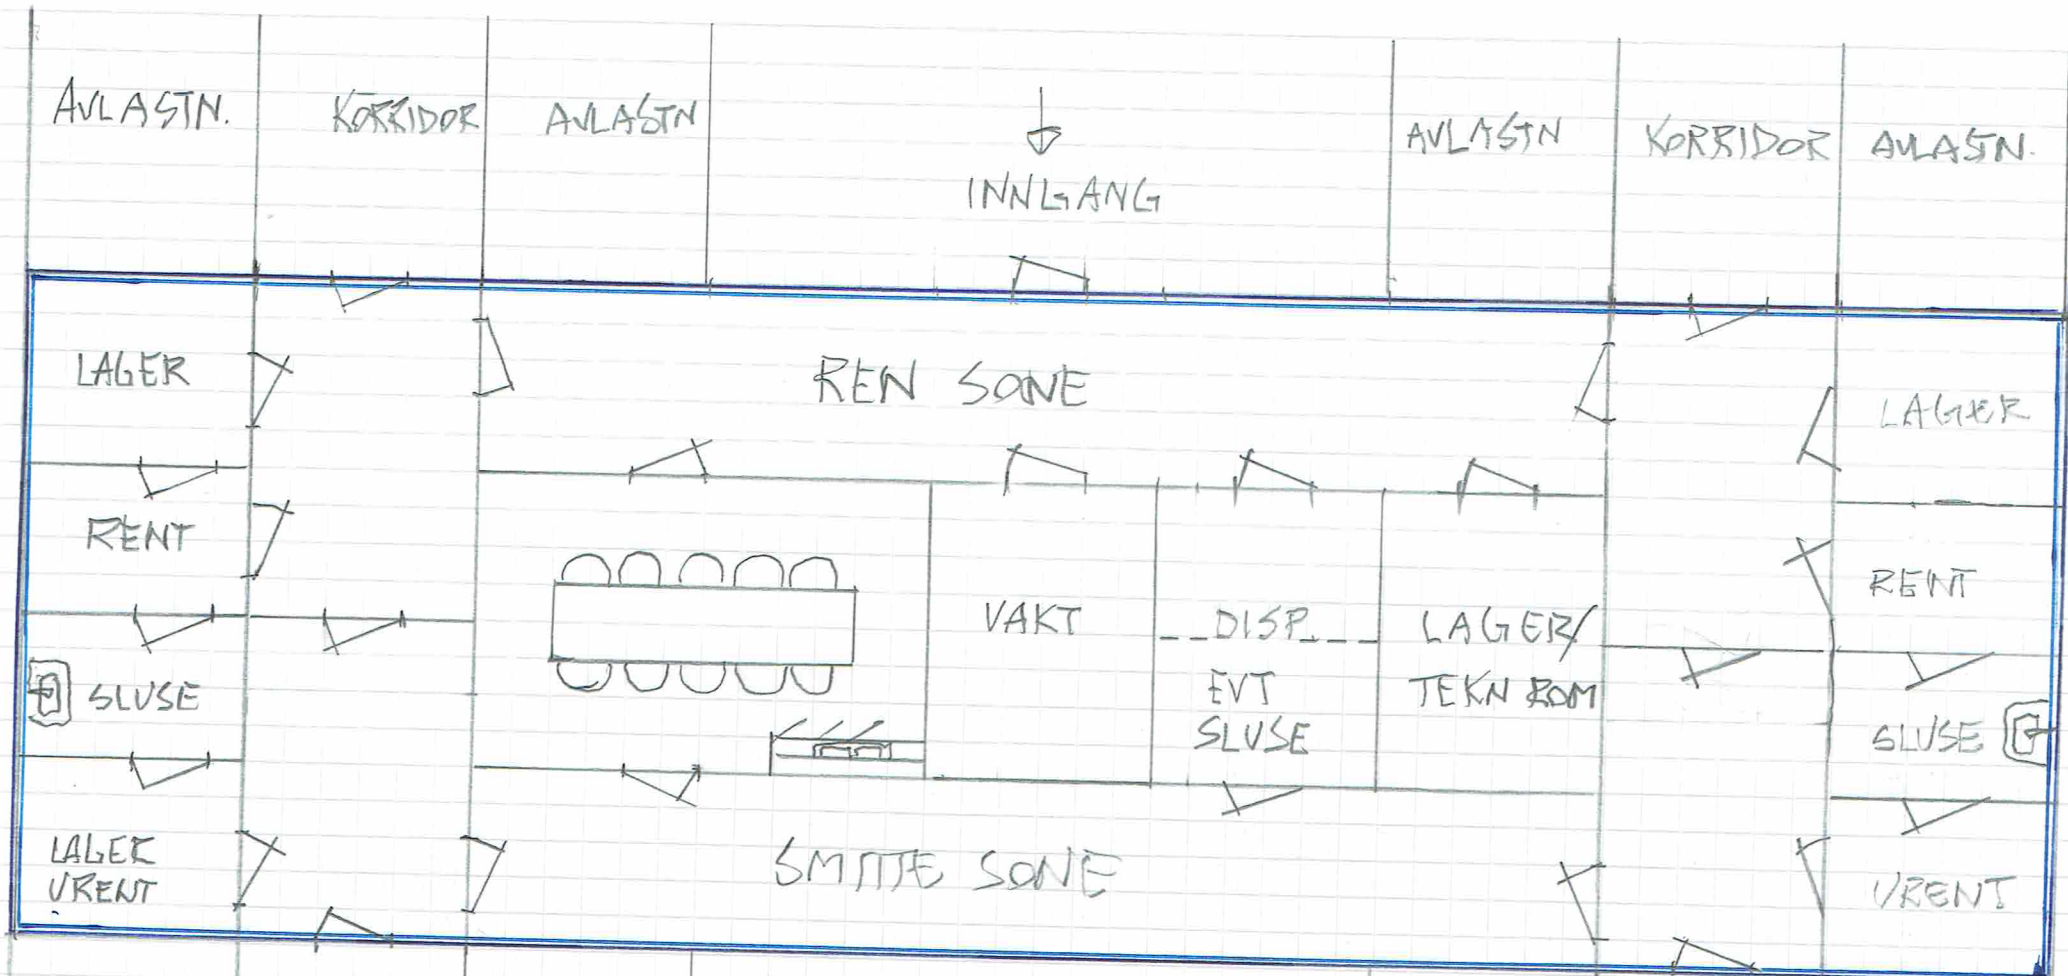

AVLASTN.

KORRIDOR

AVLASTN.

INNLANG

AVLASTN.

KORRIDOR

AVLASTN.

LAGER

REN SONE

LAGER

RENT

RENT

SLUSE

VAKT

DISP.
EVT
SLUSE

LAGER/
TEKN ROM

SLUSE

LAGER
VRENT

SMITTE SONE

VRENT

SMITTE AVDELING

SMITTE AVDELING

SMITTE

KORR

SMITTE

RINGERIKE KOMMUNE
AVSTJORD OMSORGE