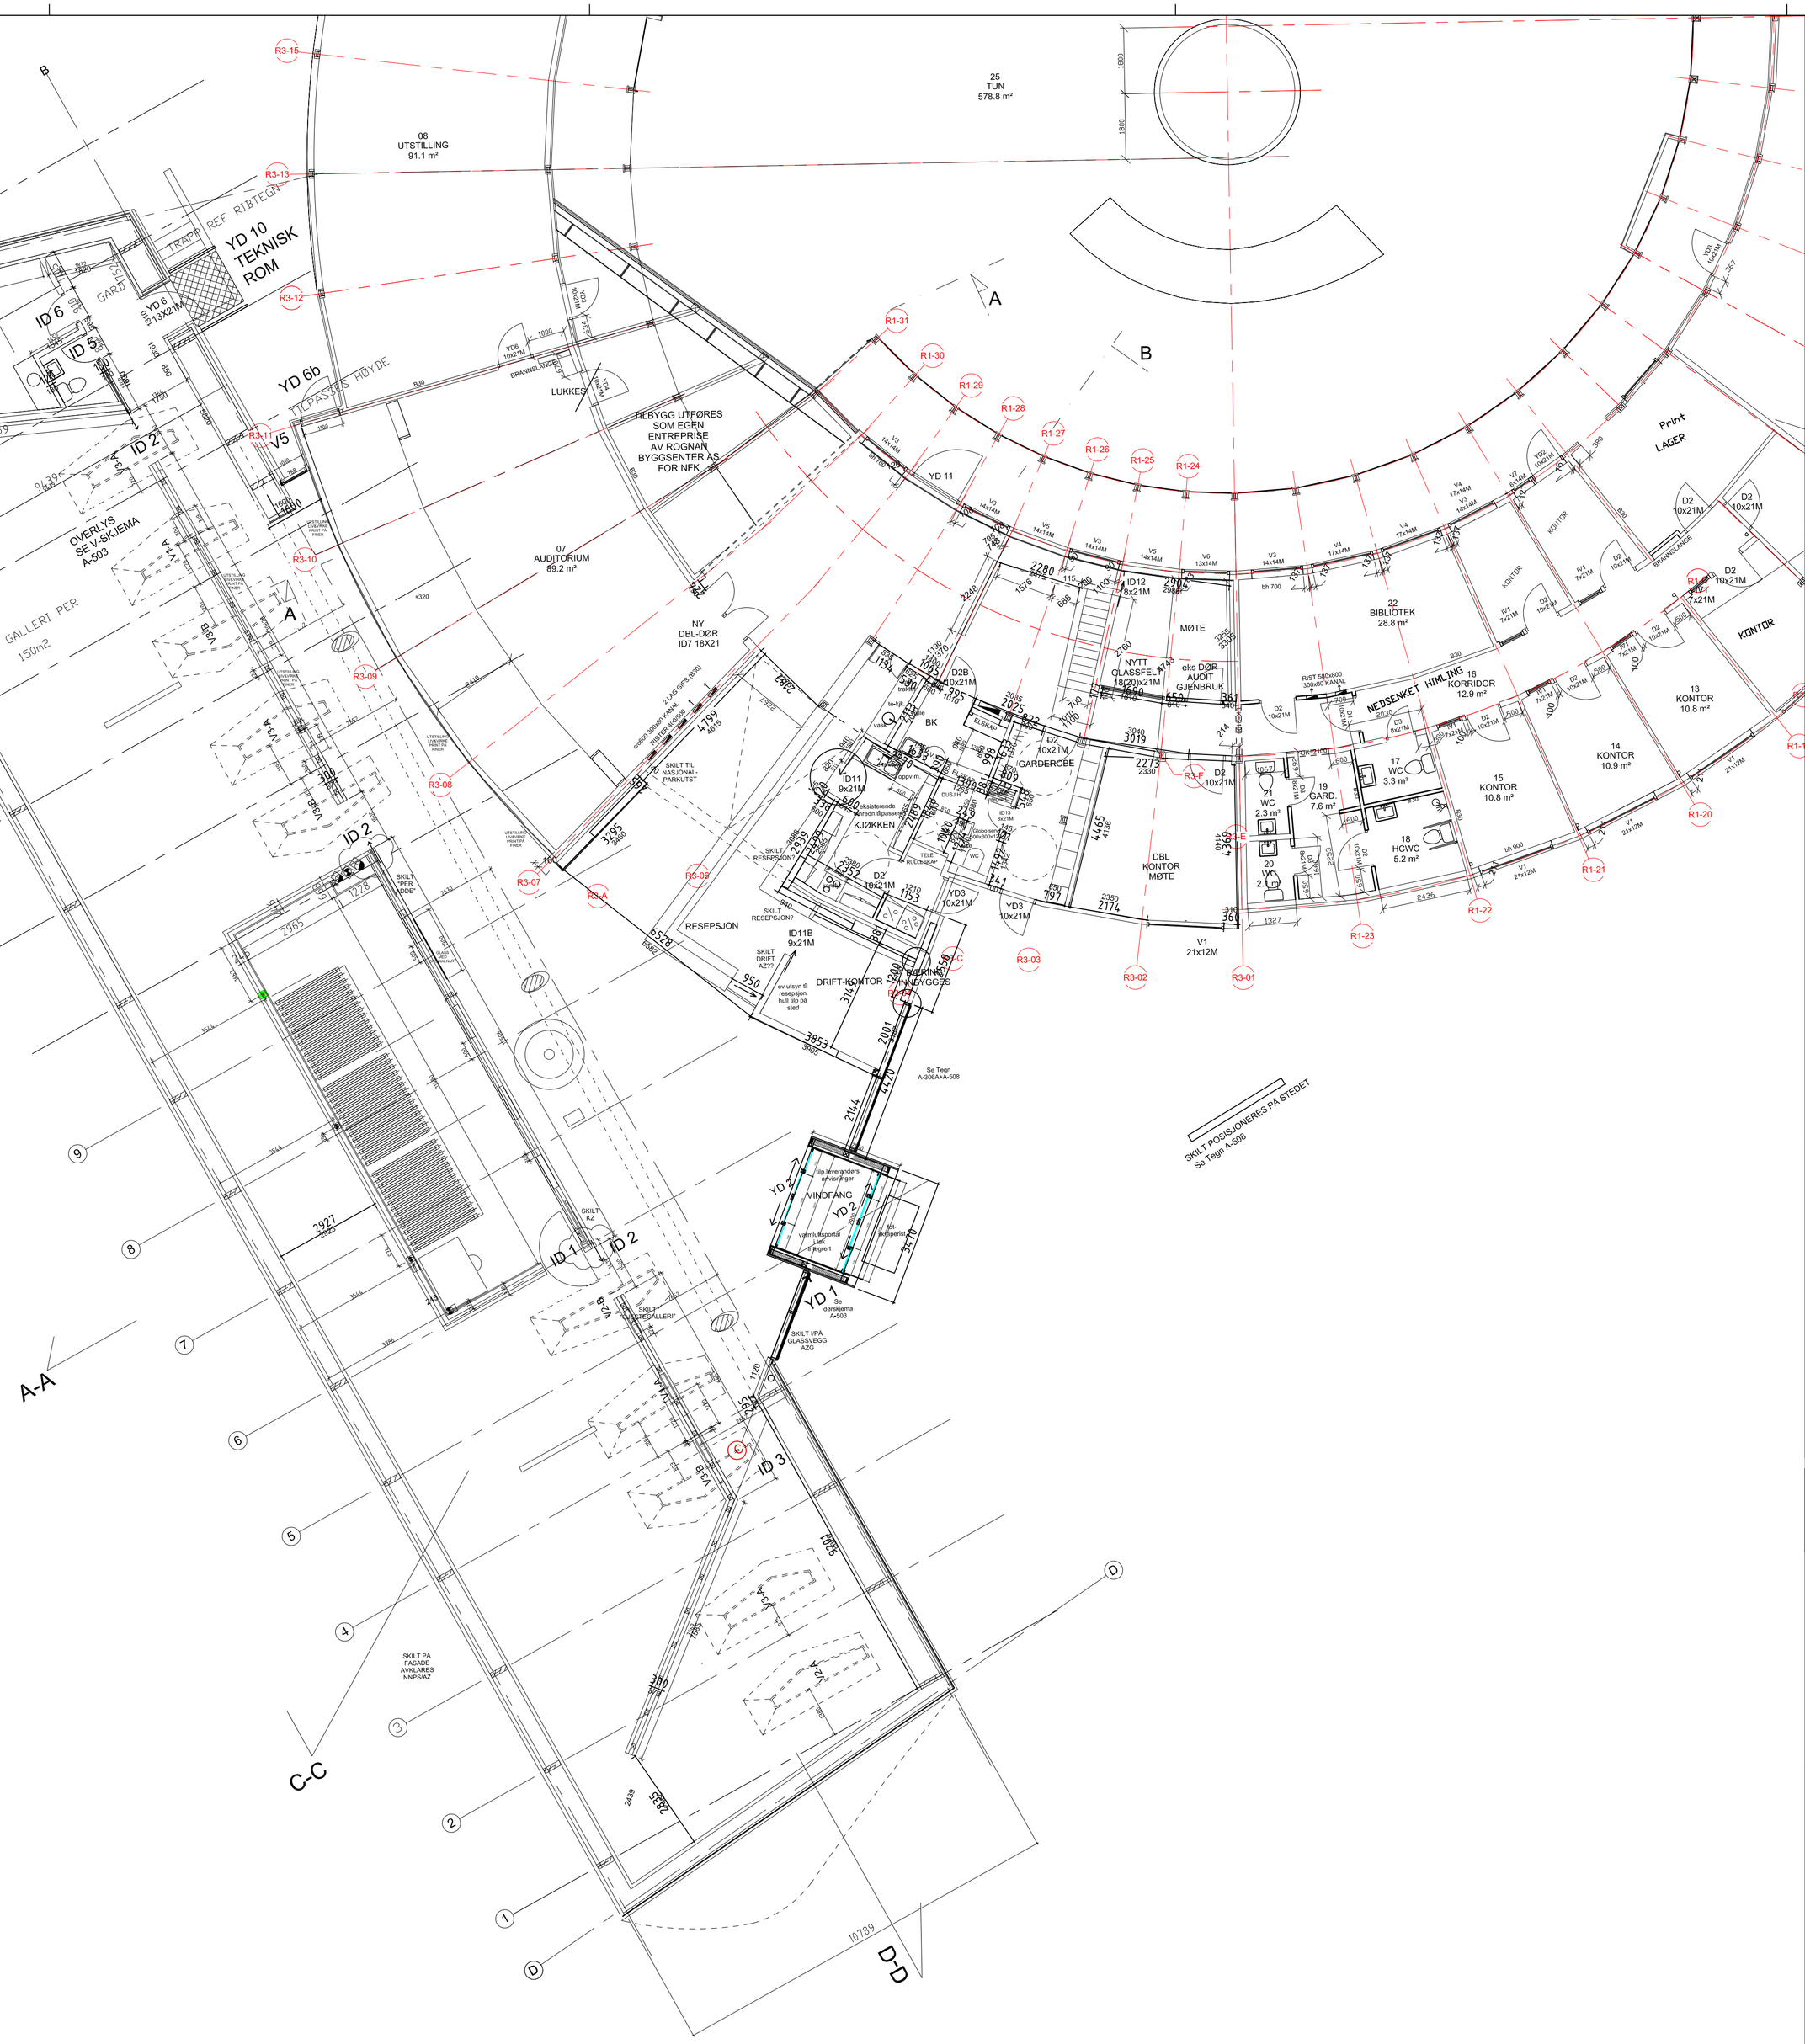

TEORETISKE MÅL - ENTREPENØRS OPPMÅLING INNLAGT
ALLE MÅL MÅ KONTROLLERES PÅ STEDET

Tegningsnummer:	Rev. index:	Rev. nummer:
A-101	08	15

Nordland FYLKESKOMMUNE

NASJONAL-PARK-SENTER

Index:	Nr:	Revisjonen gjelder:	Sign:	Dato:

BYGGMESTERAN AS

Planstyring Rådgivende ingeniører

LPO arkitekter
Rosenborggata 19C
0356 Oslo
Postadresse:
PB 7033 Majorstuen
0306 Oslo
T +47 23 32 71 00
F +47 22 46 45 99
web: www.lpo.no

Prosjekteringsfase: AS BULD	Tegnet dato: 060912
	Tegnet av: jm/MF
Prosjekt–\tegningsinformasjon: GALLERI ADDE ZETTERQUIST NNPS	Kontrollert av:
	Godkjent av:
	Revidert dato: 130513
HOVEDPLAN GALLERI ORIENTERENDE TEGNING	Revidert av:
	Erstatning for:
Tegningskatalog:	Erstattet av:

Tegningsnummer:	Rev. index:	Rev. nummer:	Målestokk:
A101	08	16	1:100

Underlag \ X-ref: