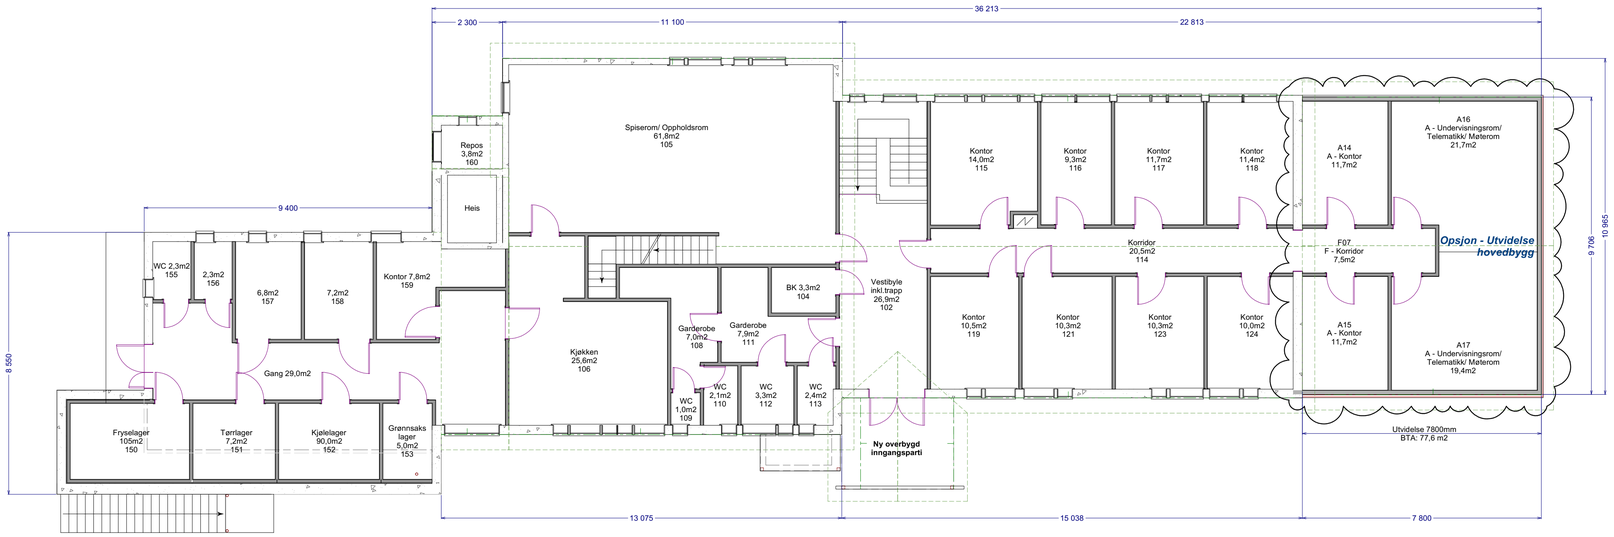

AREALER YTTERVEGGER:

1. etasje	**117,3 m2**
2. etasje	**252,6 m2**
3. etasje	**132,3 m2**
Totalt	**502,2 m2**
- dør og vinduer	**47,5 m2**
Netto	**454,7 m2**

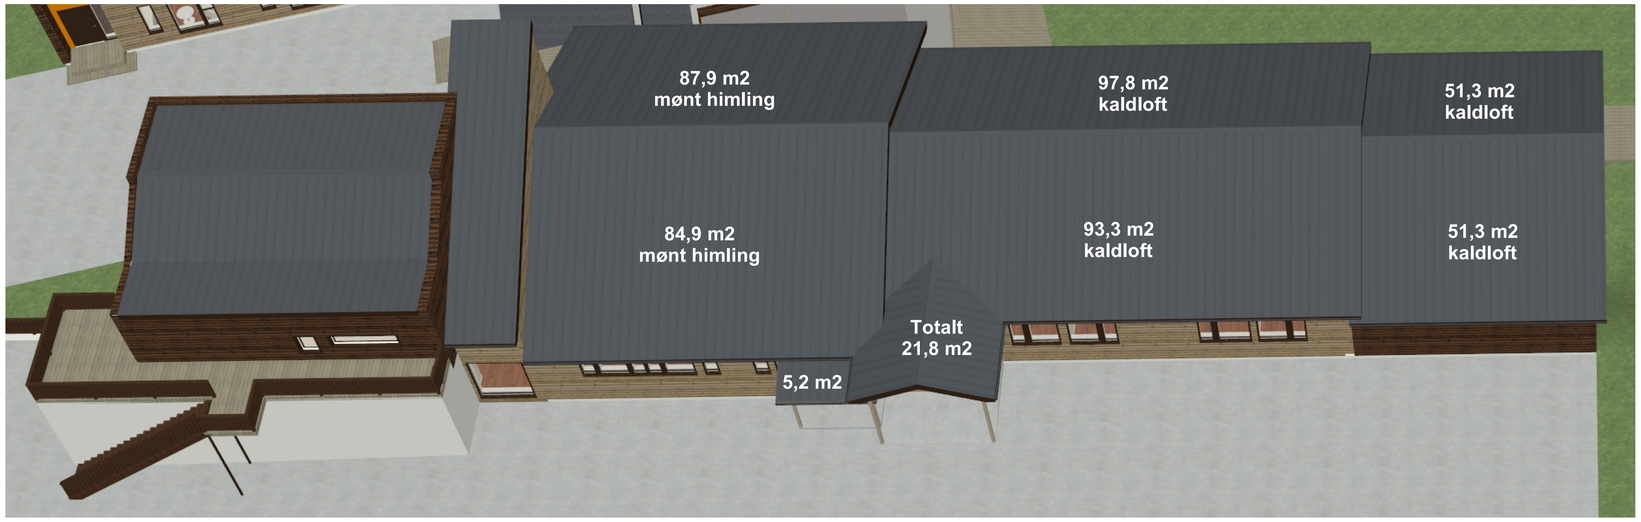

ANBUDSTEGNING

Rev.	Endring	Utført	Kontr.	Ansv.	Dato
01					

Finnmarksklinikken Finnmarkssykehuset HF	WSE	NAS	07.10.16
	Målestokk 1 : 100		Format A1
Arealer tak og yttervegger Alt. 1	Tegn.nr:		Rev.:

FINNMARKSSYKEHUSET
FINNMÁRKKU BUOHCCIVIESSU