


X:\noroppdrag\Mosjøen\517705\BIM\Elektron\Modell\Oppdaterte tegninger\5177099 HG13 elektro a.dwg - K:\Thom - Plettet: 2020-05-15, 13:52:14 - XREF = A22-102 Plan 1. Etasje

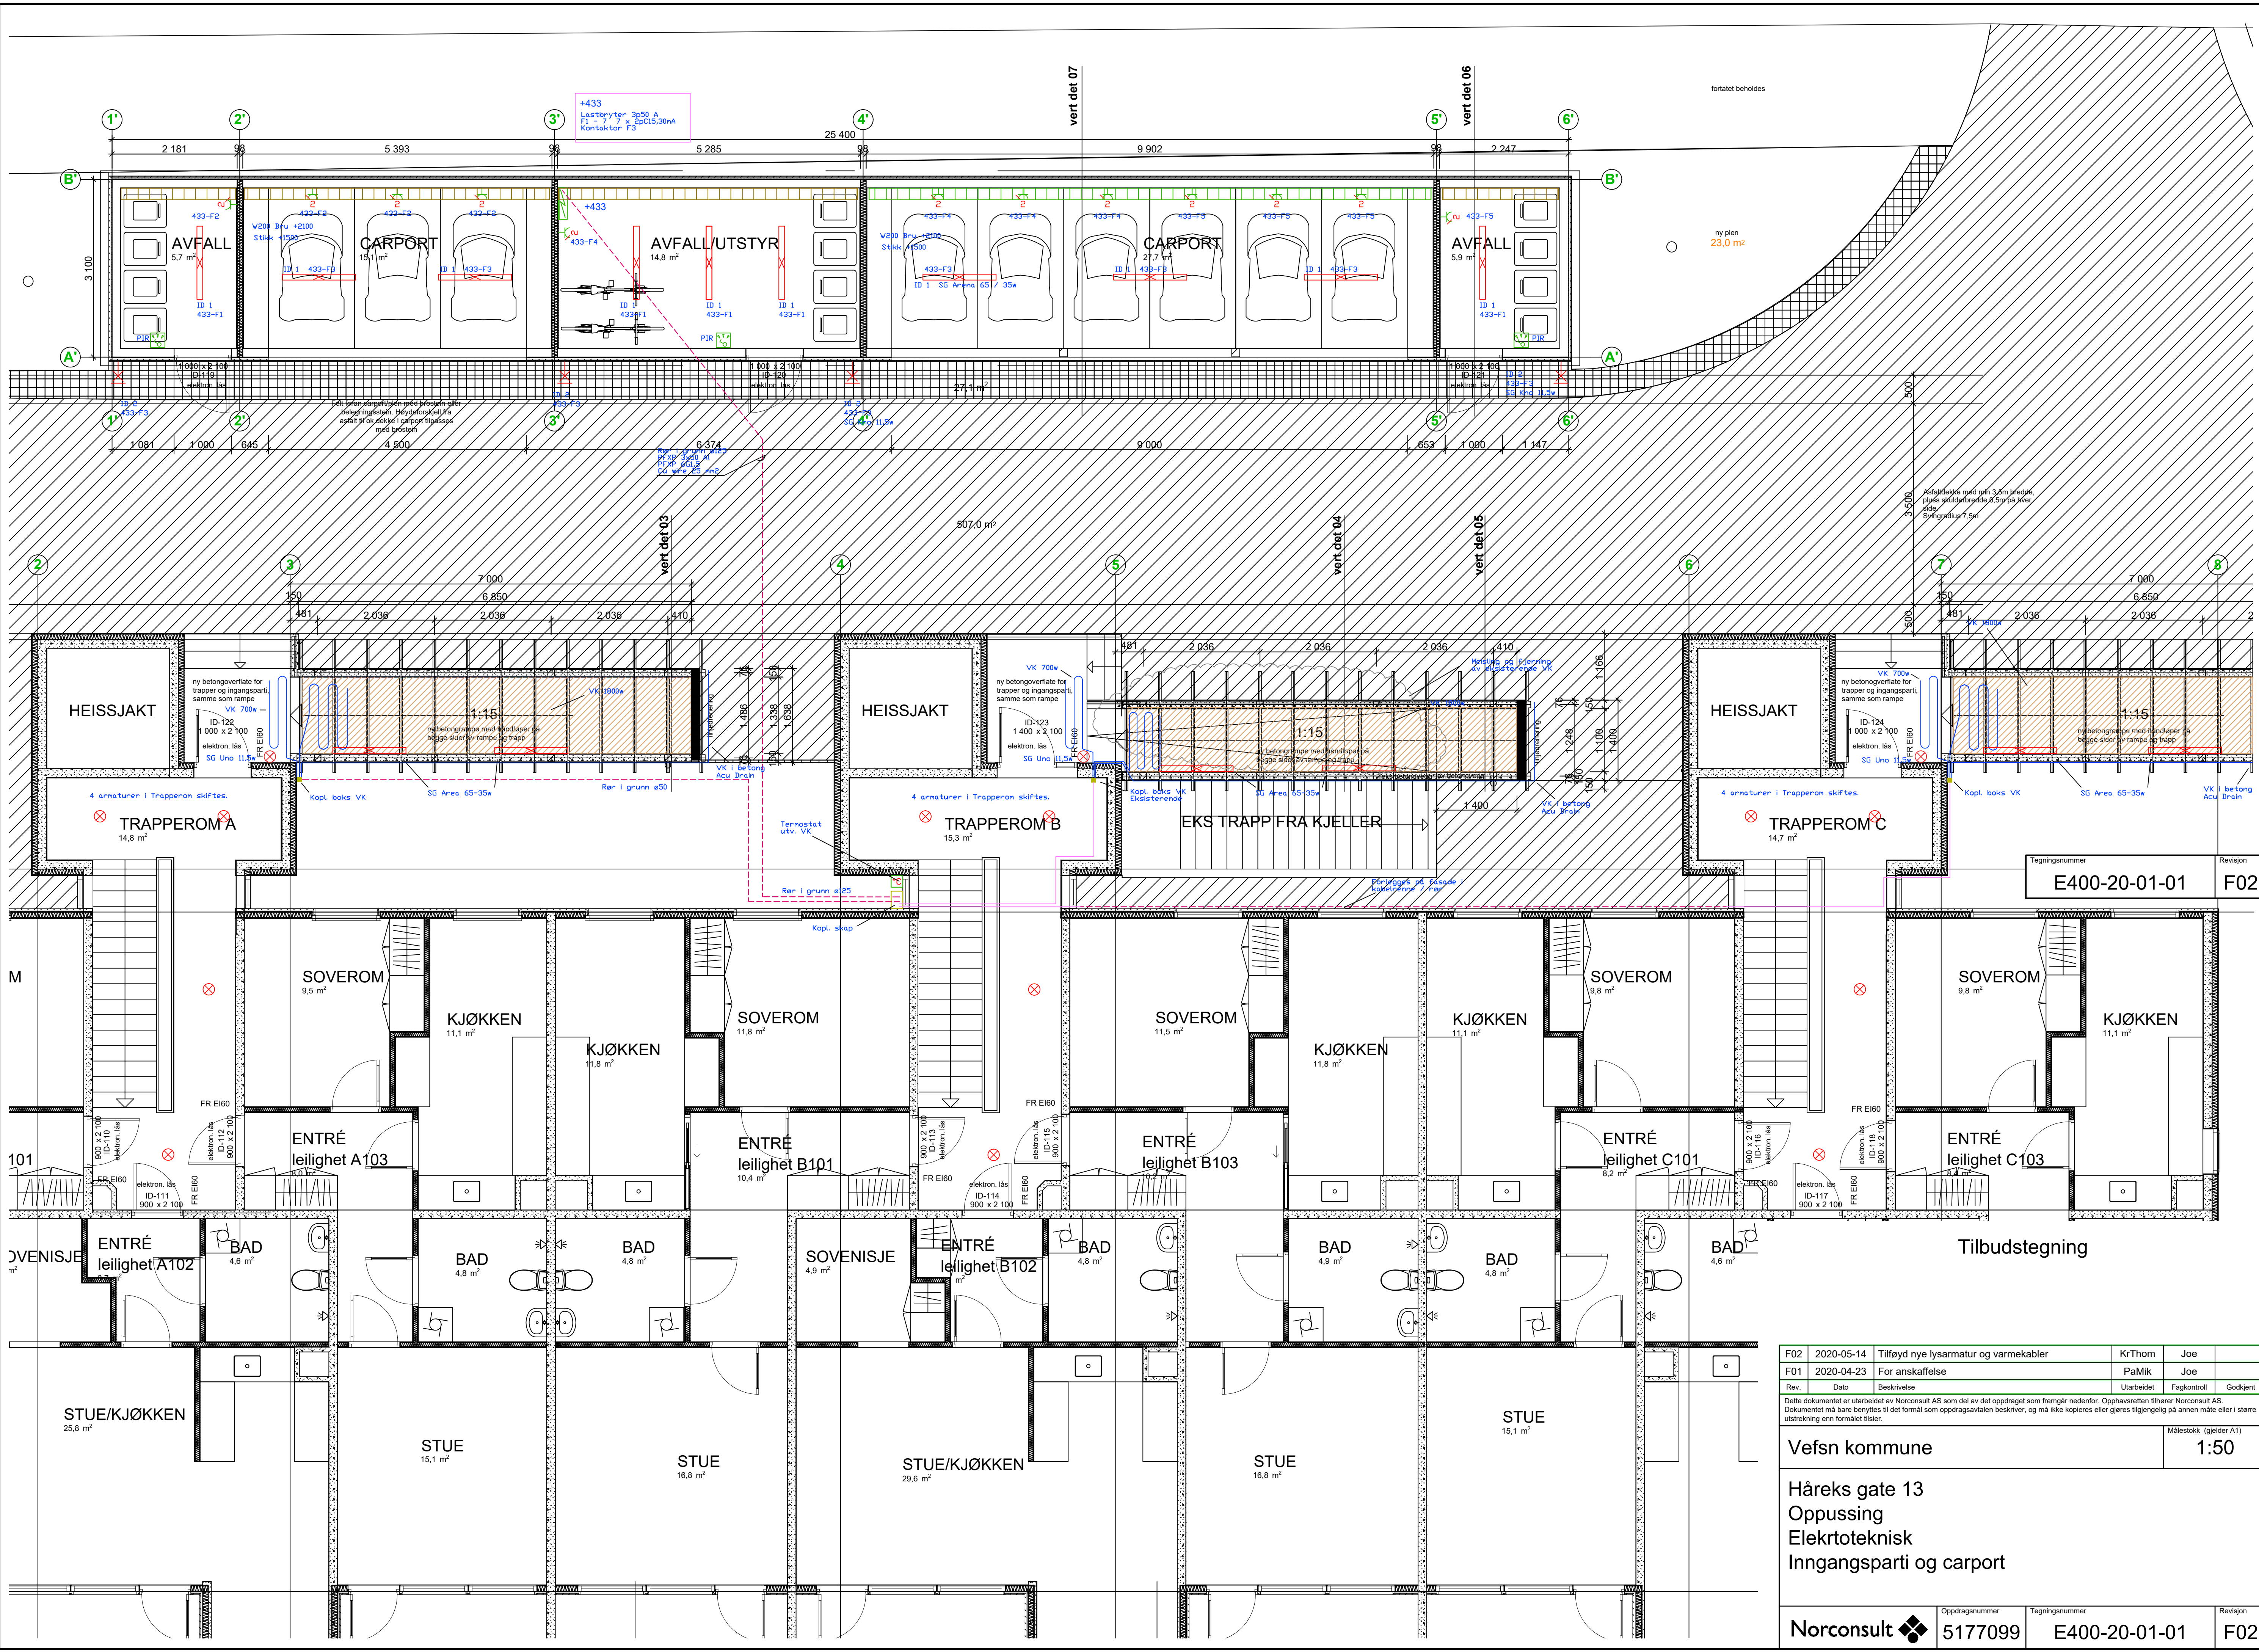

F02	2020-05-14	Tilføyd nye lysarmatur og varmekabler	KrThom	Joe
F01	2020-04-23	For anskaffelse	PaMik	Joe
Rev.	Dato	Beskrivelse	Utarbeidet	Fagkontroll
			Godkjent	

Dette dokumentet er utarbeidet av Norconsult AS som del av det oppdraget som fremgår nedenfor. Opphavsretten tilhører Norconsult AS. Dokumentet må bare benyttes til det formål som oppdragsavtalen beskriver, og må ikke kopieres eller gjøres tilgjengelig på annen måte eller i større utstrekning enn formålet tilsier.

Vefsn kommune Målestokk (gjelder A1)
1:50

Håreks gate 13
Oppussing
Elektroteknisk
Inngangsparti og carport