

S 1

Hovedbryter 3 x 250 A
- Til tilflütsrom
Kobles i bunn
hovedbryter (se
skisse.)

S 2



10 B

10 c

1 B

11 B

12 B

1 c

11 c

6 A

2 B

3 B

4 B

5 B

6 B

7 B

2 c

3 c

4 c

5 c

6 c

98

83

ADVARSEL!

Husk måleravlesning hver måned





Kursfortegnelsen skal bare anvendes i NEBB sikringsskap.

ADVARSEL!

Abonnenten er etter straffeloven ansvarlig for bruk av ikke godkjente eller forfalskede sikringer. Elektrisitetsverket har plikt til å anmelde forholdet til påtalemyndigheten.

Installator:

Mosjøen Elektriske A/S

Anlegg nr. Tilkoblet fase

Inntakssikringer
er plassert her

Kurs nr.	Kursfortegnelse:	Sikr.-størr. amp.	Ledningstversnitt i mm ²
1A	Hovedsikringer	60	×
2A	Kurs for heisemaskin	50	3 × 10
3A	Vifte	10	3 × 1½
4A	Lyskurs	10	2 × 1½
5A	Varmekurs	20	2 × 4
6A	Ringeanlegg	10	2 × 1½
10A	Bryter vifte		×
11A	Bryter ringeanlegg		×
			×
			×
			×
			×

Kursforlegnelsen skal bare anvendes i NEBB sikringsskap.

ADVARSEL!

Abonnenten er etter straffeloven ansvarlig for bruk av ikke godkjente eller forfalskede sikringer. Elektrisitetsverket har plikt til å anmelde forholdet til påtalemyndigheten.

Installatør:


Mosjøen Elektriske A/S

Anlegg nr.


Tilkoblet fase

Inntakssikringer
er plassert


Kurs nr.	Kursforlegelse:	Sikr.-størrelse amp.	Ledningstvernsnitt i mm ²
1B	Hovedsikringer	60	x
2B	Kurs for heisemaskin	50	3 x 10
3B	Vifte	10	3 x 1½
4B	Lyskurs	10	2 x 1½
5B	Varmekurs	20	2 x 4.
6B	Varmekabler utvendig	16	2 x 2½
7B	Ringeanlegg	10	2 x 1½
10B	Bryter vifte		x
11B	Bryter ringeanlegg		x
12B	Bryter varmekabler		x
9B	BRANNALARM	10	2 x

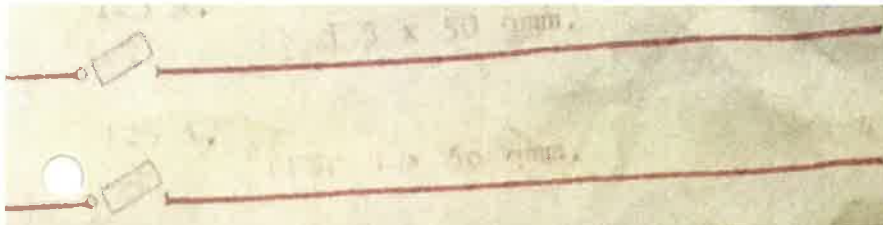


12 - 1) 05V.
 STIGELDIN
 12 - 12 05V. TRAPPETUS

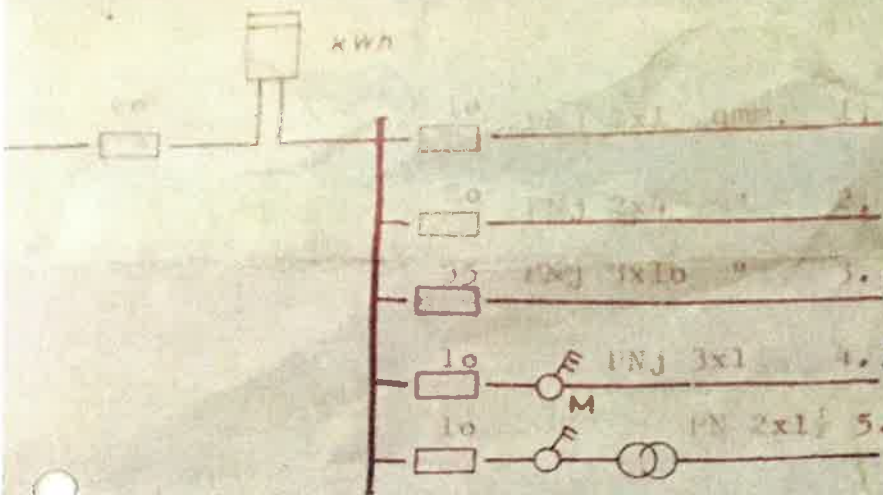

1. Lys trappetuss "A".
 2. Varme trappetuss "A".
 3. Personheis trappetuss "A".
 4. 2 Takventillator trappetuss "
 5. Ringeanlegg trappetuss "A".

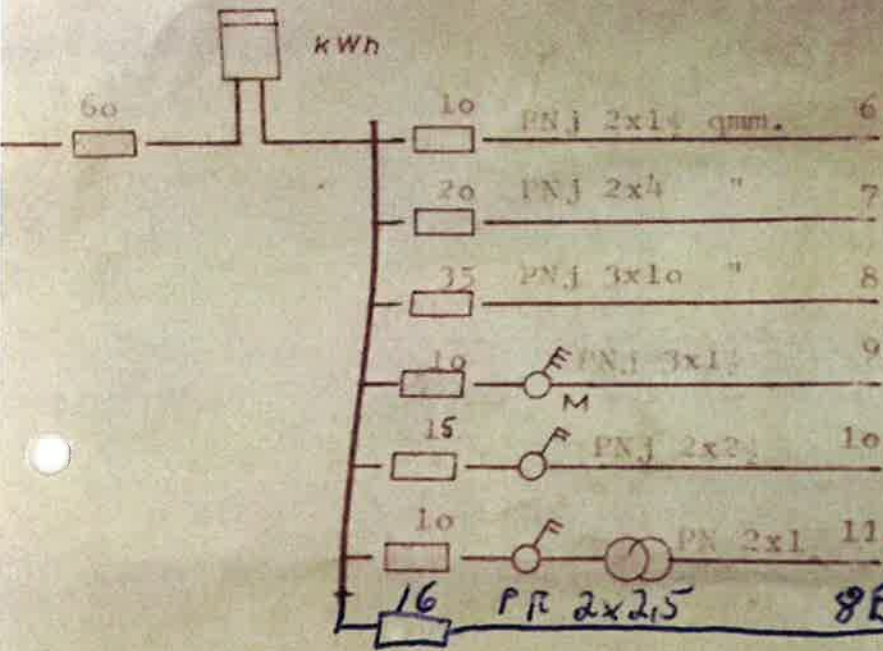

6. Lys trappetuss "B".
 7. Varme trappetuss "B".
 8. Personheis trappetuss "B".
 9. Takventillator trappetuss "
 10. Varmekabler i utv. trapper
 11. Ringeanlegg trappetuss "B".
 8B stikk ute "B"

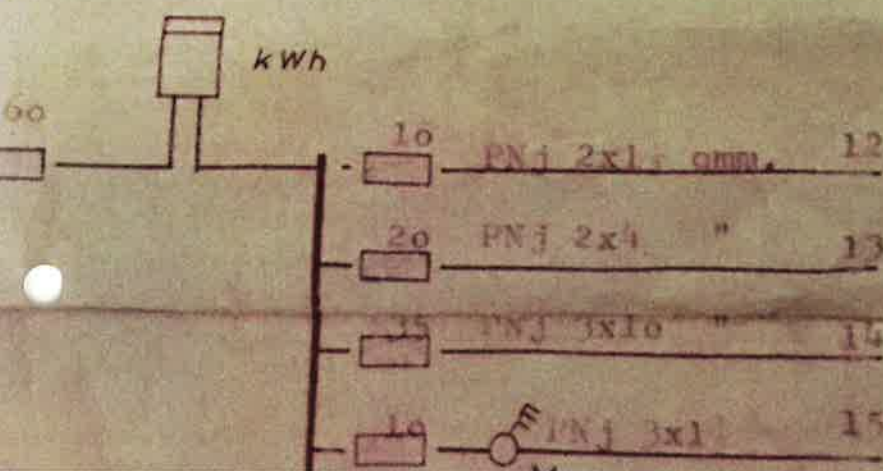

12. Lys trappetuss "C".
 13. Varme trappetuss "C".
 14. Personheis trappetuss "
 15. Takventillator trappetuss