

20,000

1,270

17,460


1,270

2,200

5,600


2,100

10,000

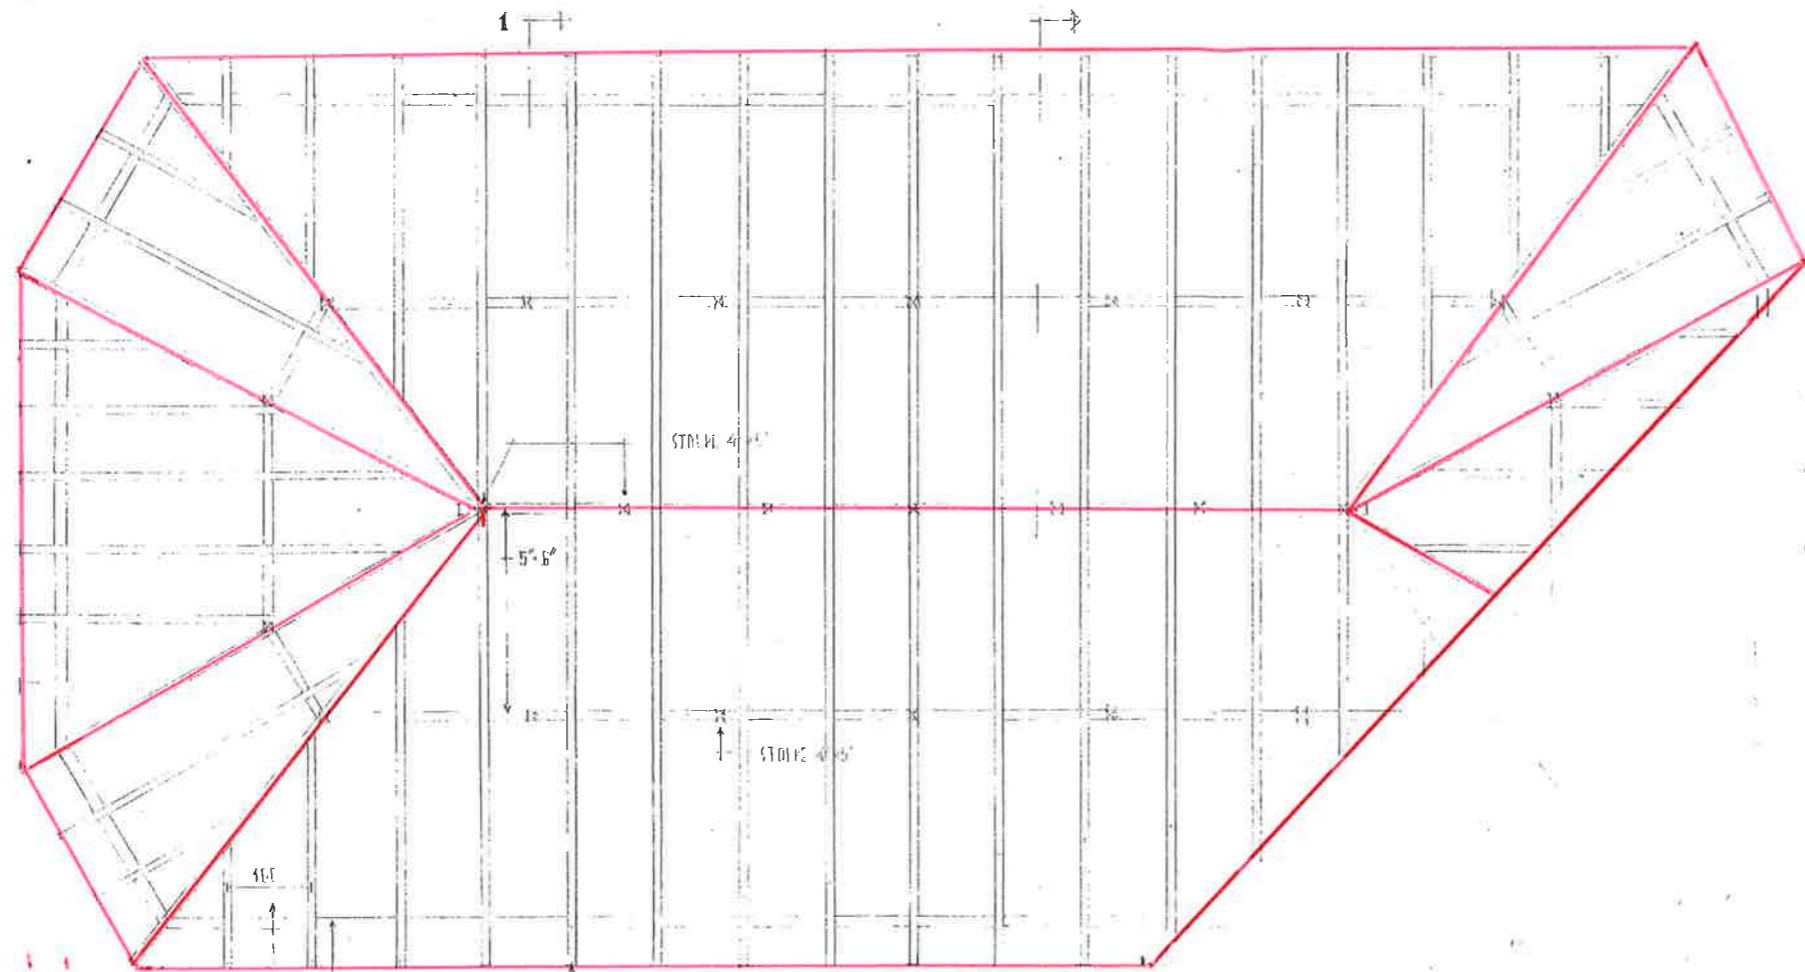


3'-5" FASTPOLTET RIM  
 3'-4" SPERRE (SPELLEDIM. FOR SAMME SVISSEL)  
 SKEIVENE ANBRINGES MED DEVE INNRYRDES AVSTAND (CA. 100CM E-C LANGSLEIRE)

PLAN

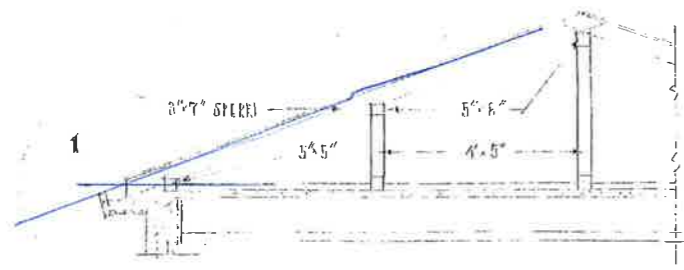

SNITT

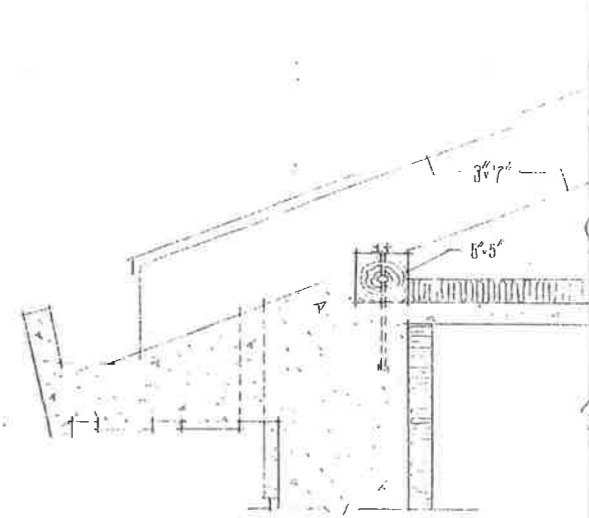

DETALJ

ALLE MÅL ER  
 C.A.  
 W

XP-SUND KOMMUNE
NY BRANNSTÅSEN
TAKPLAN TOPP GYMNASIET
<b>218/040</b>
M. 1/81/40 Tegnet 21-5-1991
<b>Axel Guldahl</b> arkitekt M. N. A. L. Kjøpmannsgt. 54 Tlf. 84800 Trondheim.