



Kristiansund kommune


i medvind uansett vær

Barmanhaugen – Digitale postkasser

Prosjekt nr.: 67600

Bygg ID nr.: 200501

Det ønskes pris på nytt innvendig postkasseanlegg med elektroniske låser til vestibylen ved Barmanhaugen i Kaptein Bødtkers gate 10, Kristiansund.

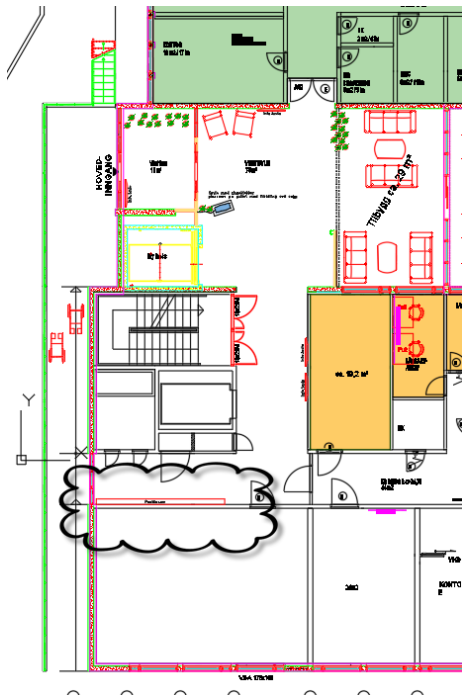

Det er i dag montert gamle kasser på veggen (bildet under) som det må medtas pris for demontering og kassering av.



Det er i dag totalt 57 stk. postkasser. Disse består av rekker med 5 eller 6 kasser. Det er ønskelig med pris på totalt 60 stk. nye postkasser.

- ✓ Postens krav til postkasseanlegg skal oppfylles mht. til størrelse, funksjonalitet, merking og montering for at postkasseanlegget.
- ✓ De nye kassene skal kunne åpnes ved at man benytte de samme nøkkelbrikkene som beboerne har i dag og bruker til boder; og i framtiden til leiligheter.
- ✓ Skal leveres med leveres med Postens sonelås. Lukking av hovedlokket må kunne skje uten bruk av nøkkel.
- ✓ Postkassene skal ha digitale navneskilt. Det er ønskelig at navneskiltet er så

stort som mulig pga. lesbarheten for eldre mennesker. Det må være mulig med god kontrast mellom bakgrunn og bokstaver.

- ✓ Postkasser skal være i stål med pulverlakk i valgfri RAL-farge. Farge bestemmes senere.
- ✓ Inkl. i prisen skal være demontering og kassering av eksisterende postkasser.
- ✓ Inkl. i prisen skal være montering direkte på betongvegg og evt. opplæring.
- ✓ Det er ønskelig med postkasseanlegg i tilsvarende utforming mht. størrelse som i dag. Postkasseanlegget skal åpnes ved å felle ut hele forsiden.

Pris oppgis som komplett ferdig levert og montert postkasseanlegg.