


2x 10mm subbet + fiberkabel 20mm 30mm


1x 10mm subbet + fiberkabel 20mm 30mm


2x 10mm subbet + fiberkabel + fiberkabel 20mm 40mm

2x 10mm subbet + fiberkabel 20mm 40mm



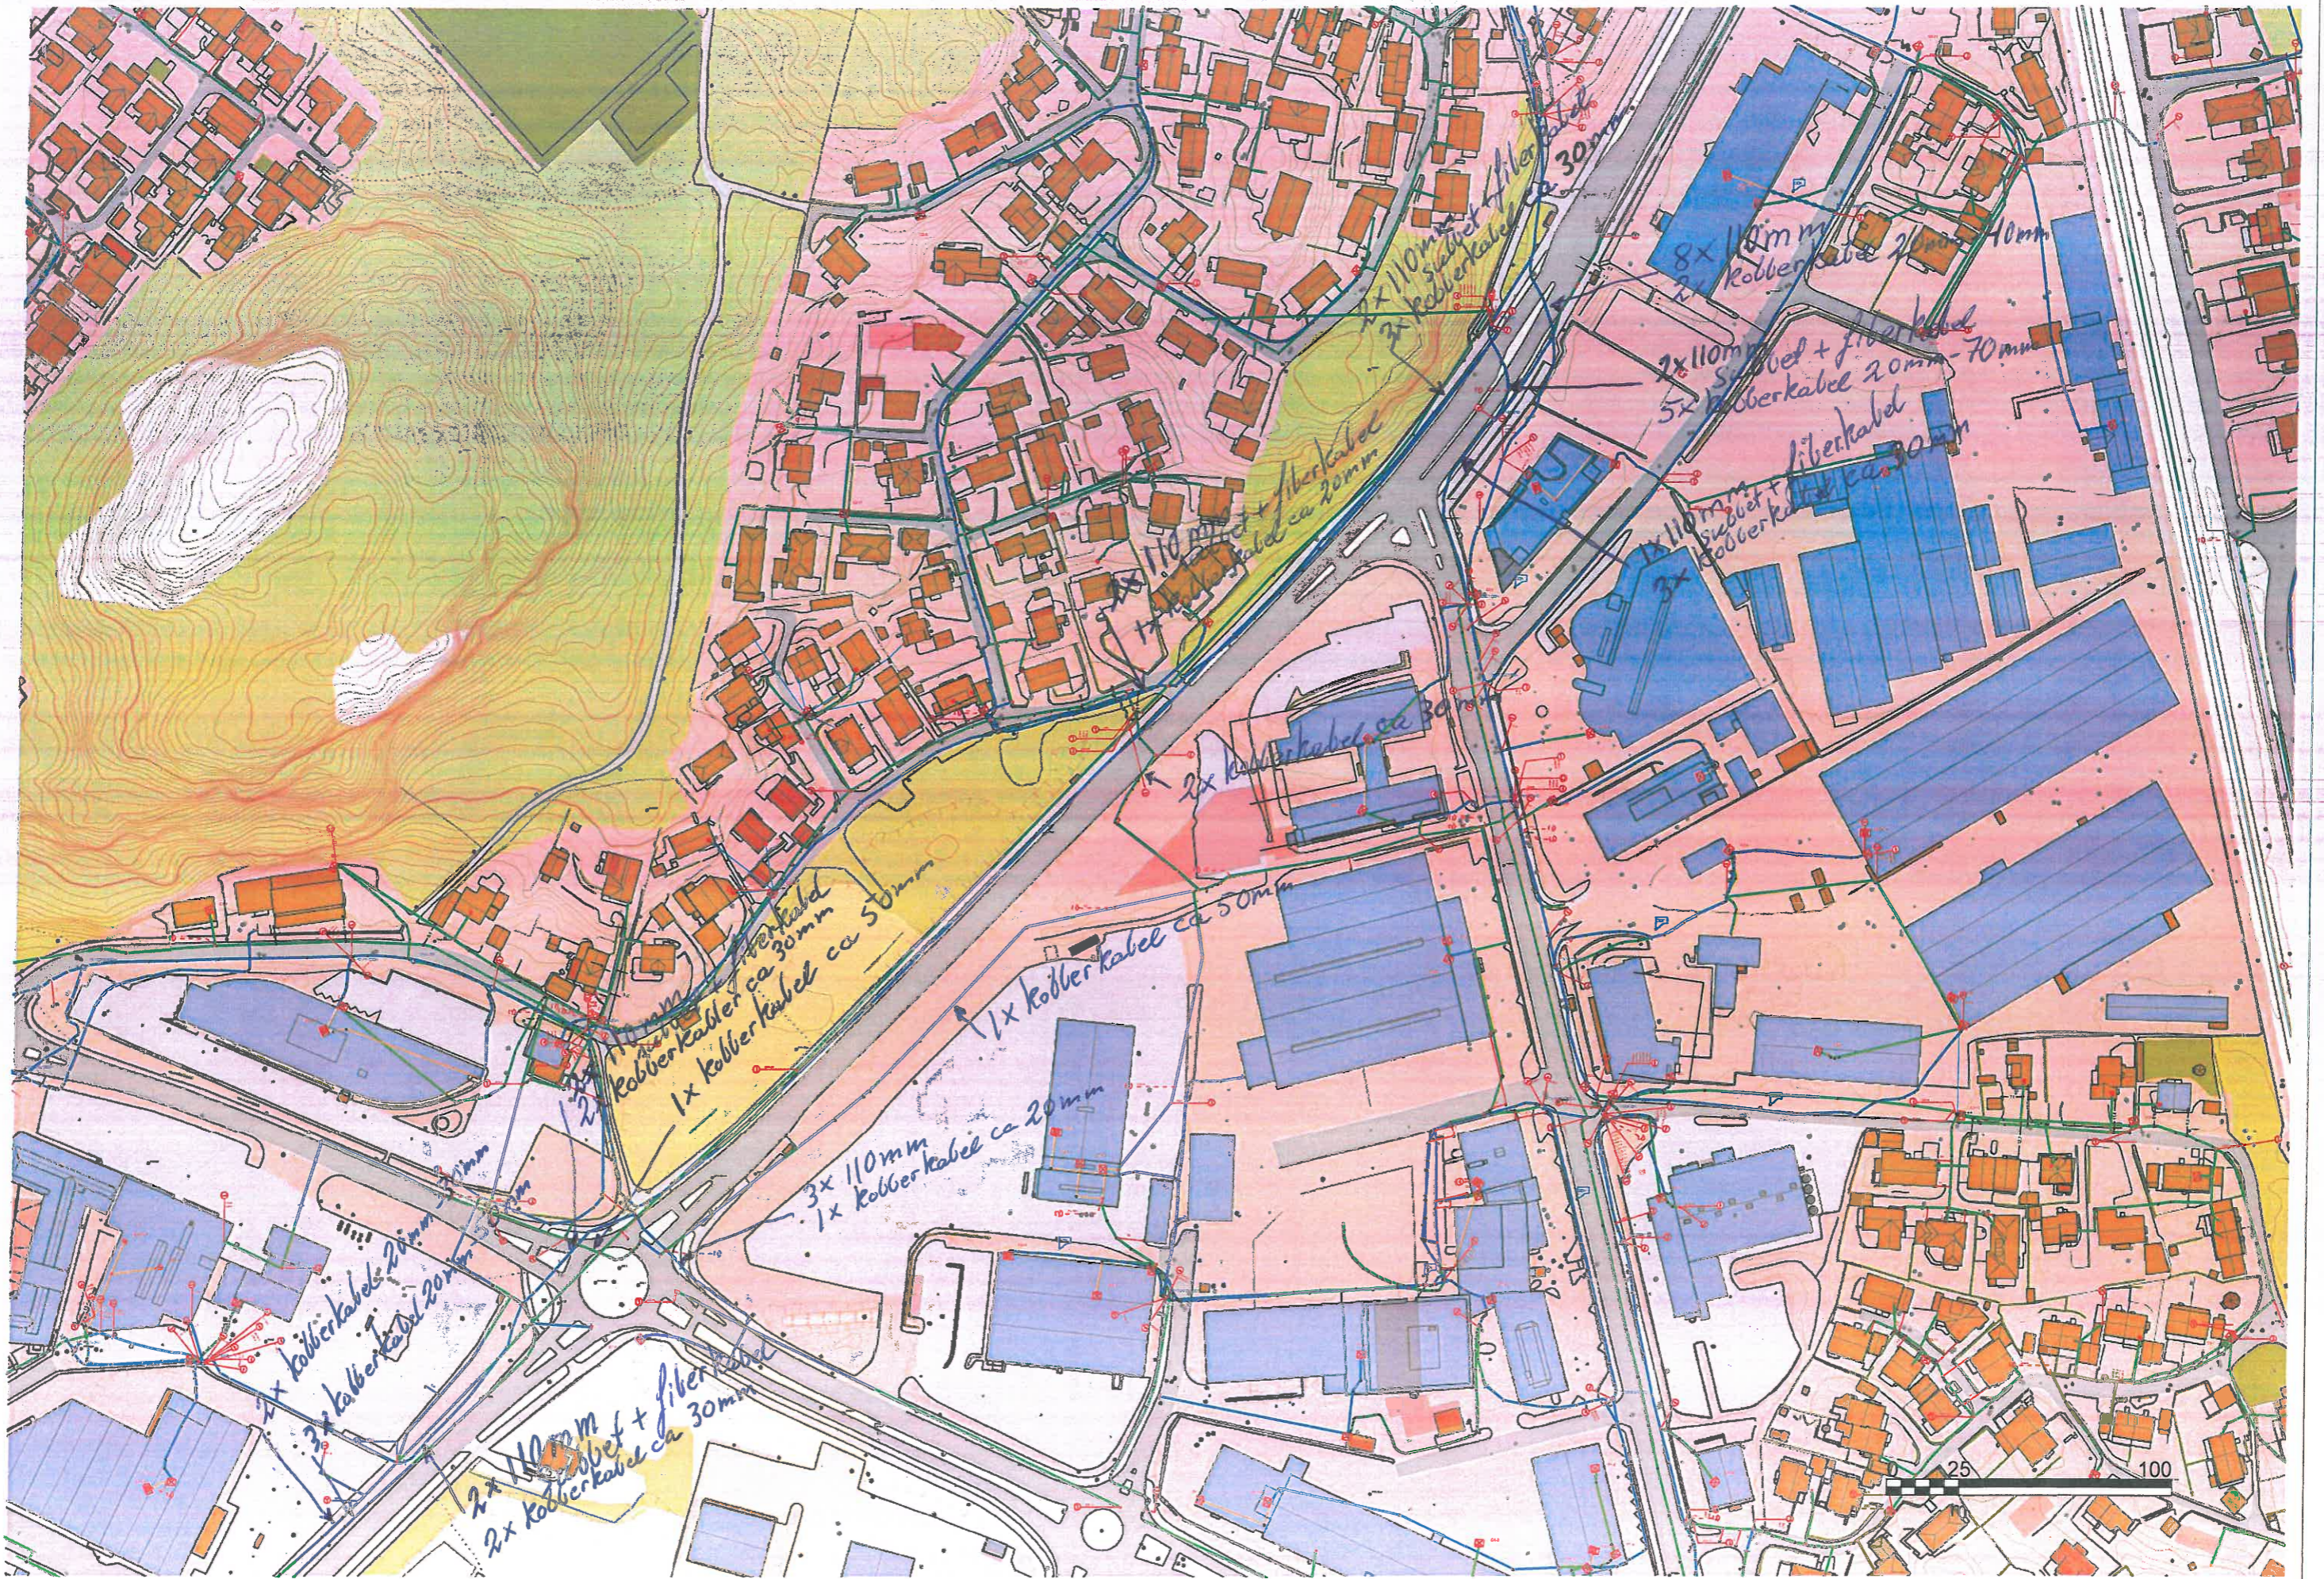


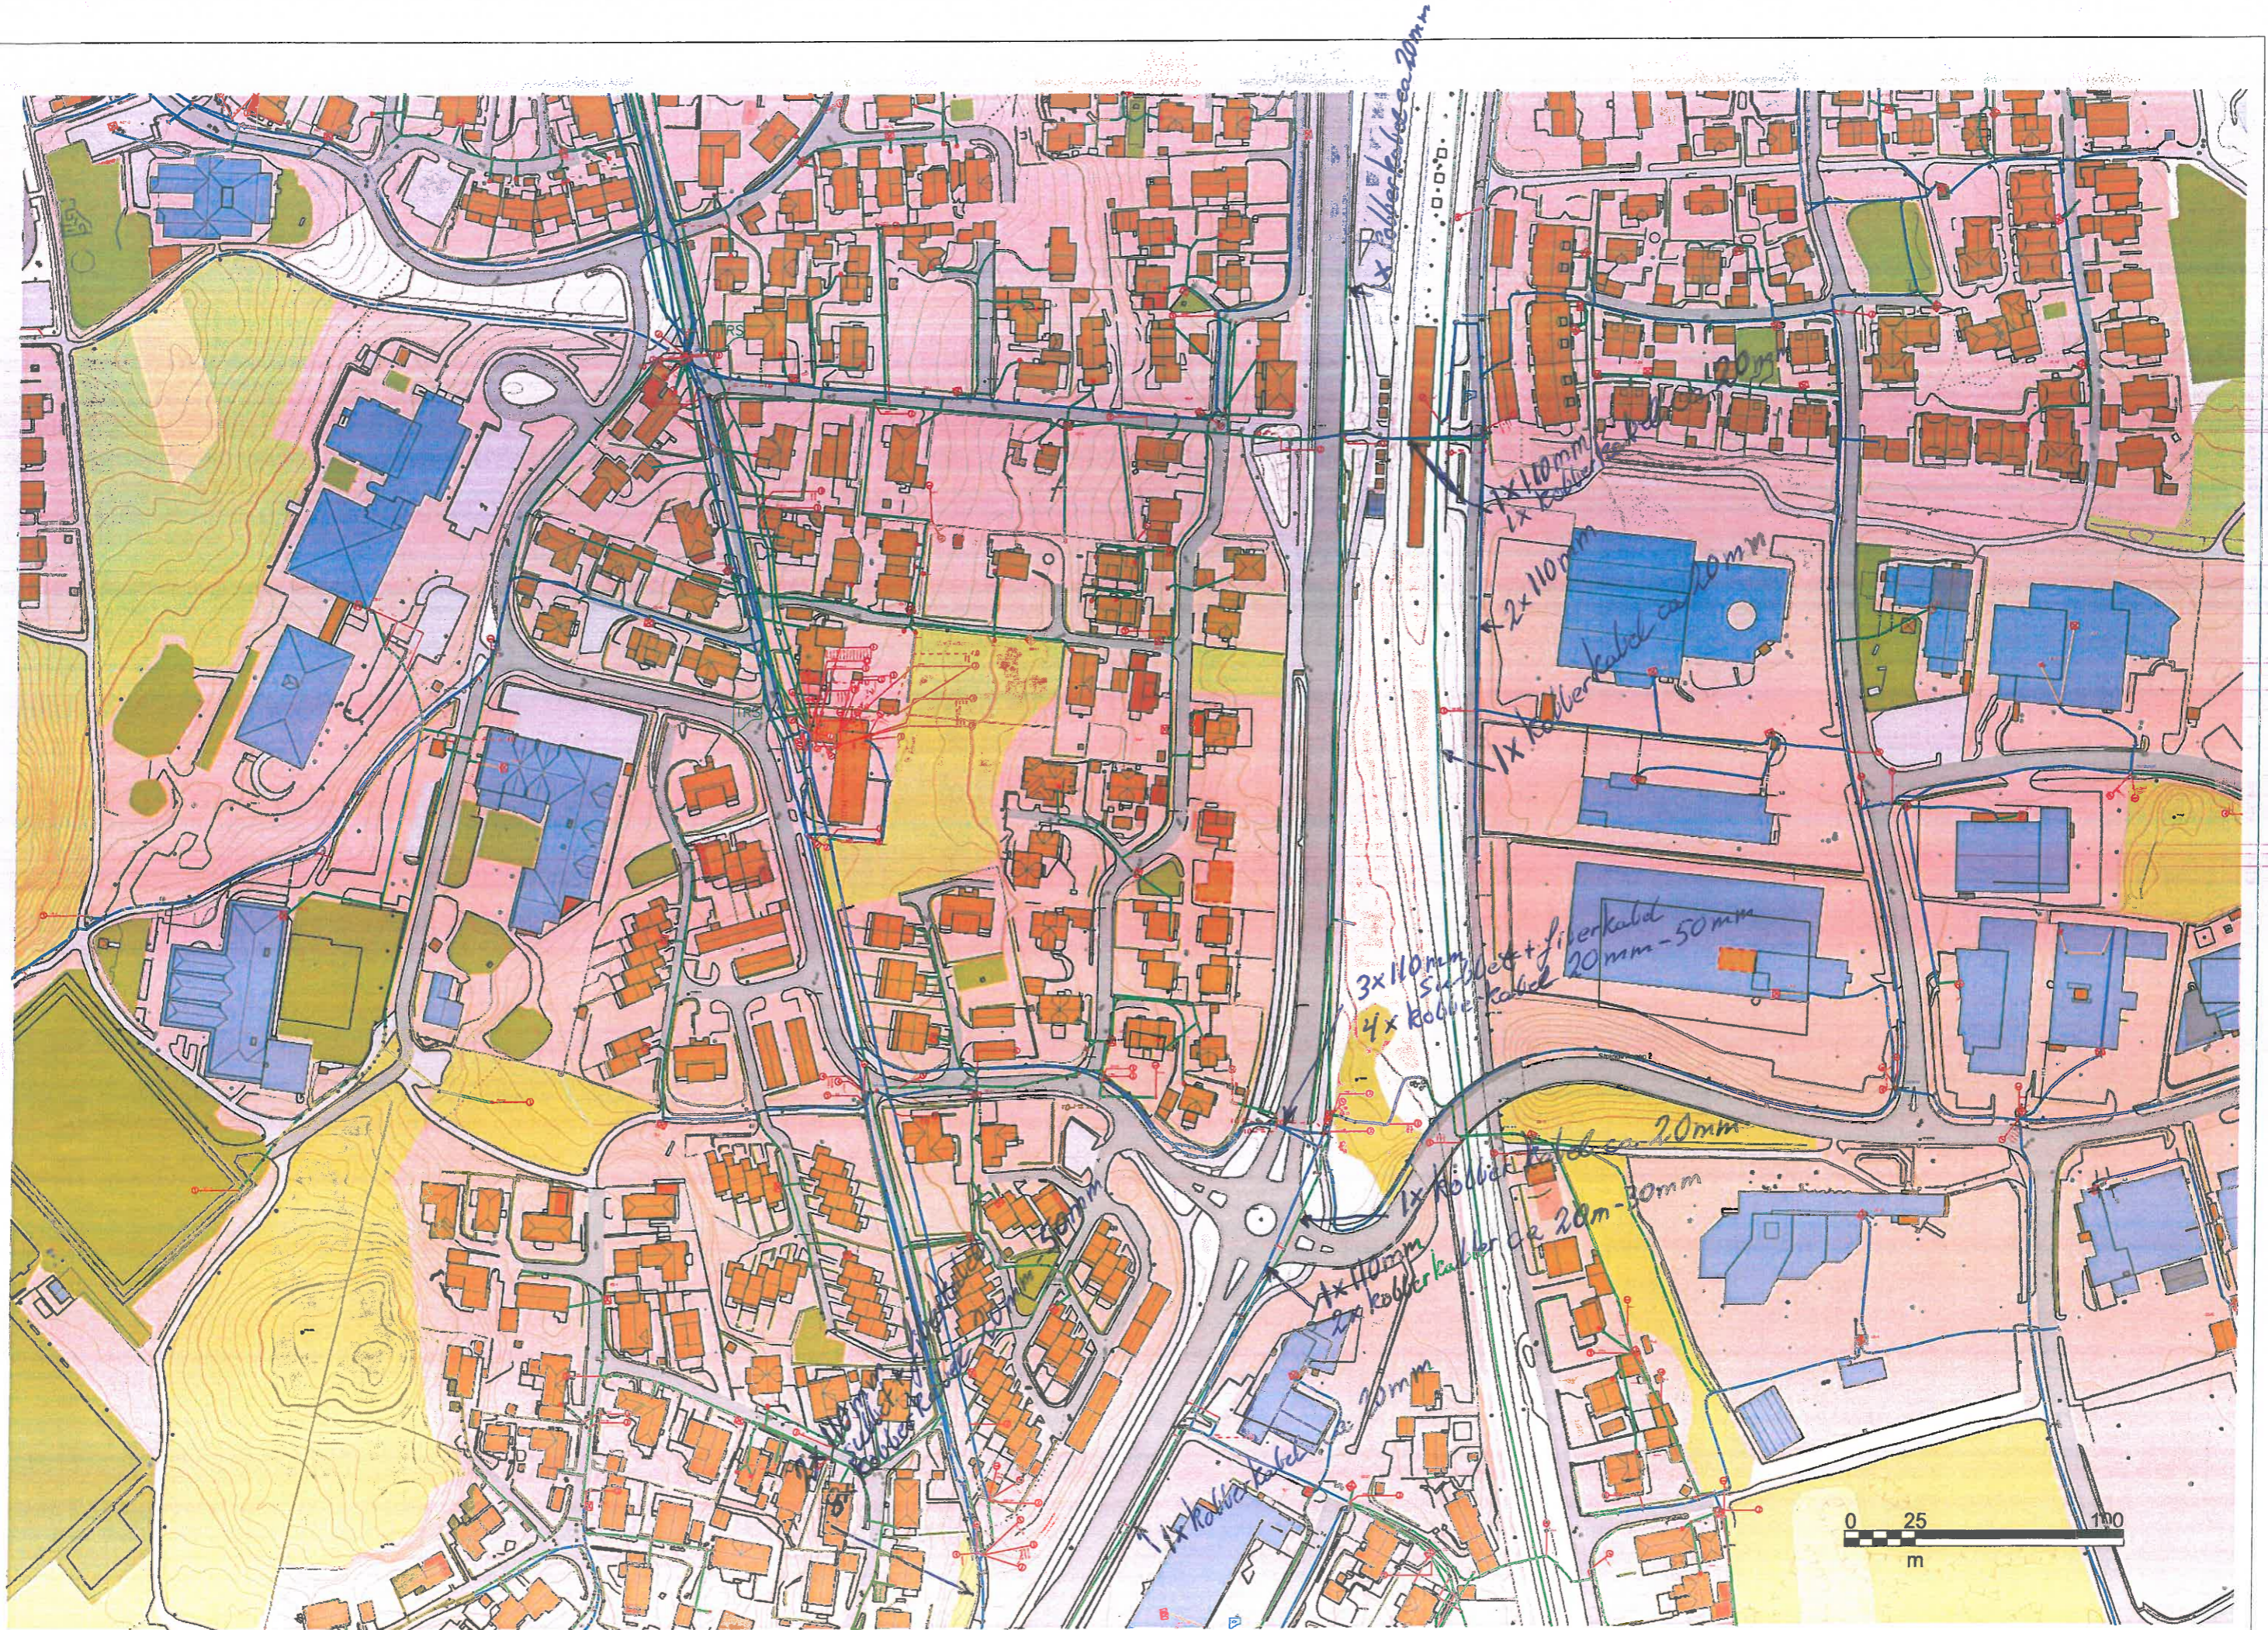

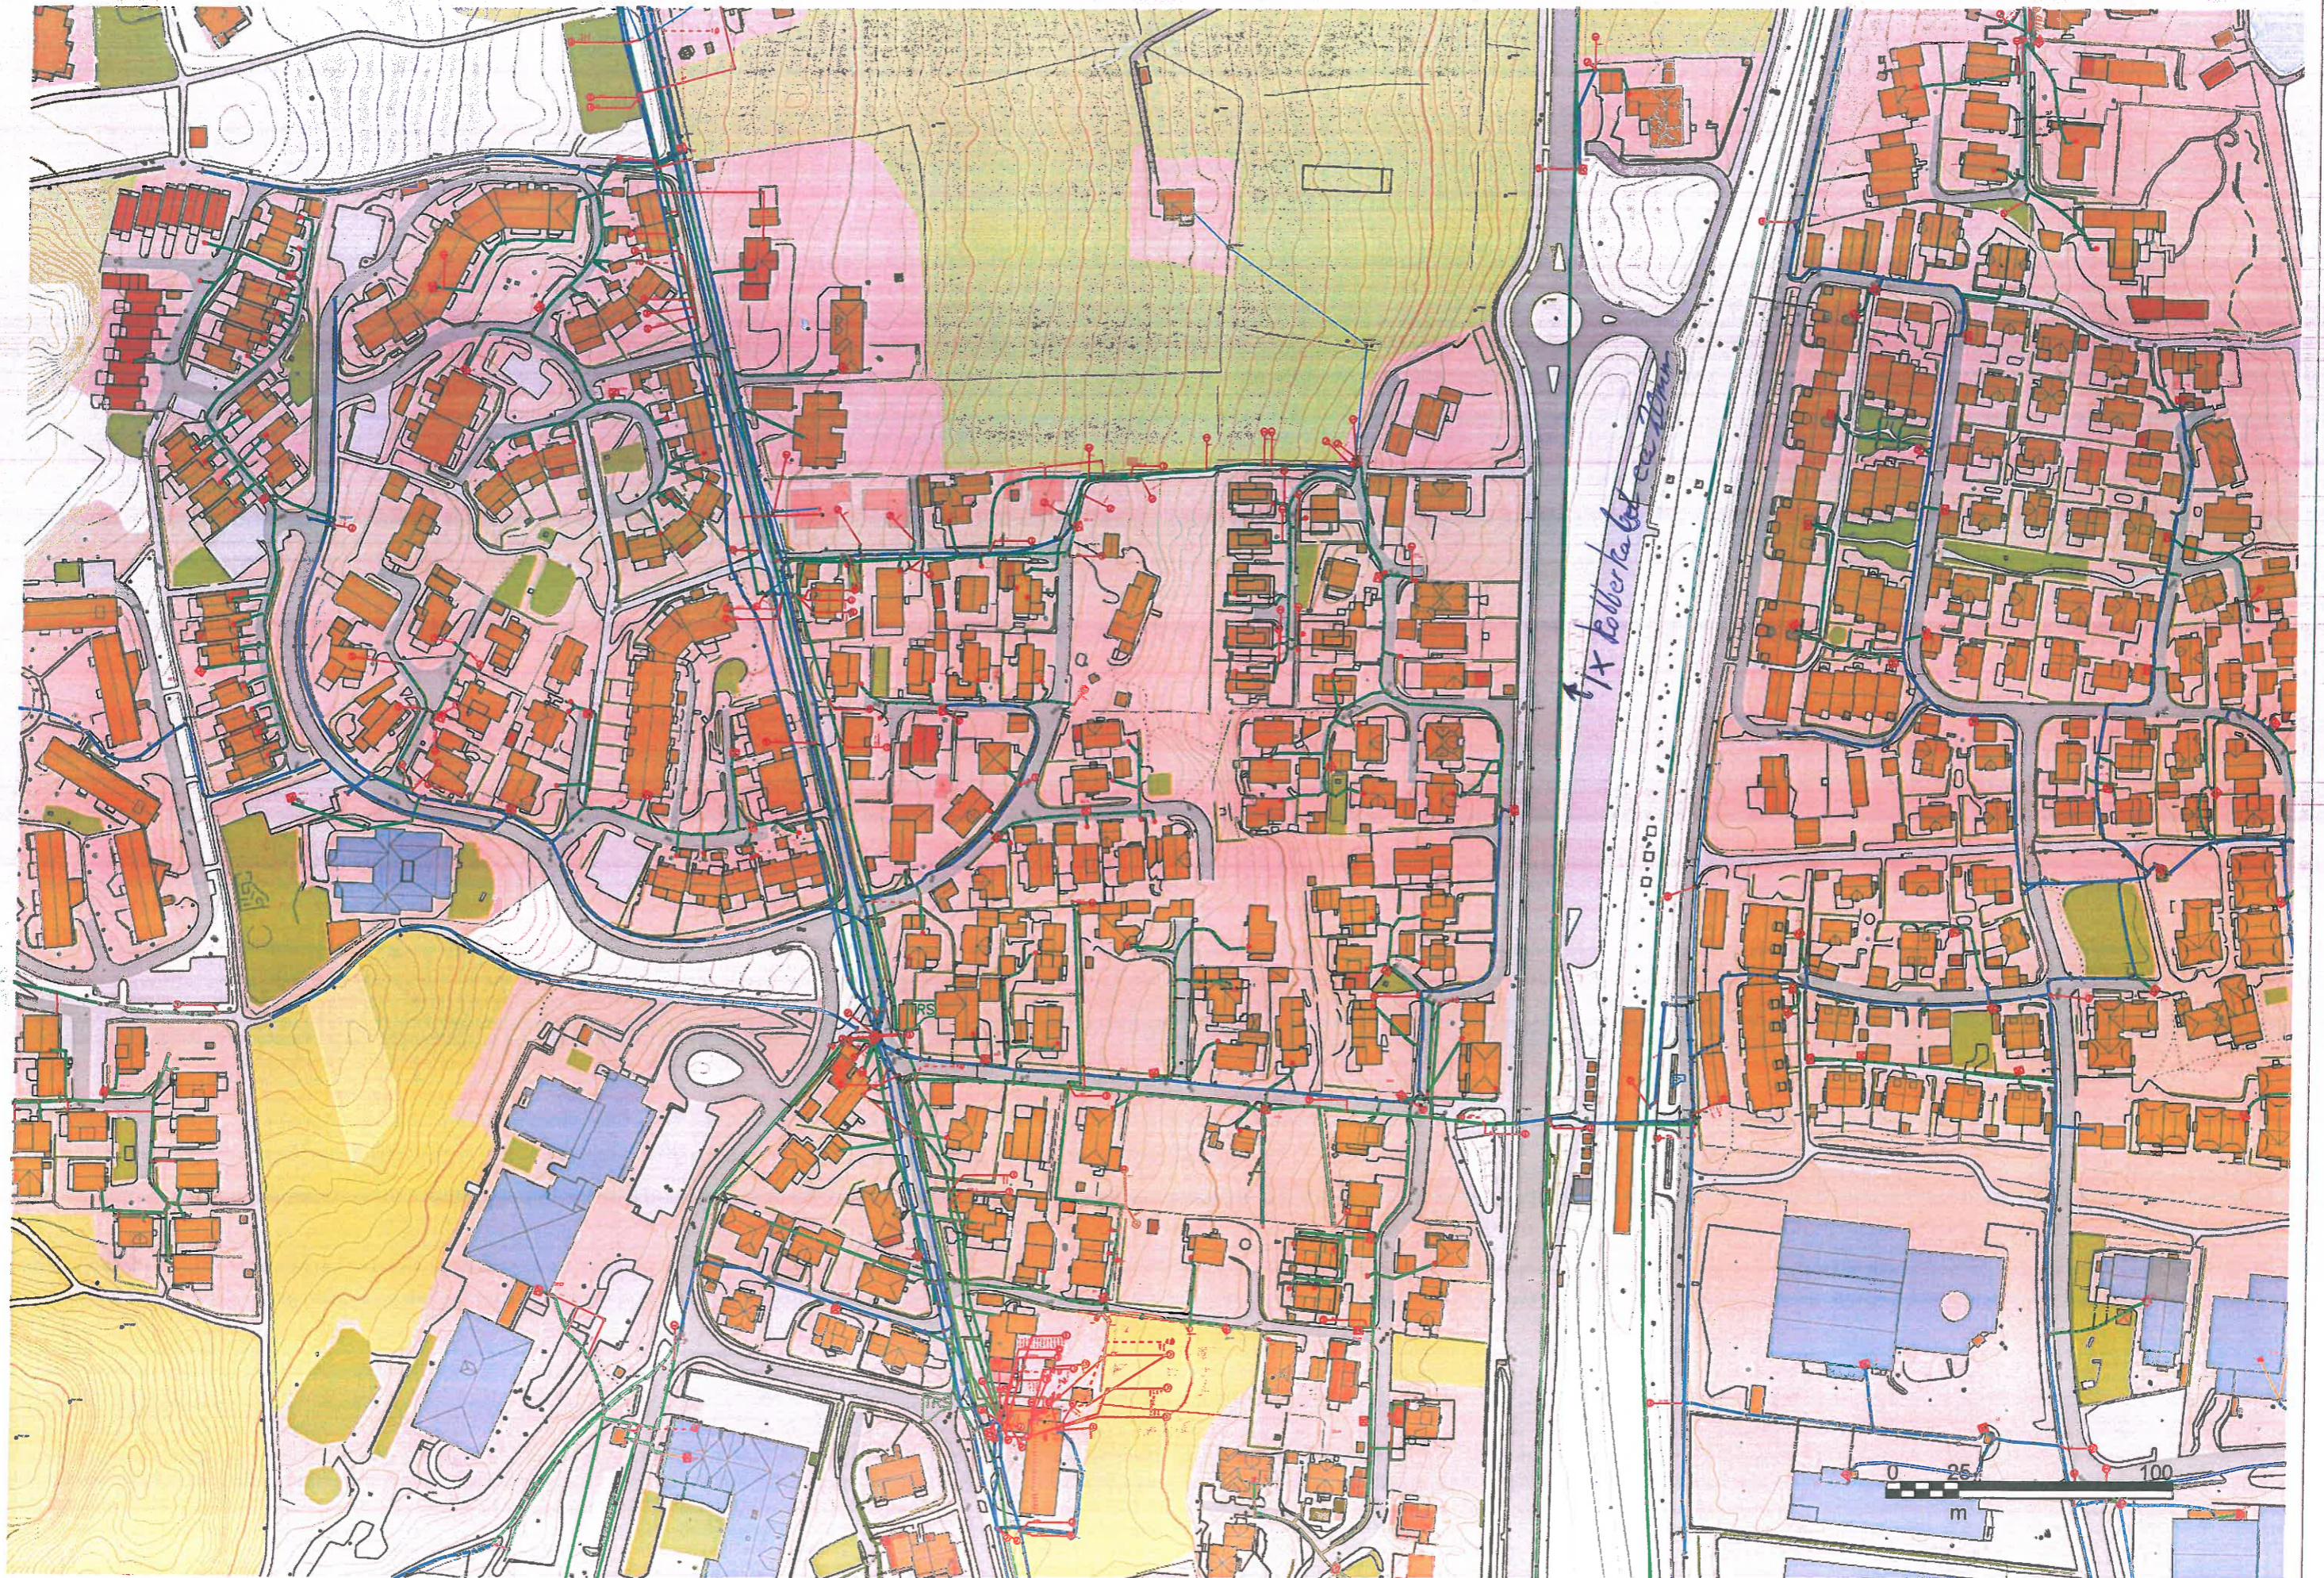

X Kollertal



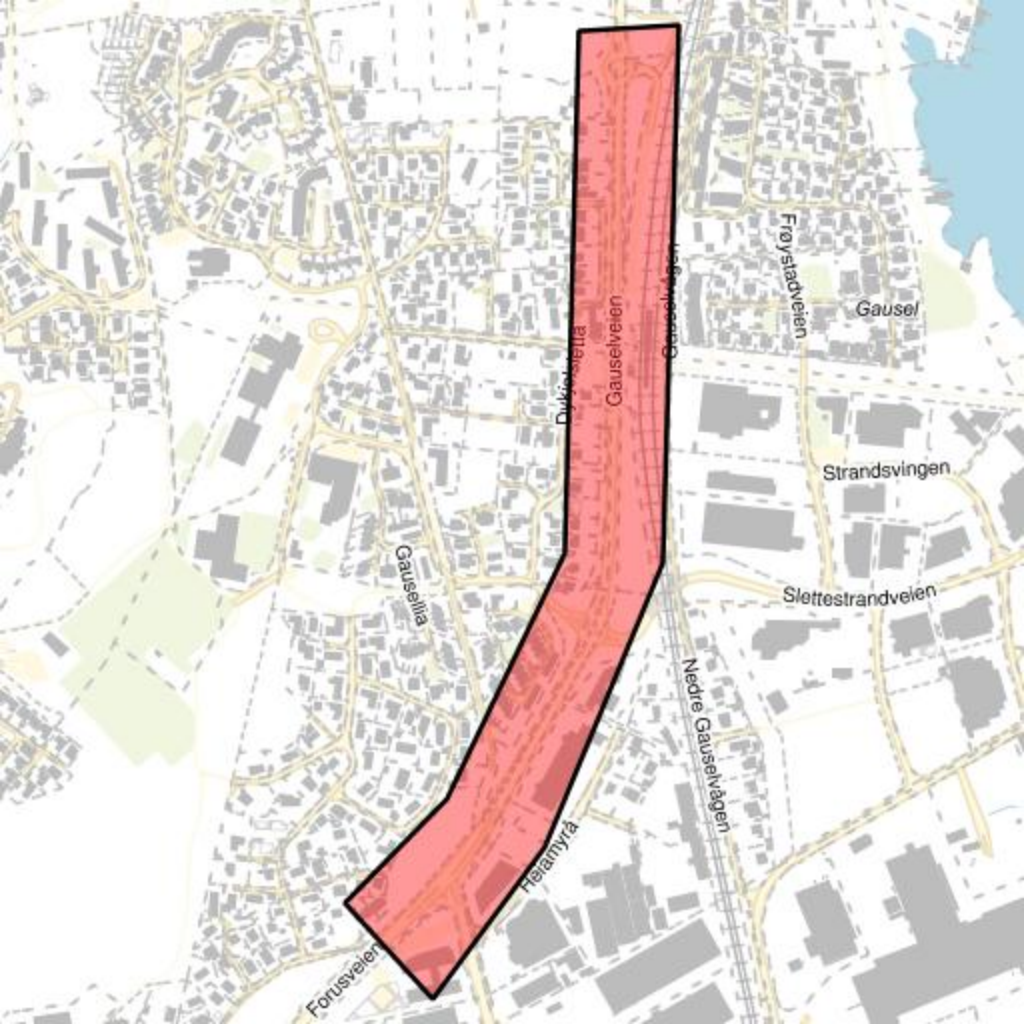

Forusveien

Heranmyra

Dviksmyrta

Gauselveien

Gauselveien

Nedre Gauselvågen

Froystadveien

Gausel

Strandsvingen

Slettestrandveien

Utsnitt fra Telenor kart, liggende:



Utsnitt fra Telenorkart stående:




 
 






Tegnforklaring Telenor kart:







  

    






Traseens nøyaktighet angis med punkter:



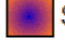
















Farge på traseen angir:

-  Runde noder: Nøyaktighet +/- 15 cm
-  Trekant noder: Nøyaktighet +/- 60 cm
-  Firkant noder: Nøyaktighet +/- 200 cm
-  Stjerne noder: Nøyaktighet dårligere enn 200 cm
-  Spørsmålsteget noder: Ukjent kvalitet

-  Grønn trase: Jordtrase
-  Mørk blå trase: Rør i jordtrase
-  Lys blå trase: Lufttrase
-  Gul trase: Innvendig trase i bygg

 Innforingsstasjon	 Gatelysskap
 Hovedstasjon	 Tennpunktskap
 Koblingsstasjon	 SignalSkap
 Nettstasjon	--- KumOmriiss
 Fordelingsskap	 Spesialopplysninger
--- Ukjent trase	 Krysskobling
--- Groft	 MaalepunktOljeGas:
--- Kulvert	 Tankanlegg
--- Luft	 Aktive Prosjekt
--- HSKabel	Avsluttet
--- RNKabel	
--- SNKabel	
--- HSLinje	
--- RNLinje	
--- SNLinje	
--- LSkabel	
--- Ukjentkabel	
--- LSLinje	
--- Gatelyskabel	
--- GatelysLinje	
--- KobberKabel	
--- Annen Kabel	
--- FiberKabel	
--- Fiberlinje	
--- Kobberlinje	












Objekttype – Trasé

	Trekkekanal/Trekkrør
	Traseseksjon/LednTraseseksjon
	TeleFibertrase
	TeleVanligTrase
	Coaxkabel
	Jordkabel Høysp. – over 22kV
	Luftledning Høysp. – over 22kV
	Jordkabel Høysp. – under 22 kV
	Luftledning Høysp. – under 22 kV
	Jordkabel lavspent
	Luftledning lavspent
	AvløpFelles
	Drensledning
	Overvannsledning
	Spillvannsledning
	Vannledning
	Signalkabel
	Fjernvarmeledning
	Gassrørledning




Status – Trasé

	I bruk (linje)
	Planlagt (linje)
	Ikke i bruk (linje)










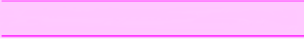
 

Objekttype – Punkt

	Kum/Trekkekum
	Fordelingsskap/Koplingskap
	Nettstasjon/Kiosk
	Trasenode/Trasepunkt
	Grenpunkt
	Stolpe/Mast
	MastVeilys
	Skjøt
	Innmålt tre
	Polygonpunkt
	Ventil

Status - Punkt


	I bruk (punkt)
	Planlagt (punkt)
	Ikke i bruk (punkt)

Objekttype – Polygon

	Detektor
	Verneområder
	Flomvoll
	Forurensset grunn
	Gatevarme
	Kvikkleireområde
	Park
	Friluftsområde / Idrettsplass
	Vernet naturområde
	Sikkerhetssone
	Kulturminne
	Påvist område
	Arbeidsområde


SOSI / SHAPE-kodeforklaring


Telenor Norge	Øvrige netteiere	Hafslund
<p>8000: Kabeltrase 8005: Trekkekanal/rør i kabeltrase 8351: Teletrase jord 8361: Teletrase luft 8604: Mast/stolpe tele 8371: Telesjøkabel</p>	<p>Objtype: Objekttype Objectname: Objektnavn (navn eller id nummer) Length: Lengde på trase/kabel Statusname: Status på kabler Sectorname: Fagområde Mediumname: Medium Meteringmethod: Målemetode Visibility: Synbarhet Accuracy: Nøyaktighet Info: Andre felt av interesse</p> <p>Statuscode: Tilsvarende statusname Sectorcode: Tilsvarende sectorname Mediumcode: Tilsvarende mediumname</p> <p>Ta kontakt ved ytterligere spørsmål.</p>	<p>Forklaring kommer frem i filnavnet som blir levert.</p>

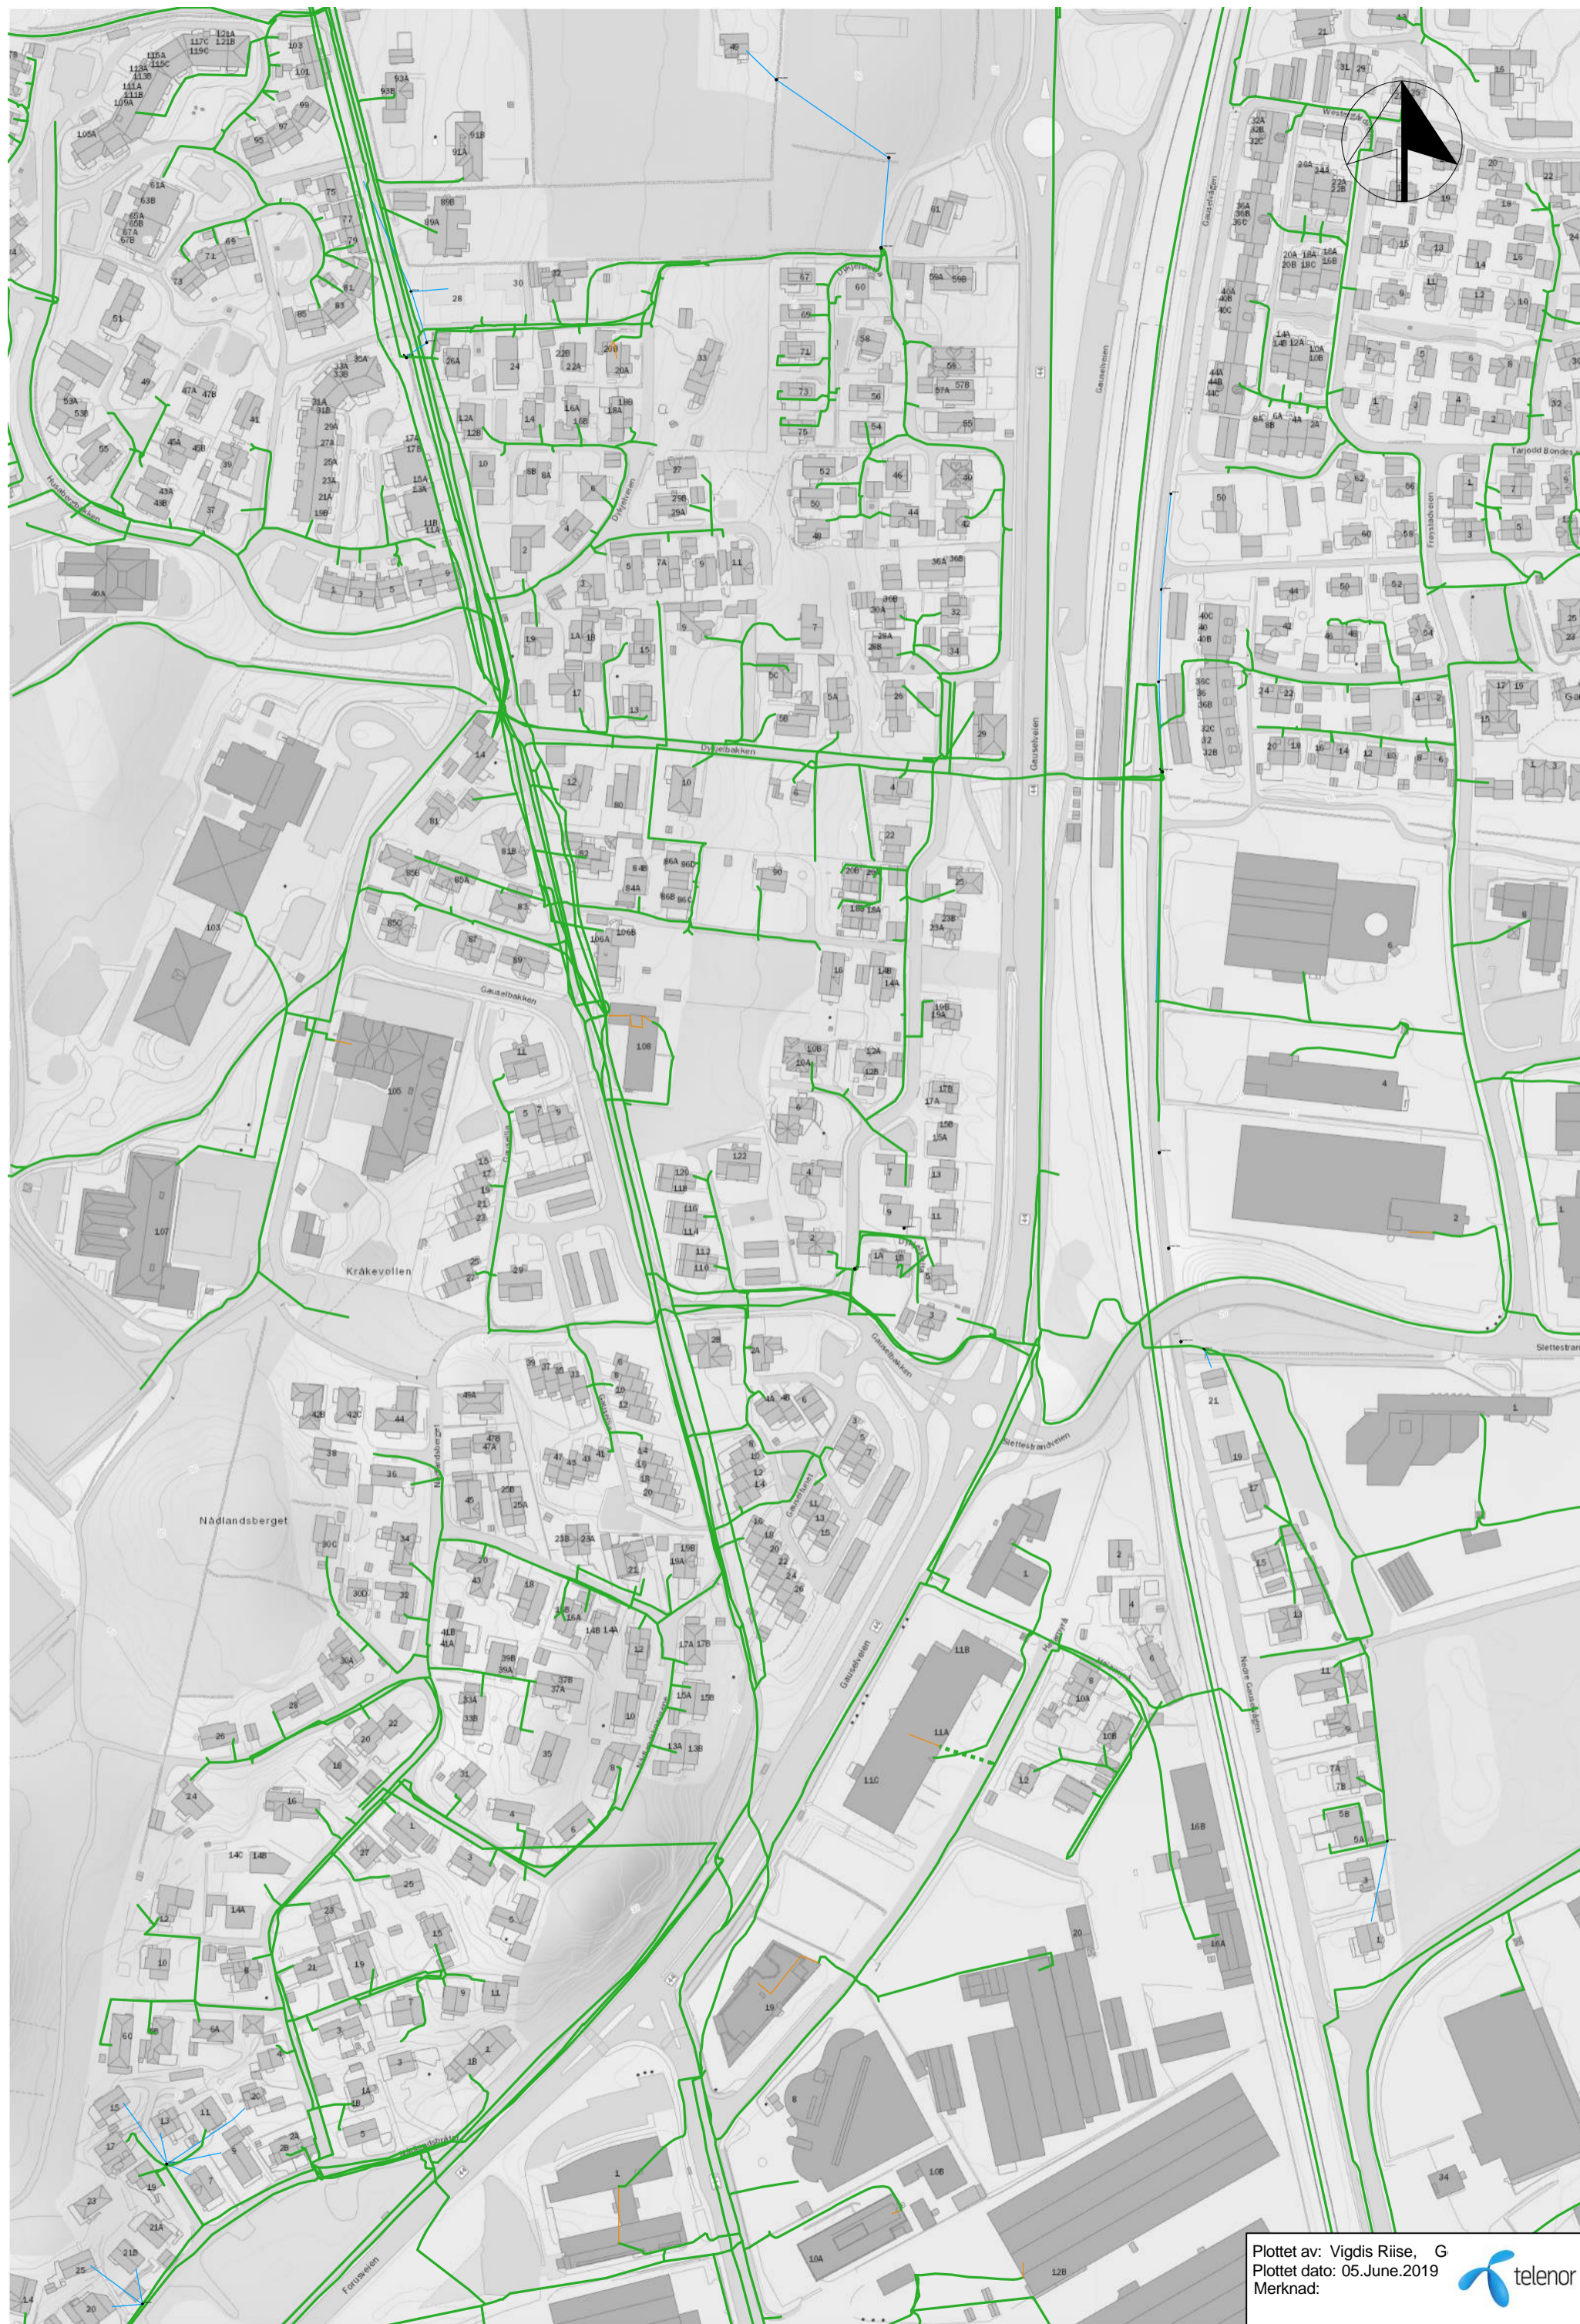

Plottet av: Vigdís Riise, G
 Plottet dato: 05.June.2019
 Merknad:



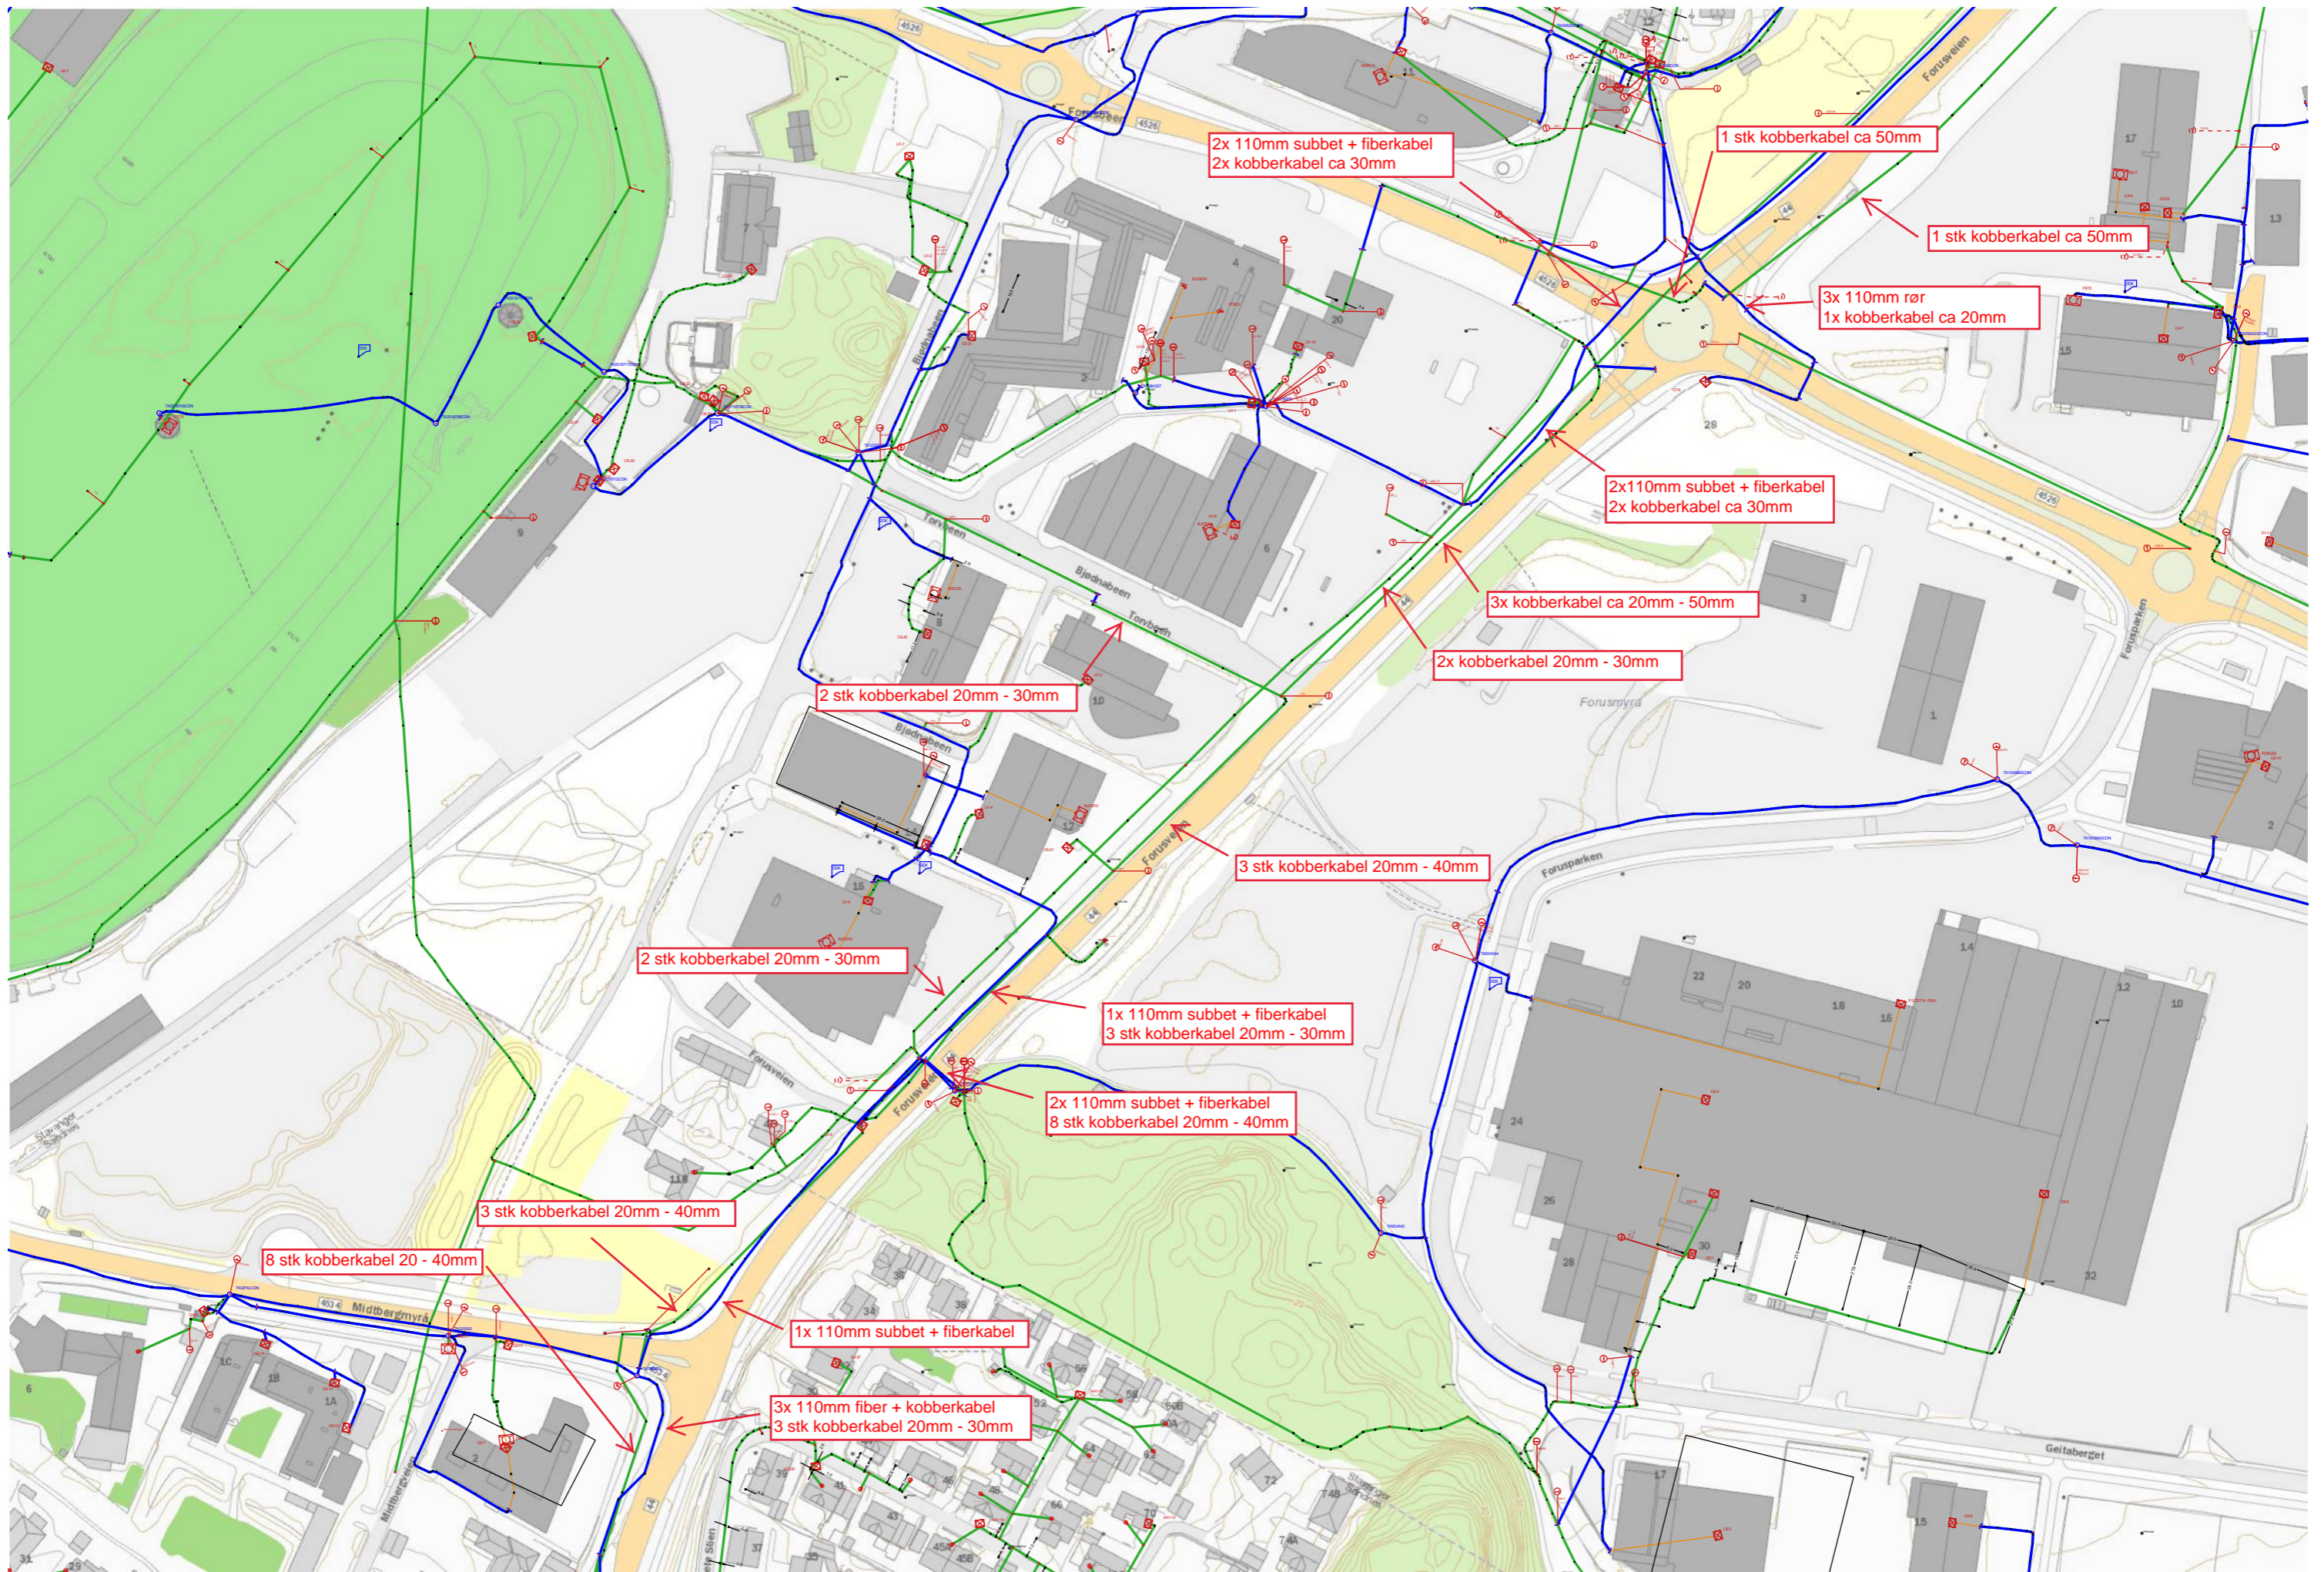

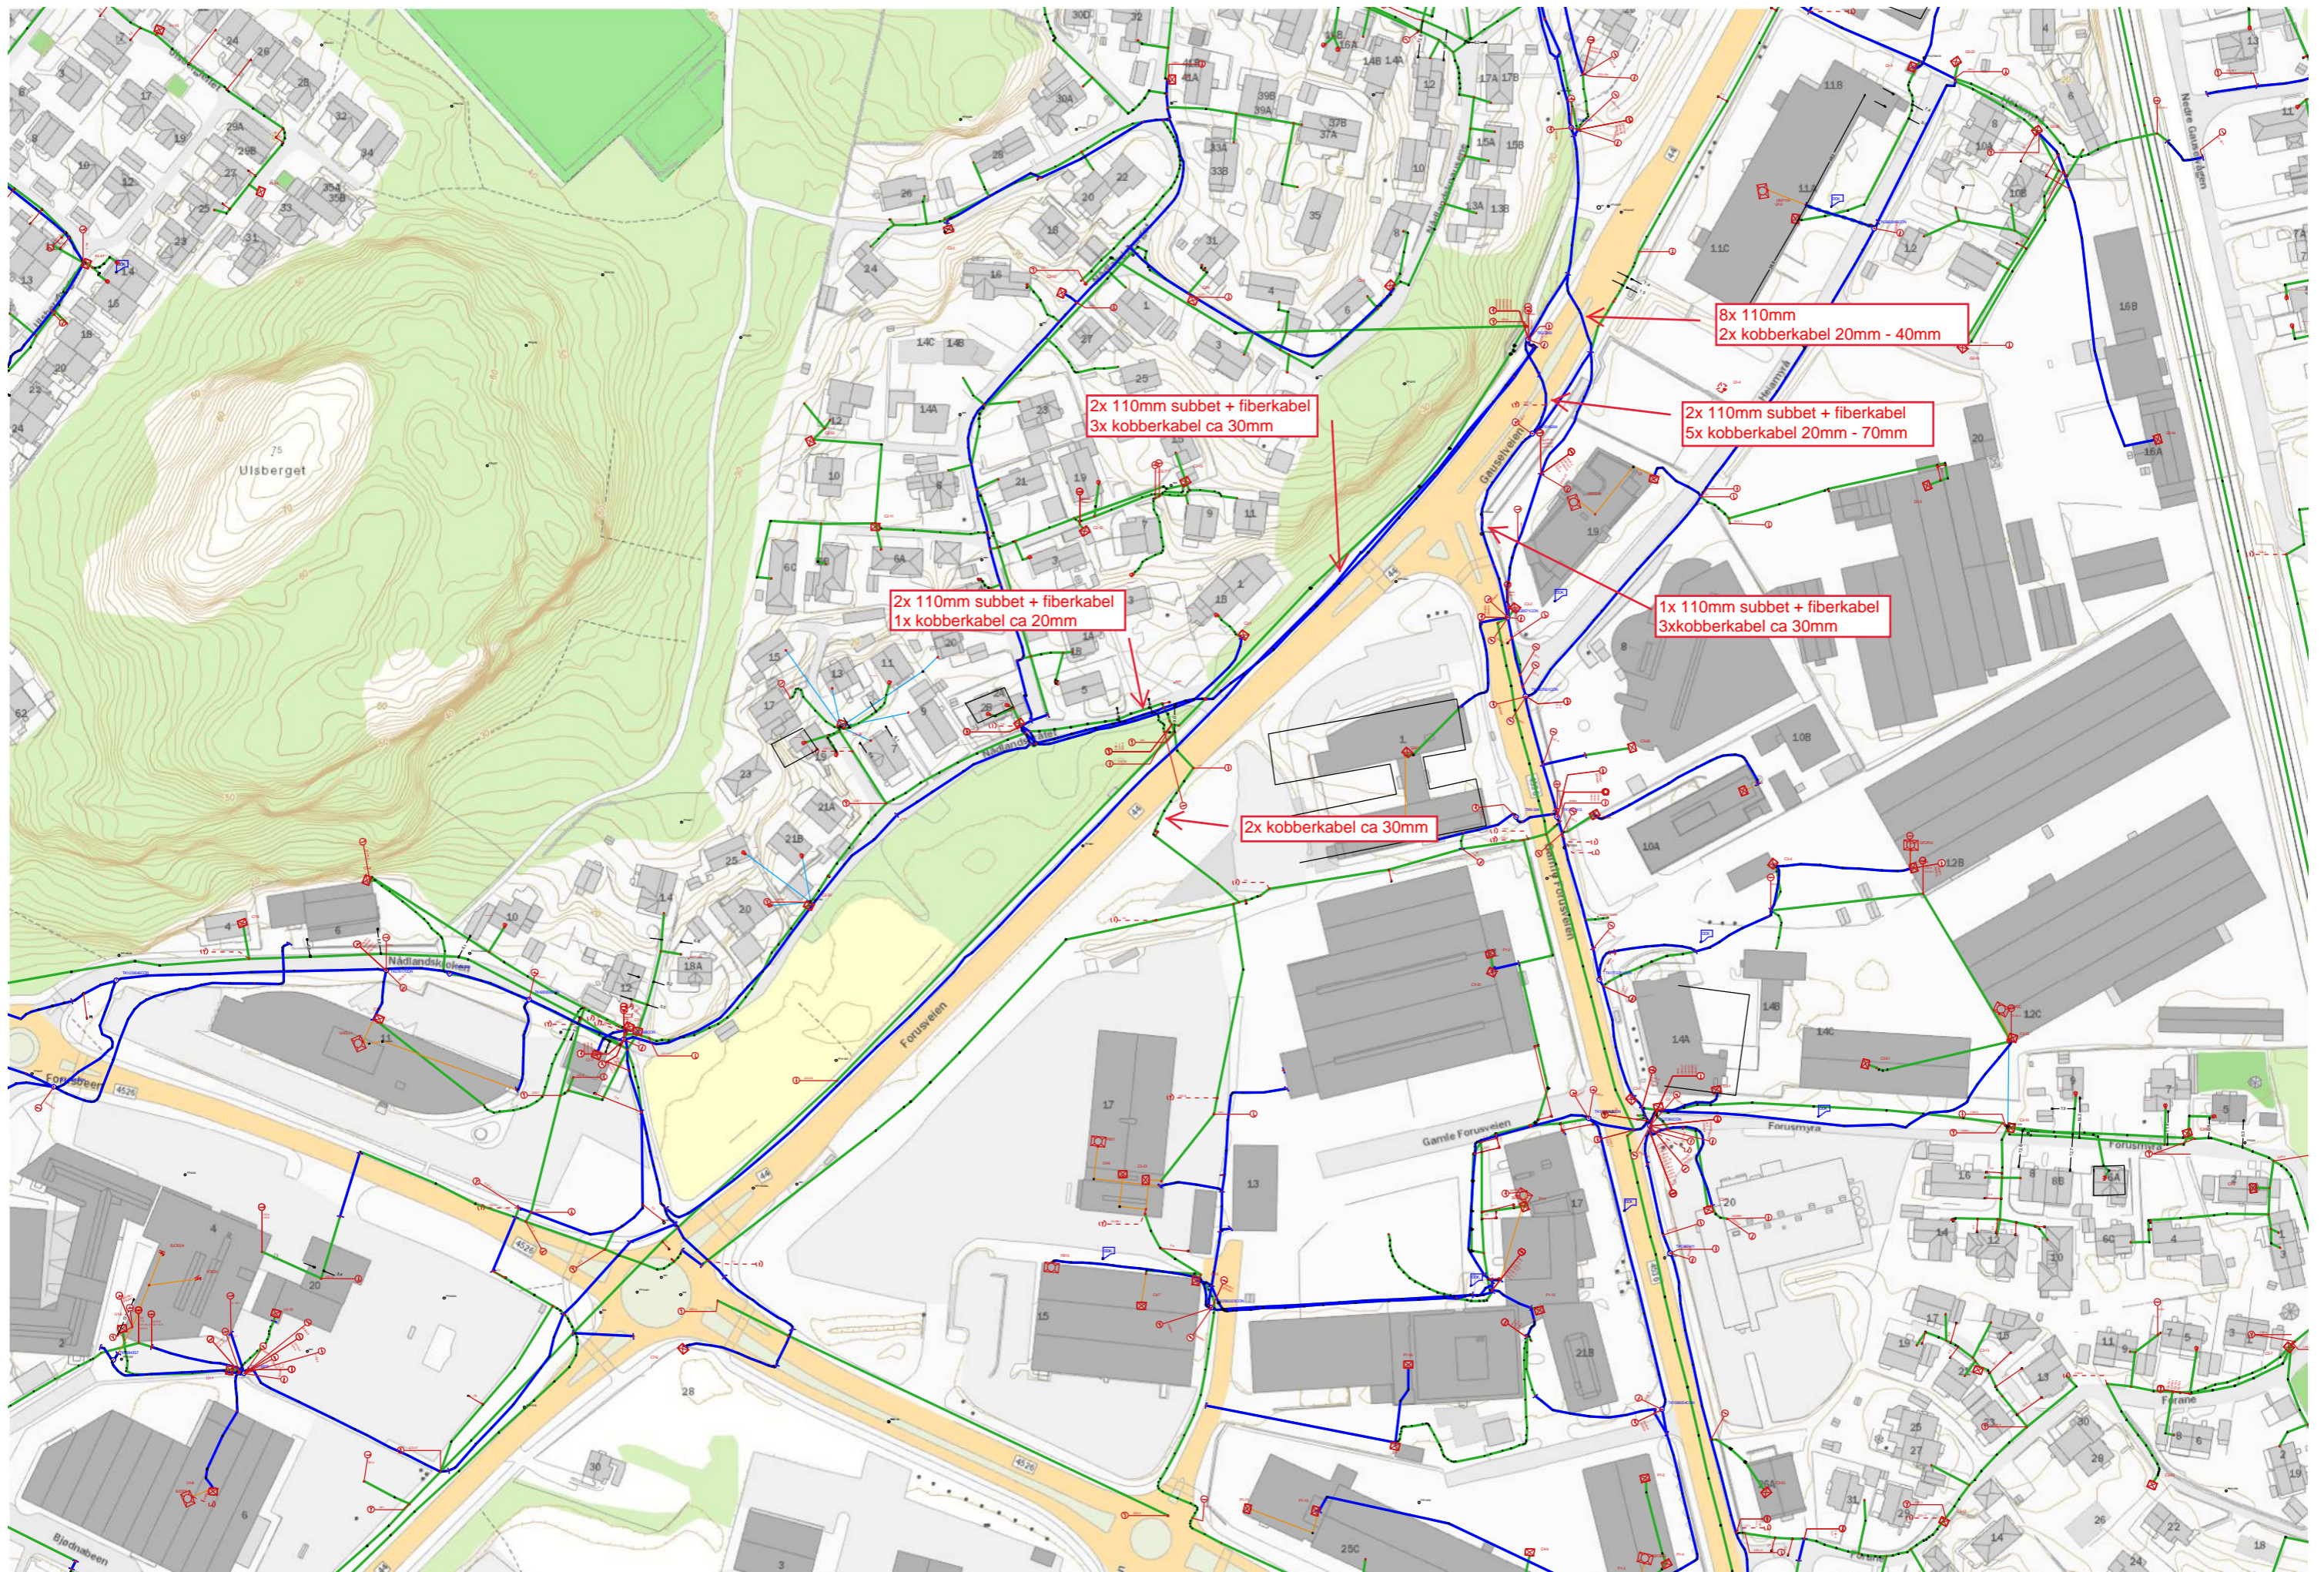

8x 110mm
2x kobberkabel 20mm - 40mm


2x 110mm subbet + fiberkabel
5x kobberkabel 20mm - 70mm

1x 110mm subbet + fiberkabel
3x kobberkabel ca 30mm

2x 110mm subbet + fiberkabel
3x kobberkabel ca 30mm

2x 110mm subbet + fiberkabel
1x kobberkabel ca 20mm

2x kobberkabel ca 30mm

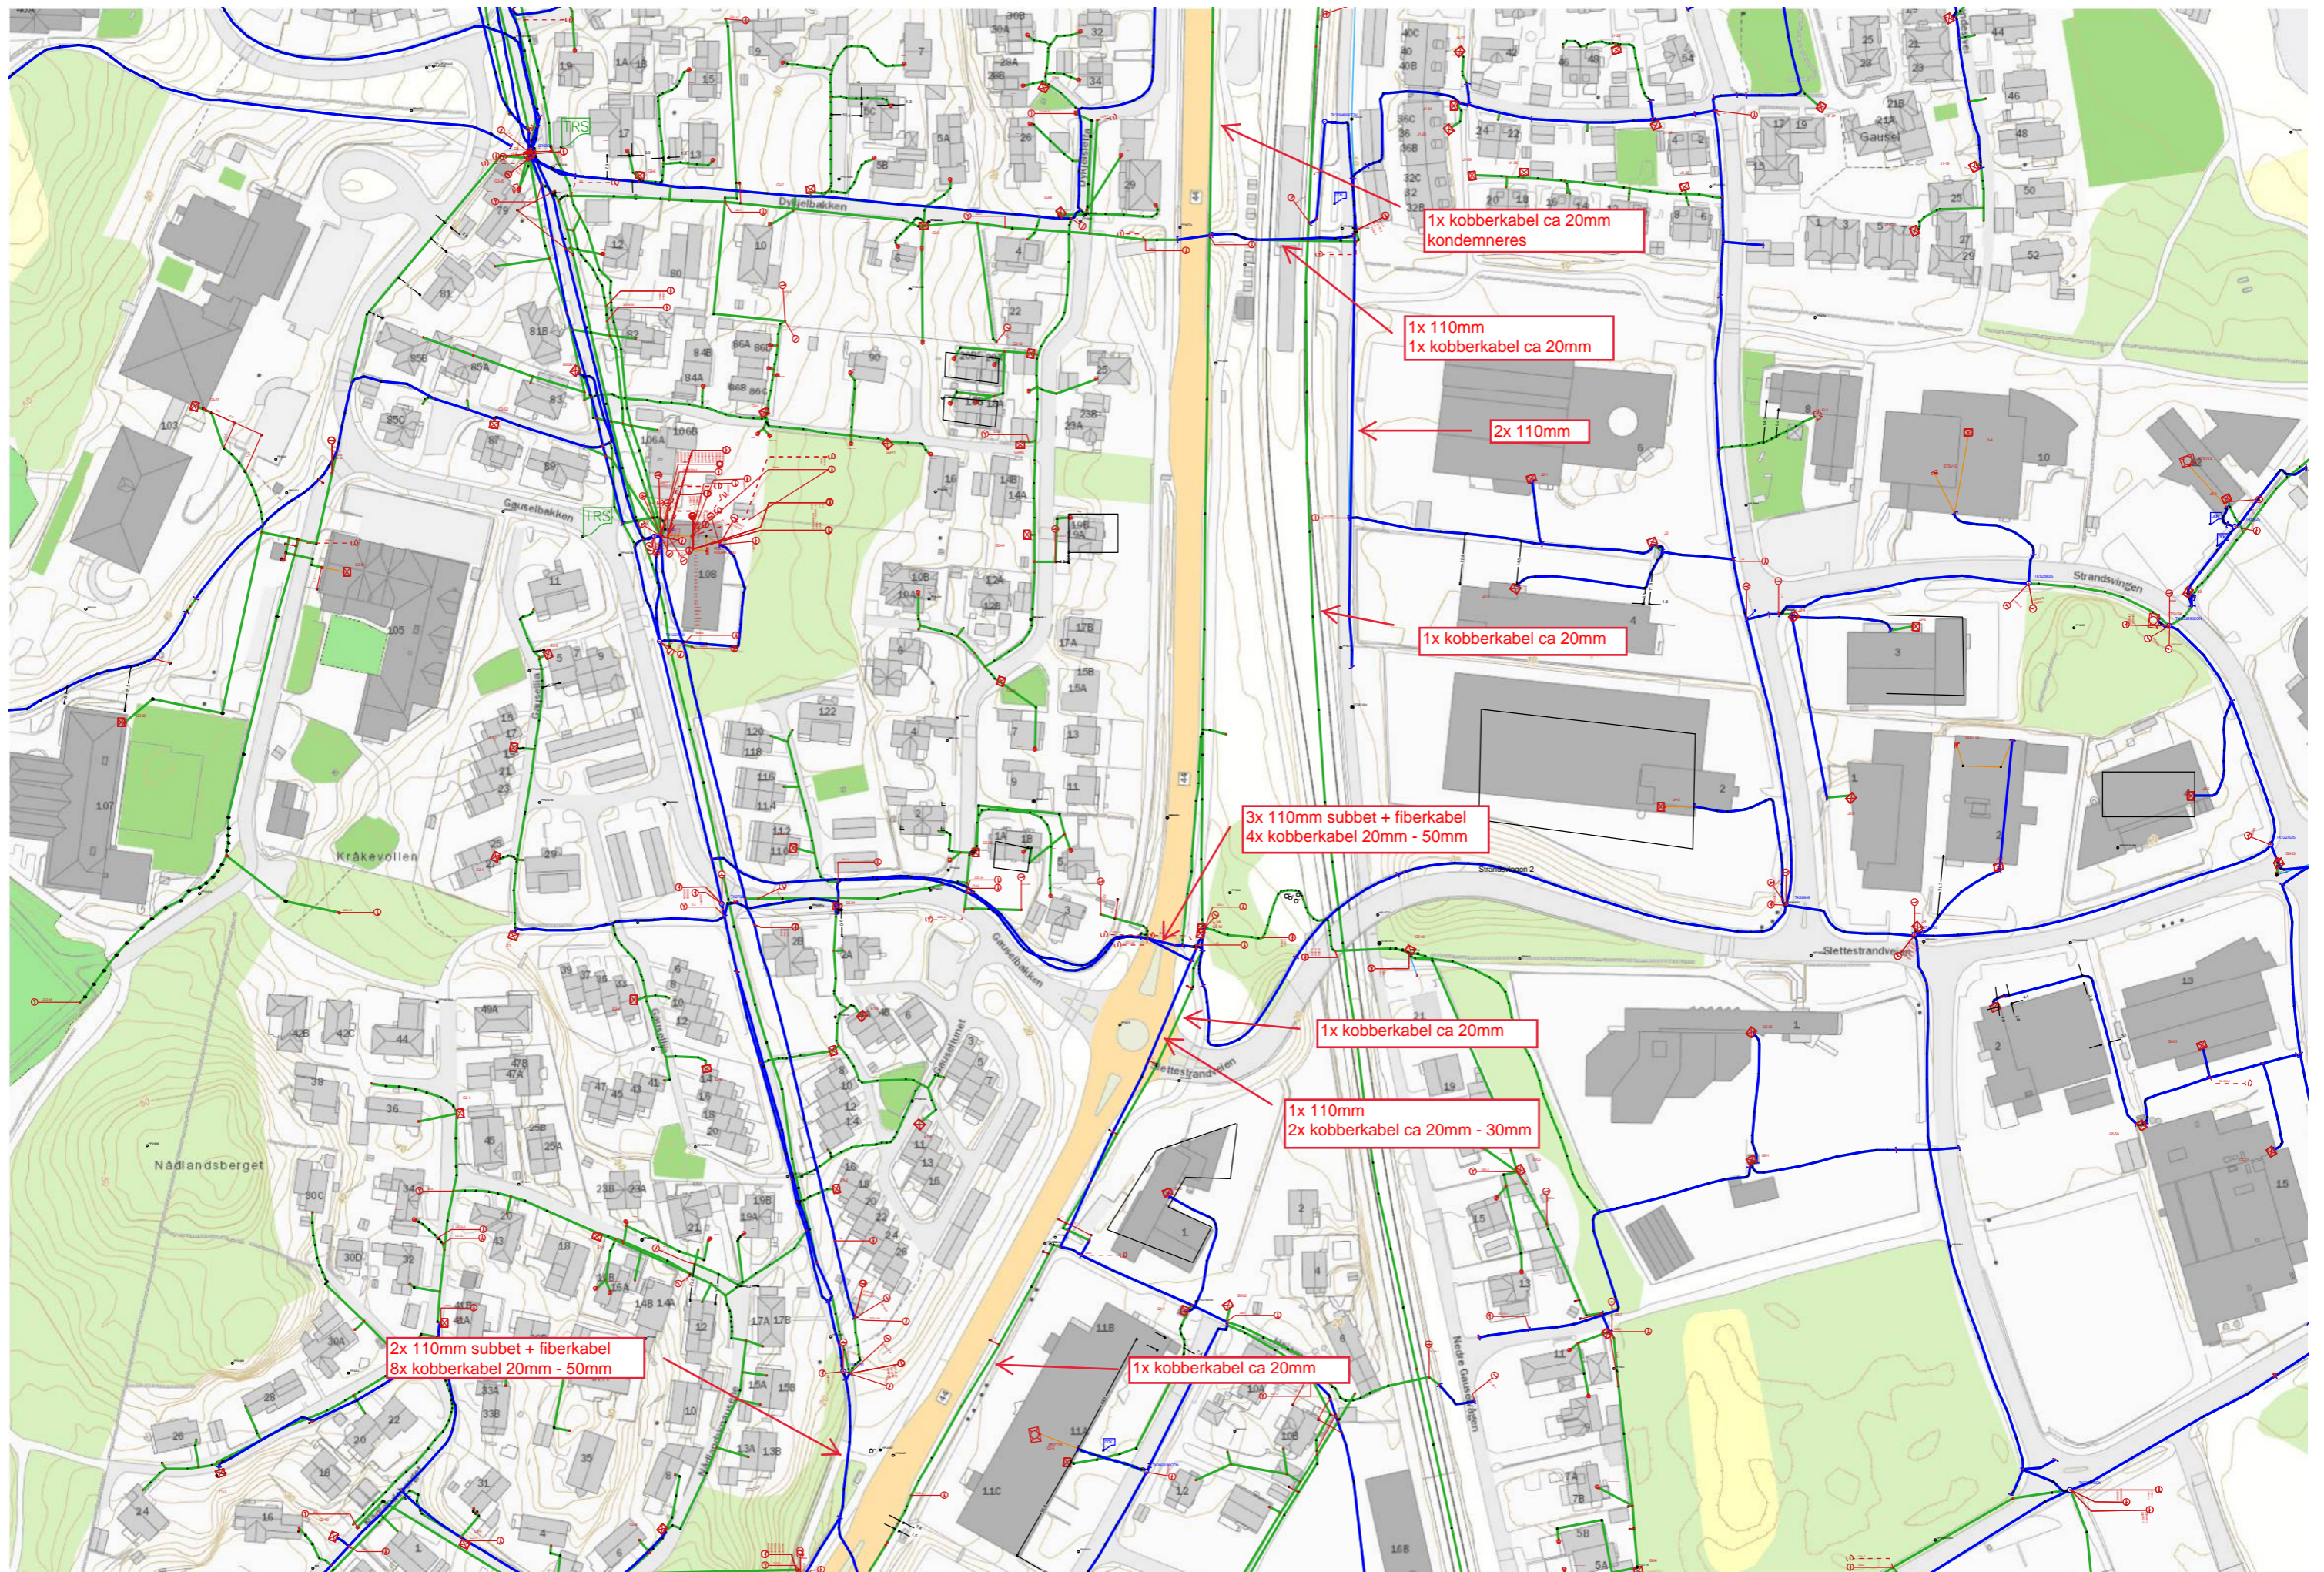

1x kobberkabel ca 20mm
kondemneres

1x 110mm
1x kobberkabel ca 20mm

2x 110mm

1x kobberkabel ca 20mm

3x 110mm subbet + fiberkabel
4x kobberkabel 20mm - 50mm

1x kobberkabel ca 20mm

1x 110mm
2x kobberkabel ca 20mm - 30mm

1x kobberkabel ca 20mm

2x 110mm subbet + fiberkabel
8x kobberkabel 20mm - 50mm



1x kobberkabel kondemneres