



[kundenavn]
[adresse]
[Postnr sted]

23. august 2019


TAUSHETSERKLÆRING

Bekrefter at informasjon om GET / Telia sitt nett som det blir gitt tilgang til, kun benyttes til arbeid med Statens Vegvesen bussvei prosjektet Gausel stasjon Nådlandsbråtet.

Informasjon slettes når prosjektet er overlevert.

For entreprenør:

[Navn og tittel]

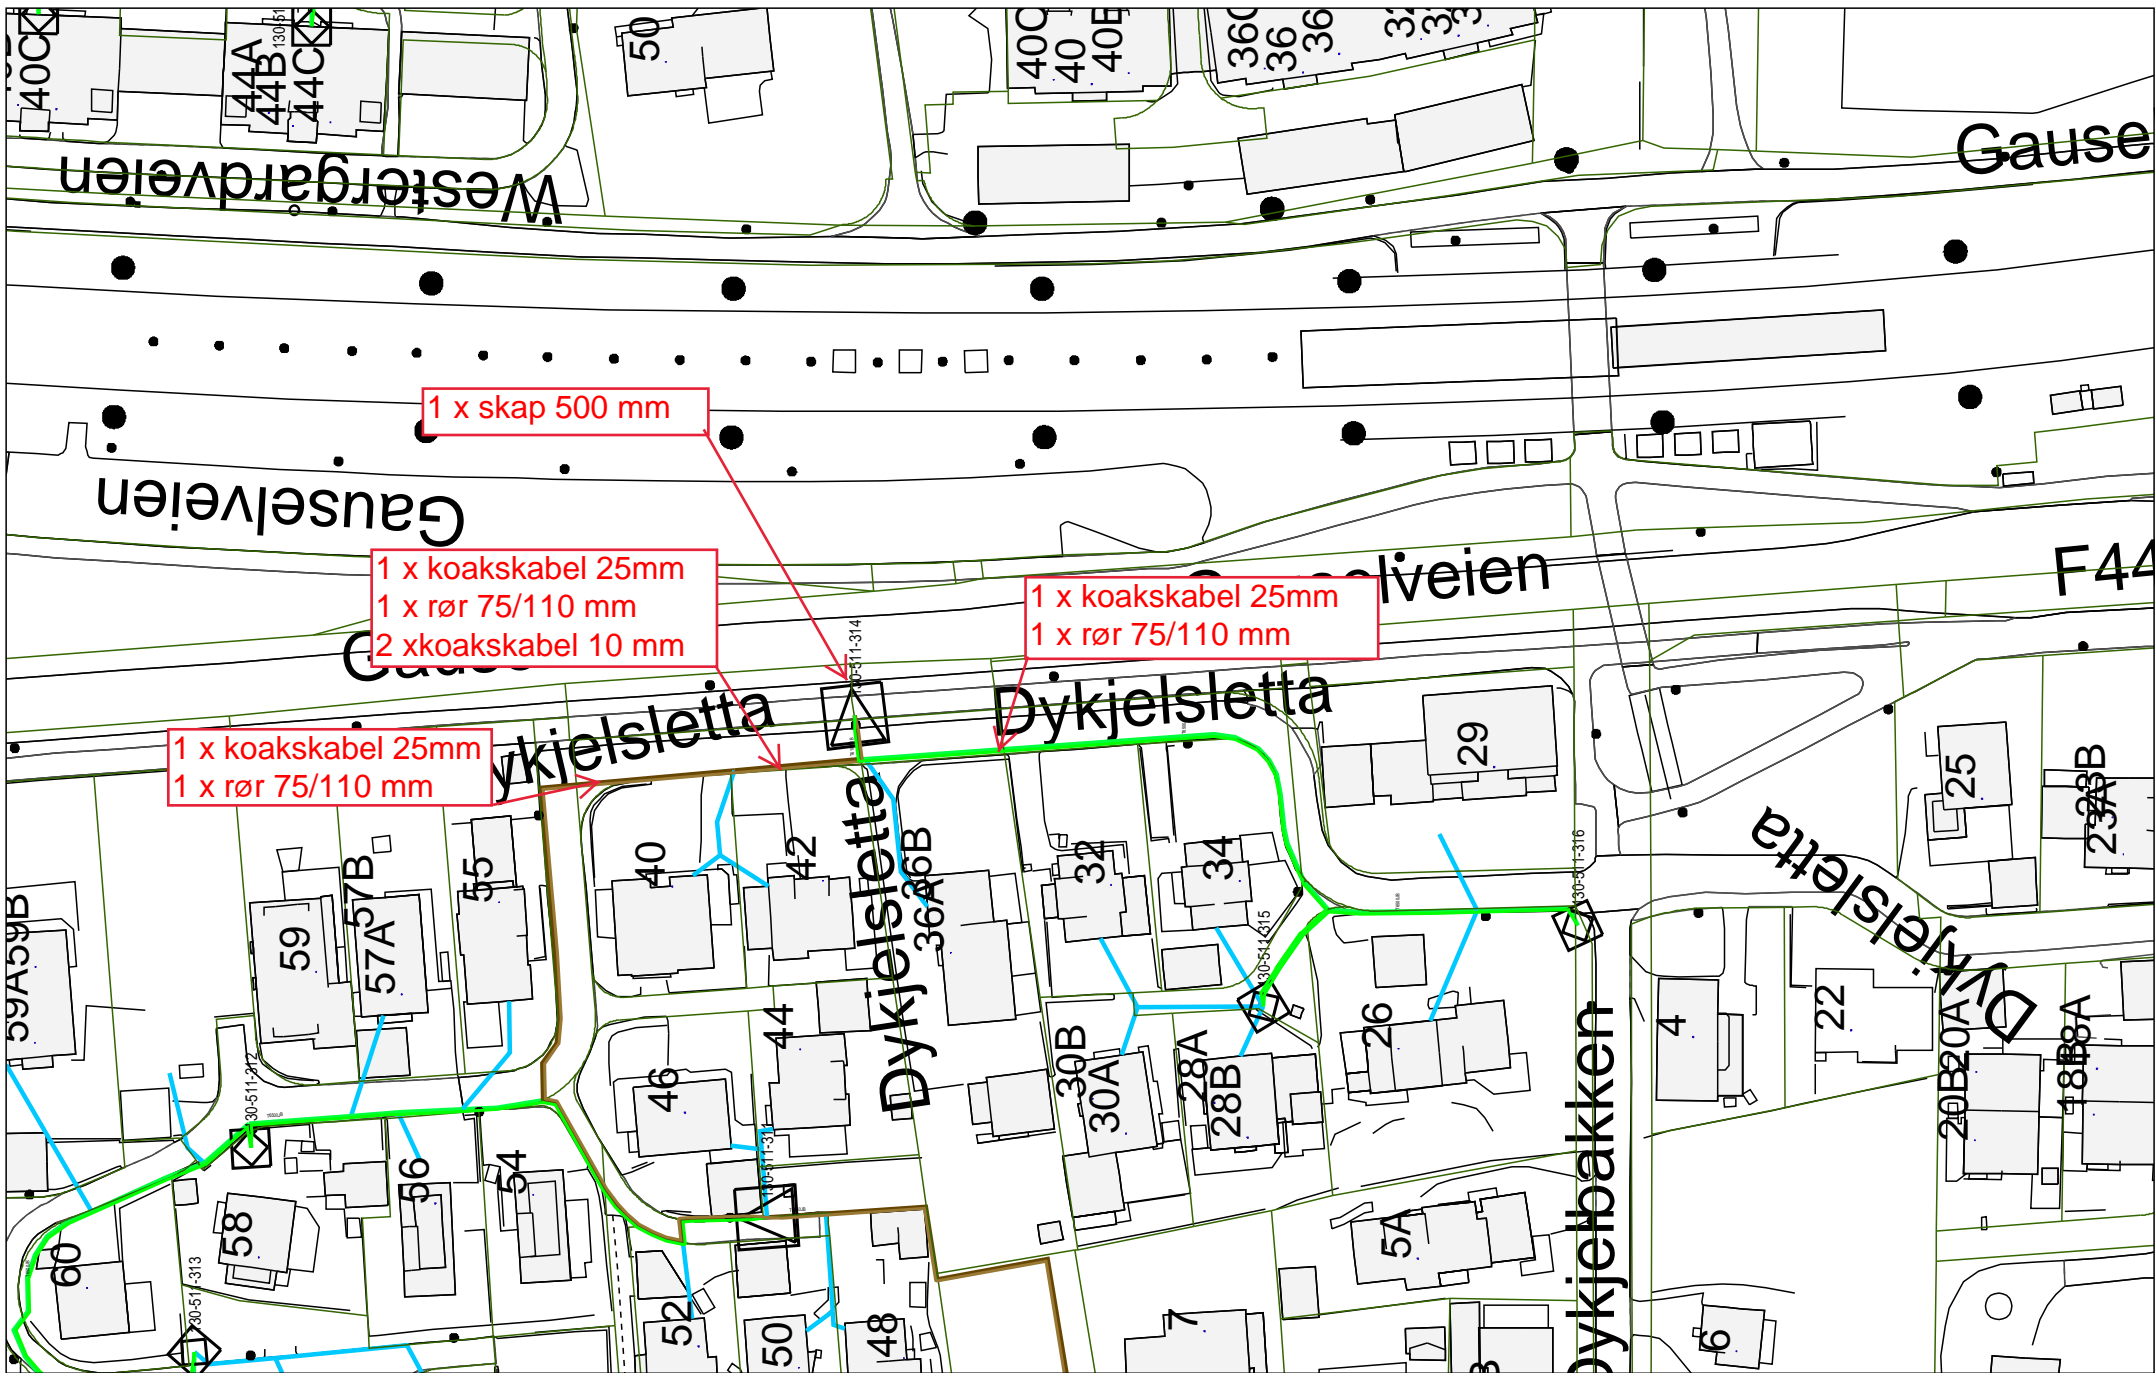


Dykjelsletta

Select a bitmap



Scale 1:1000

Printed: 06/05/2019

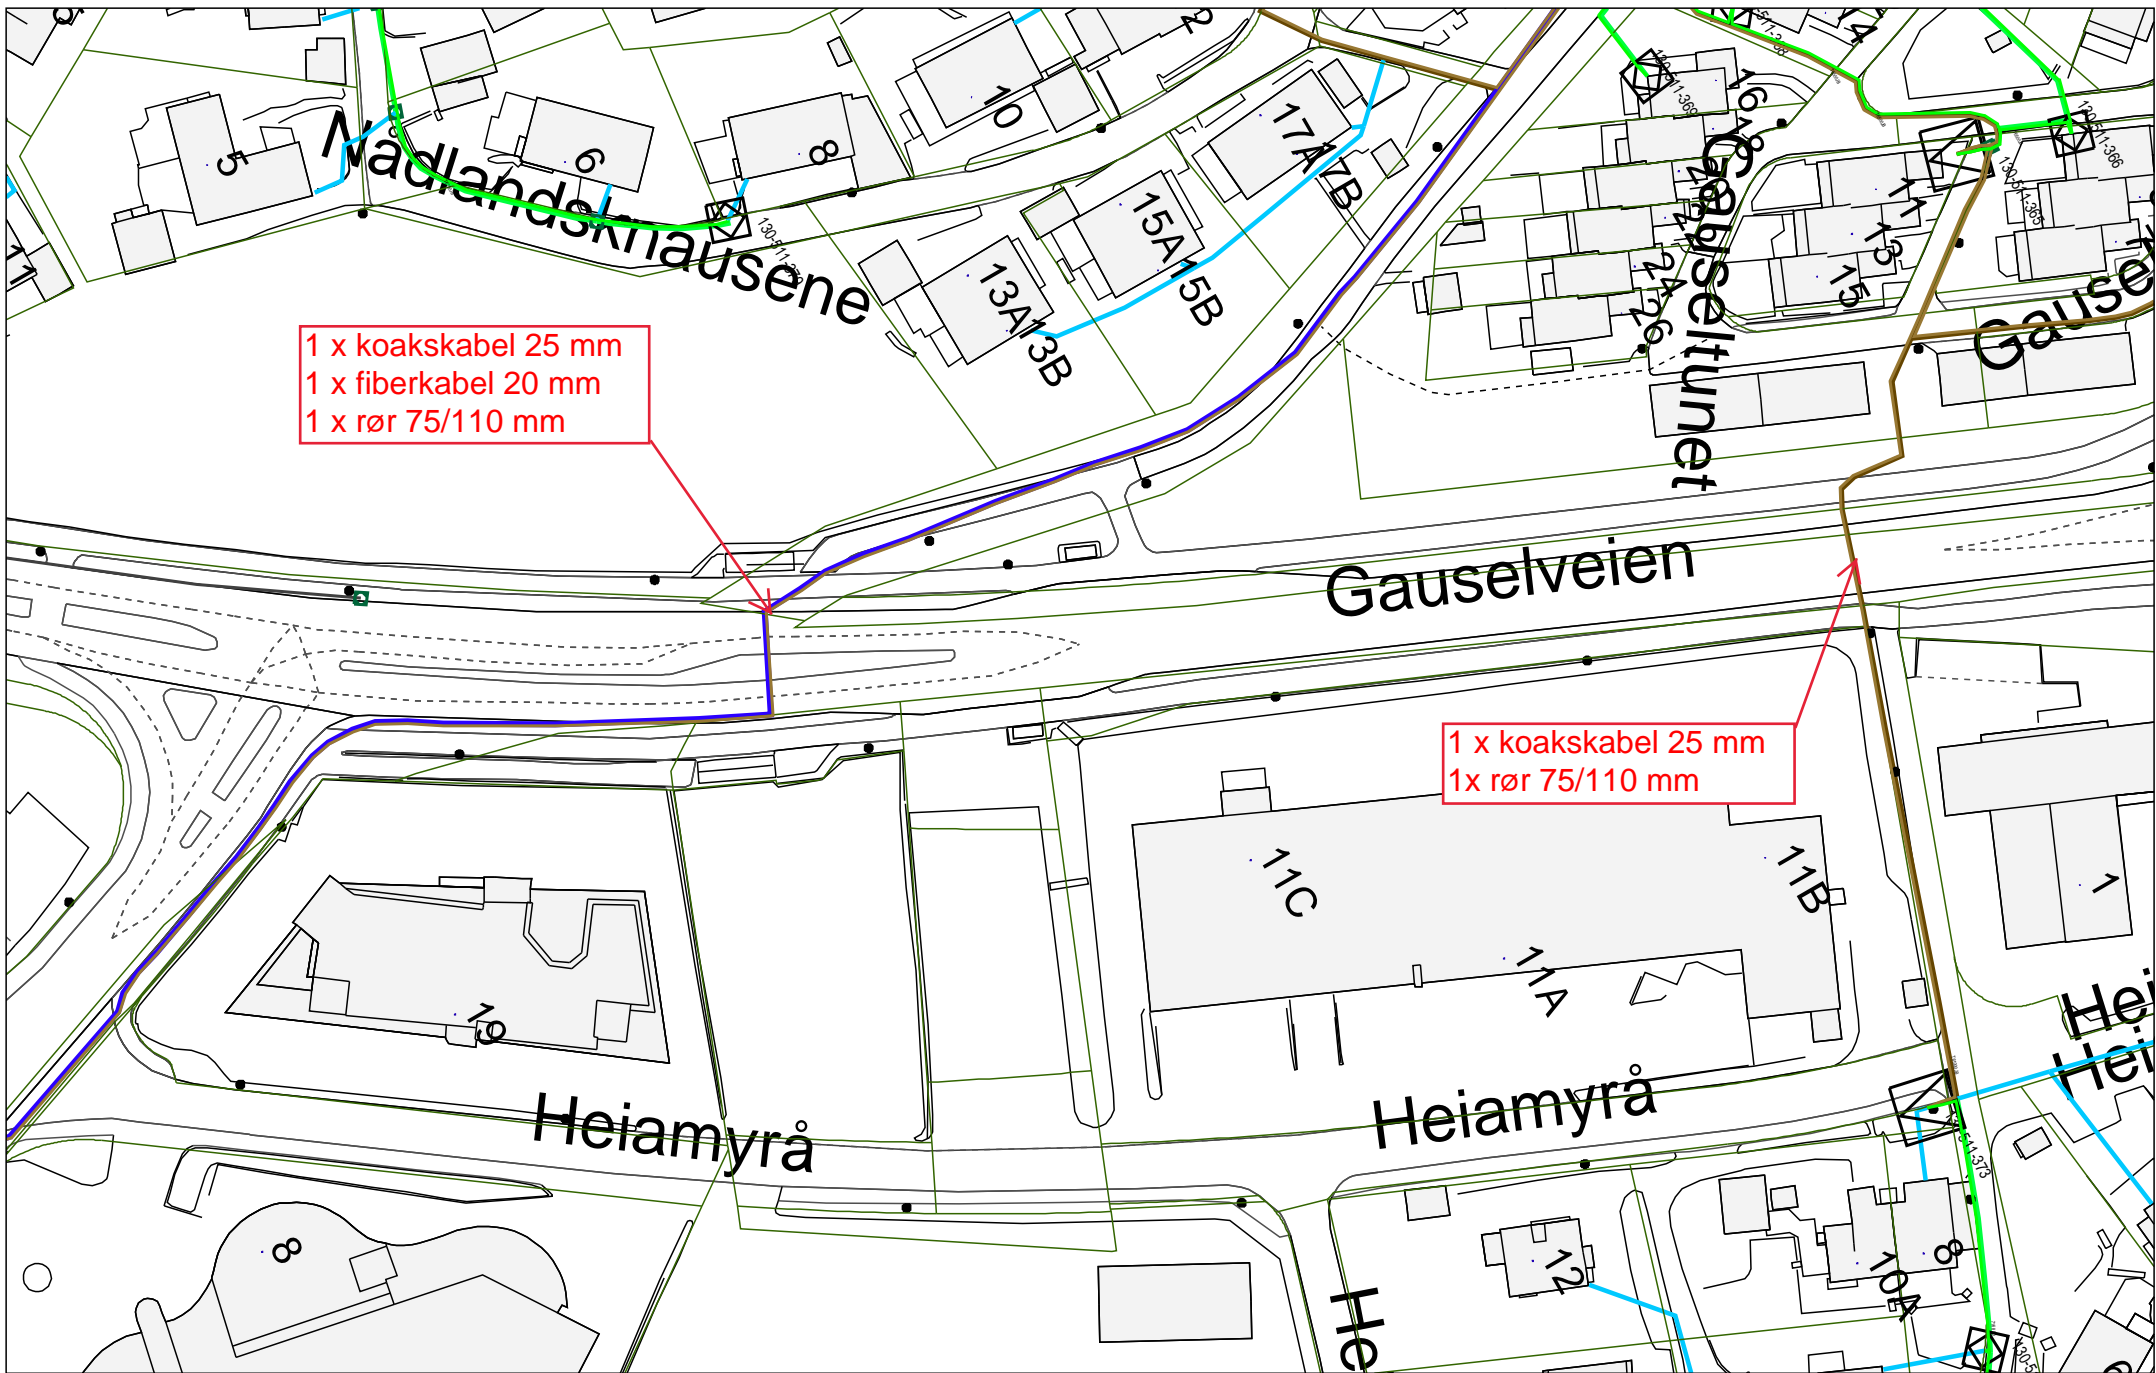

Gauselbakken - Gauselveien

Select a bitmap



Scale 1:1000

Printed: 06/05/2019