

SYMBOLFORKLARING:

BRANNCELLEBEGRENSENDE VEGG EI 60

MANUELL BRANNMELDER BM

BRANNSLANGE


HÅNDSLOKKER

RØMNINGSVEI/MARKERINGSLYS

RØMNINGSVEI

MERKNADER

- Risikoklasse: 6
- Brannklasse: 2
- Bæresystem: R 60
- Branncellebegrensede bygningsdeler: EI 60
- Sprinkleranlegg i hele bygningen
- Brannalarmanlegg i hele bygningen, kategori 2.
- Fri bredde i rømningsveier: 1,2m

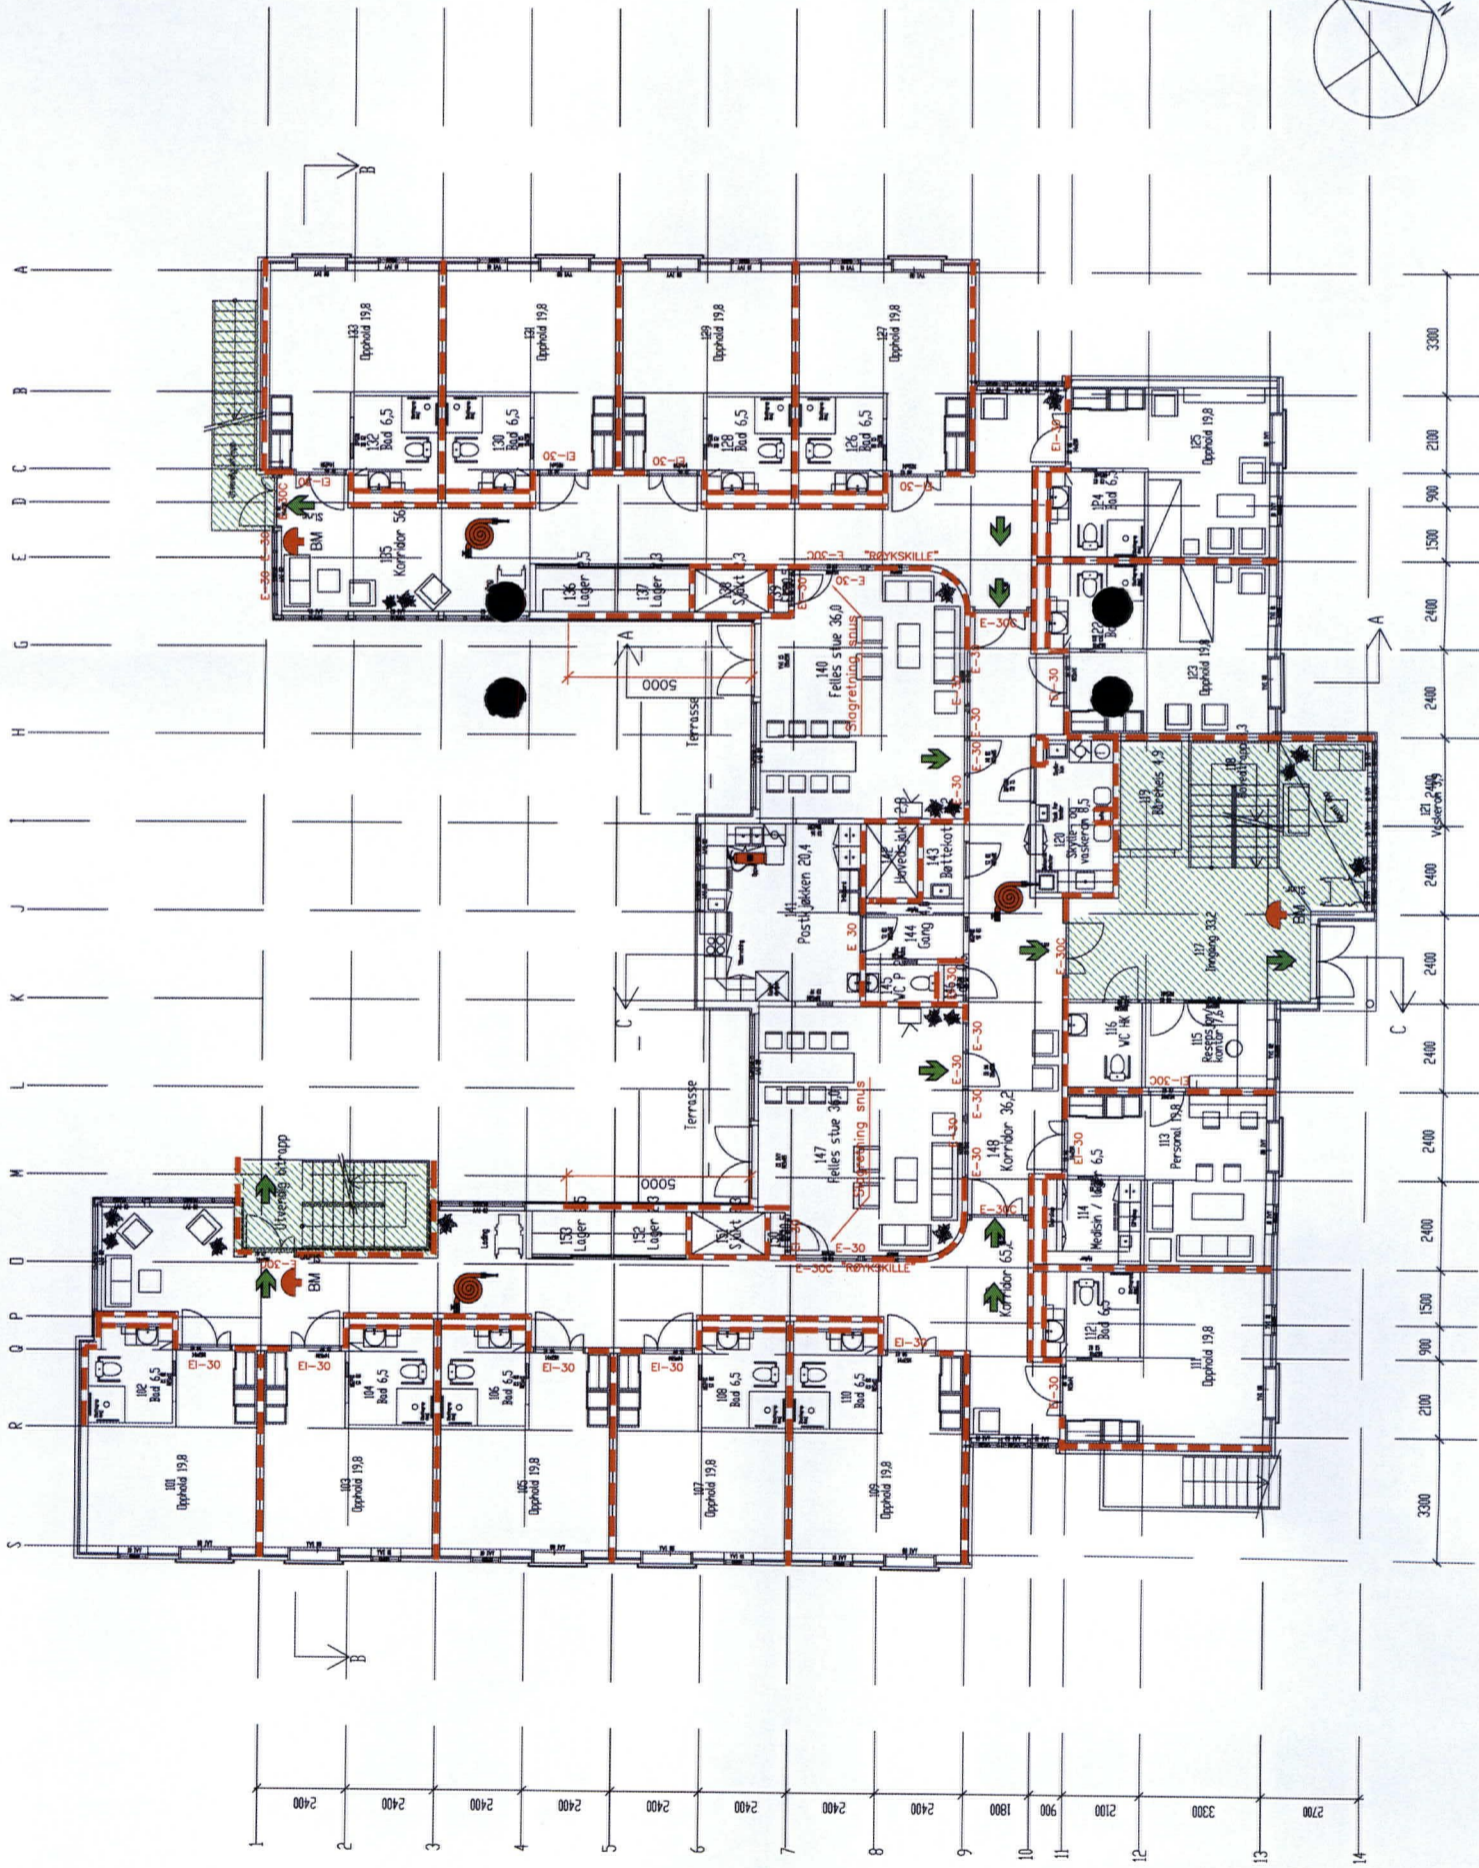

D	Som bygge/brannsk - Flytting av rømningsplaner i fellesstue	01.10.03	AHO	JKJ	AHO
C	AJOURERING	21.08.02	AHO	HU	HU
B	Forprosjekt	11.09.01	HU	TFE	TFE
A	Foretlag	03.07.01	HU	TFE	TFE
REV		DAED	TEGNET	KONTROL	GODKJ.
ERSTATTER		ERSTATTES AV			
ADRESSE FOR OPPRAGET		L:\VELLES\610247B\TEG			
RETELSE					

KYSTAD SYKEHJEM

BRANNTEKNISK TEGNING

1. ETASJE

MALESTOKK 1:200

ARKIV NR. -

OPPR. NR. 610247b

TEGN. NR. **BR-01** INDEX **C**

SCANDIACONSULT

ENGBRETS VEI 5, PB. 439 SANDEN, N-0313 OSLO - TEL: 22 51 80 00 - FAX: 22 51 80 02

