


0:20171114_058 Vear fra gjenvinningsstasjon 11:DAK\Plandata\Tegning\P101-Dwg\GENMALLAY_B001.dwg 08. Dec. 2016 - 16:15:56 RUS 12 ISO A3 (297,00 X 420,00 MM)

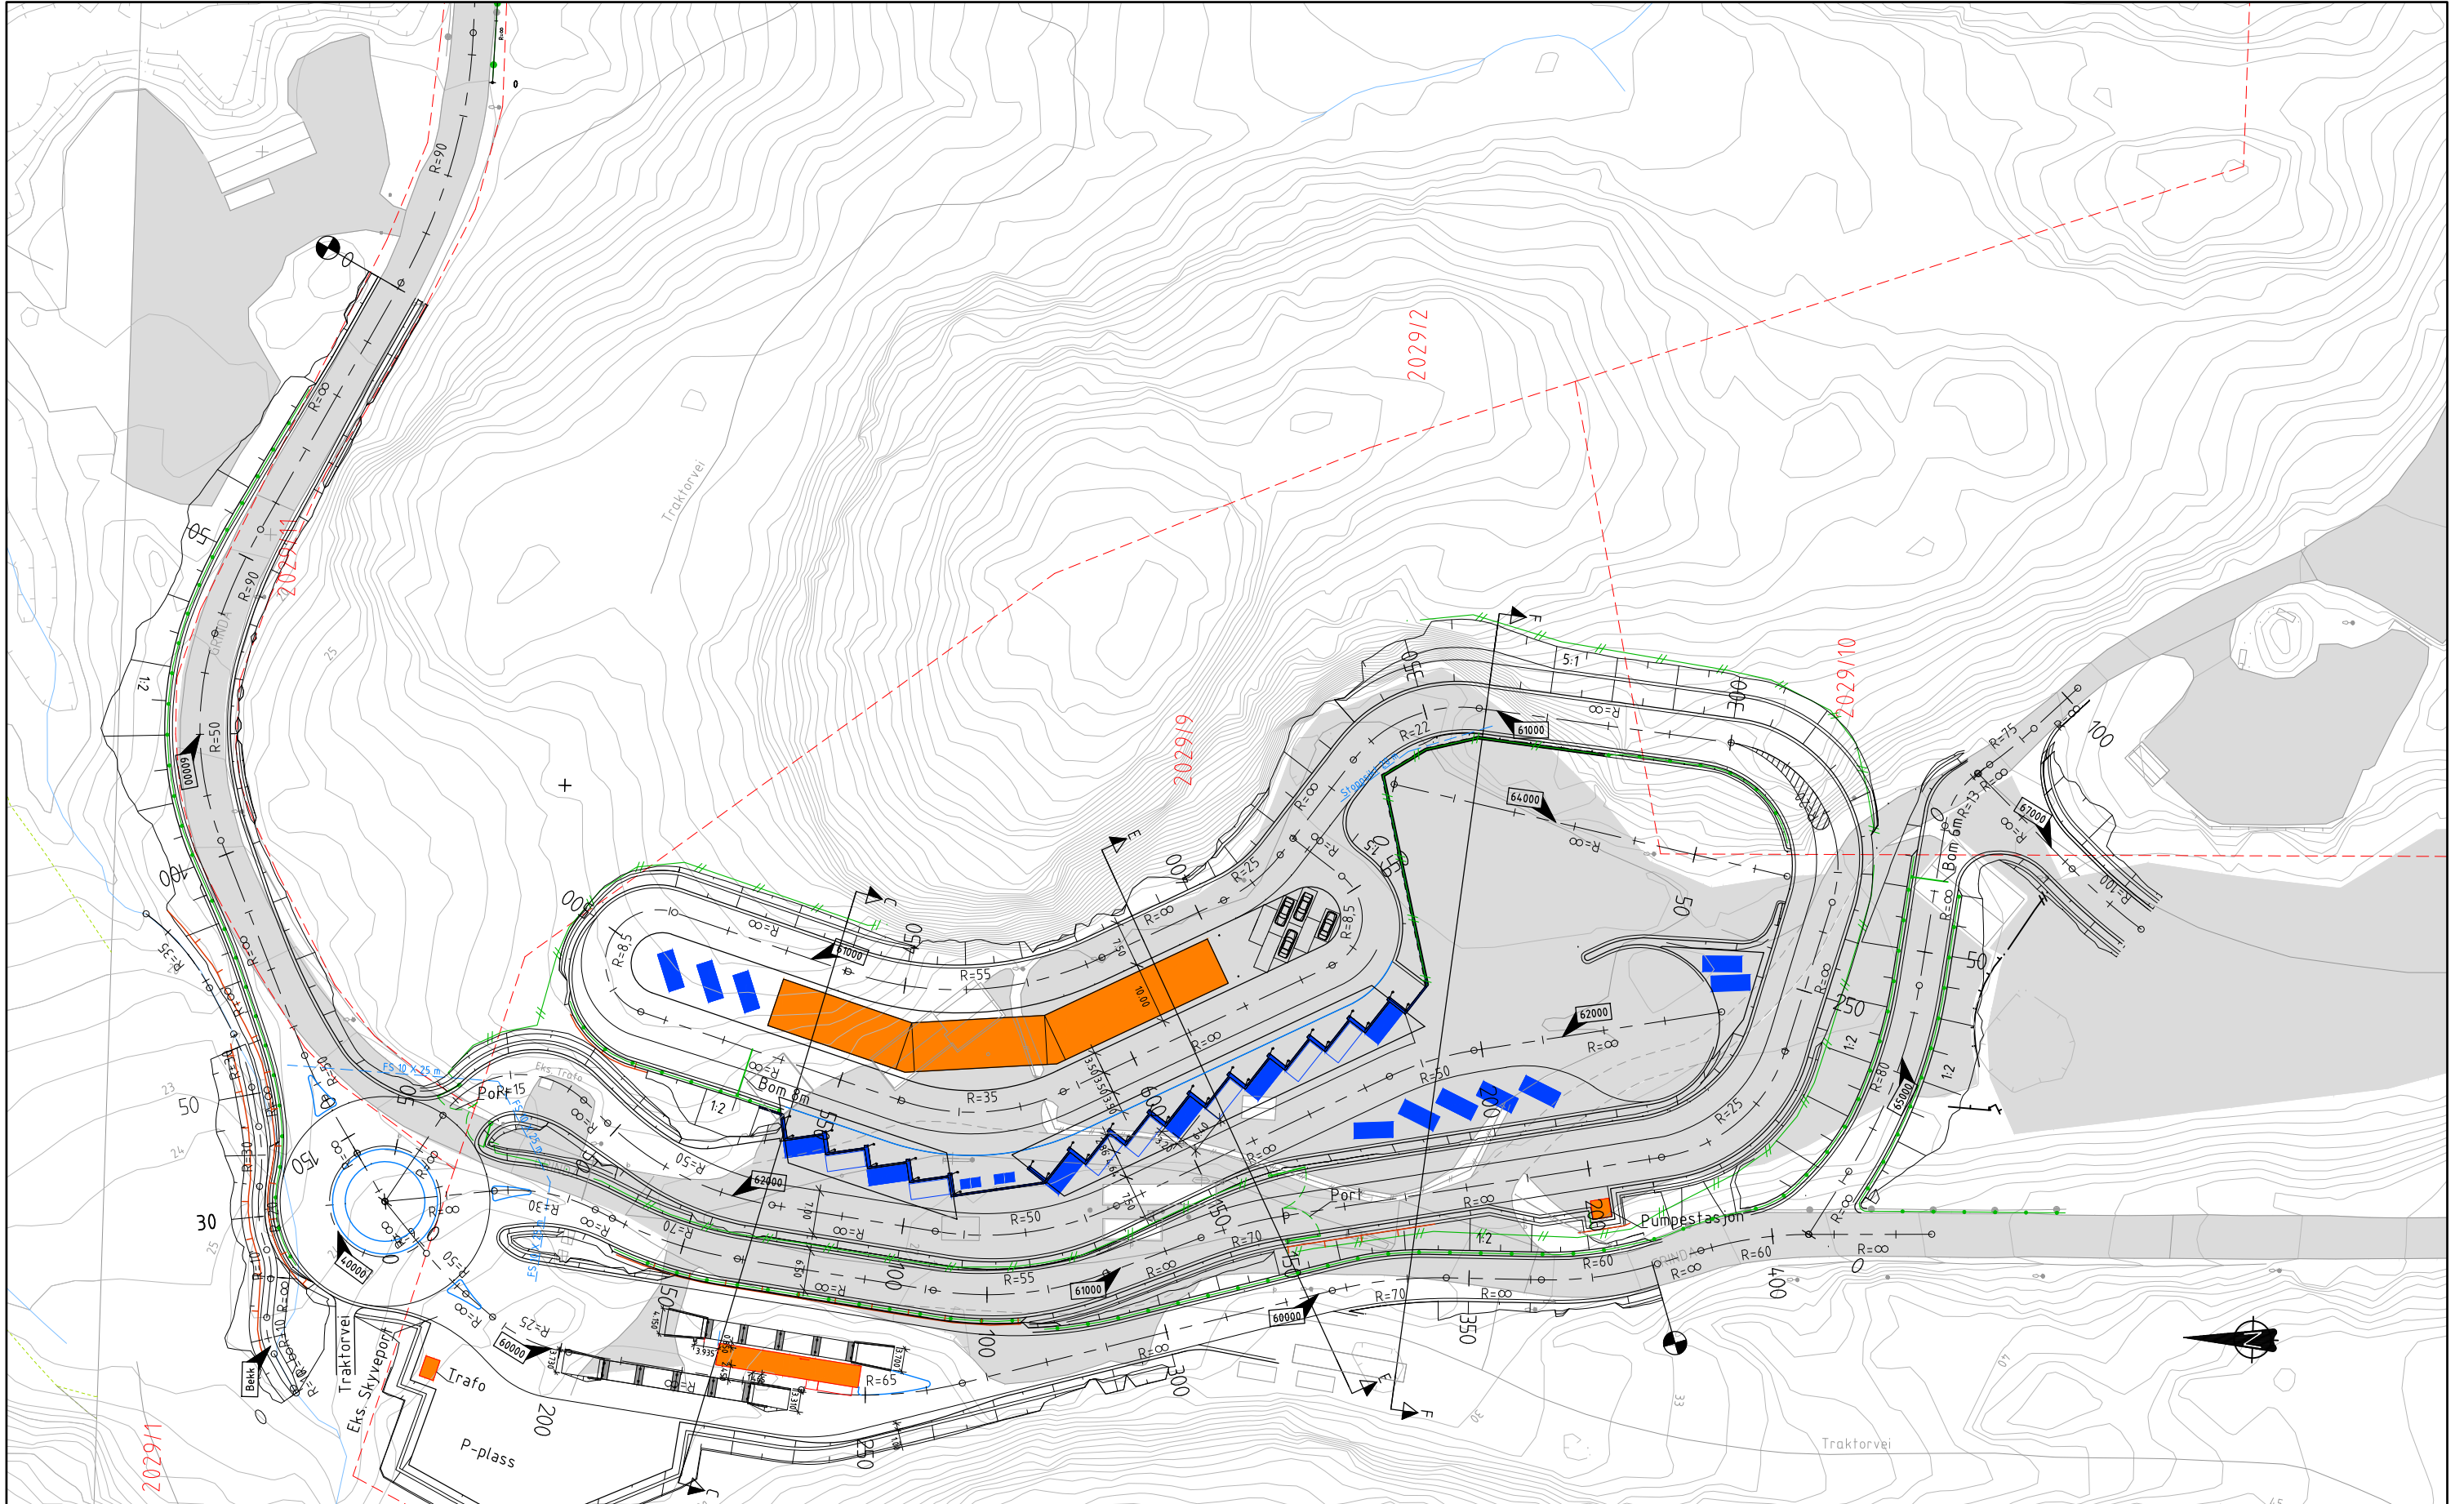

Merk: Overbygning vei, se tegning F002
 Vei 61000 bygges opp som kjørevei persontrafikk.
 Øvrige veier bygges opp som kjørevei tungtrafikk.

Tegnforklaring		Bygg	
—	Kjørefeltkant	■	Bygg
—	Skulderkant	●	Rekkverk
—	Kantstein	—	Mur
—	Rekkverk	—	Gjerde
—	Mur	—	Lysmast
—	Gjerde	—	Eiendomsgrense
—	Frisikt	—	Eks. asfalt
—	Hensvisning til vegmodell		

F 01	Oppdatert til som bygget iht. underlag fra VESAR	RUS	OLS	OLS	15.12.2016
Rev. status	Rev. gjelder	Tegn. (EKI)	Kontr. (SKI)	Godkj.	Dato
VESAR		m			
Tre gjenvinningsstasjoner		1:500 A1, 1:1000 A3			
Grinda		Oversikt med snitthensvisning			
Erstn. for:		Erst. av:			
Prosj.nr.: 114.058		Fag: INFRA			
Tegn.nr.: B001		Rev.:		F 01	
Filnavn: LAY_B001.dwg					
Hjellnes Consult as		Plogveien 1, P.b. 91 Manglerud, 0612 Oslo. Tlf: 22 57 48 00 www.hjellnesconsult.no E-post: post@hjellnesconsult.no			