Brannskisse plan 6
26/3-20

Magnus Torgheim, Rambøll Norge AS

Teknisk rom utføres som egen branncelle
- Brannskille settes i dekke inkludert gjennomføringer
- tilkomst avklares

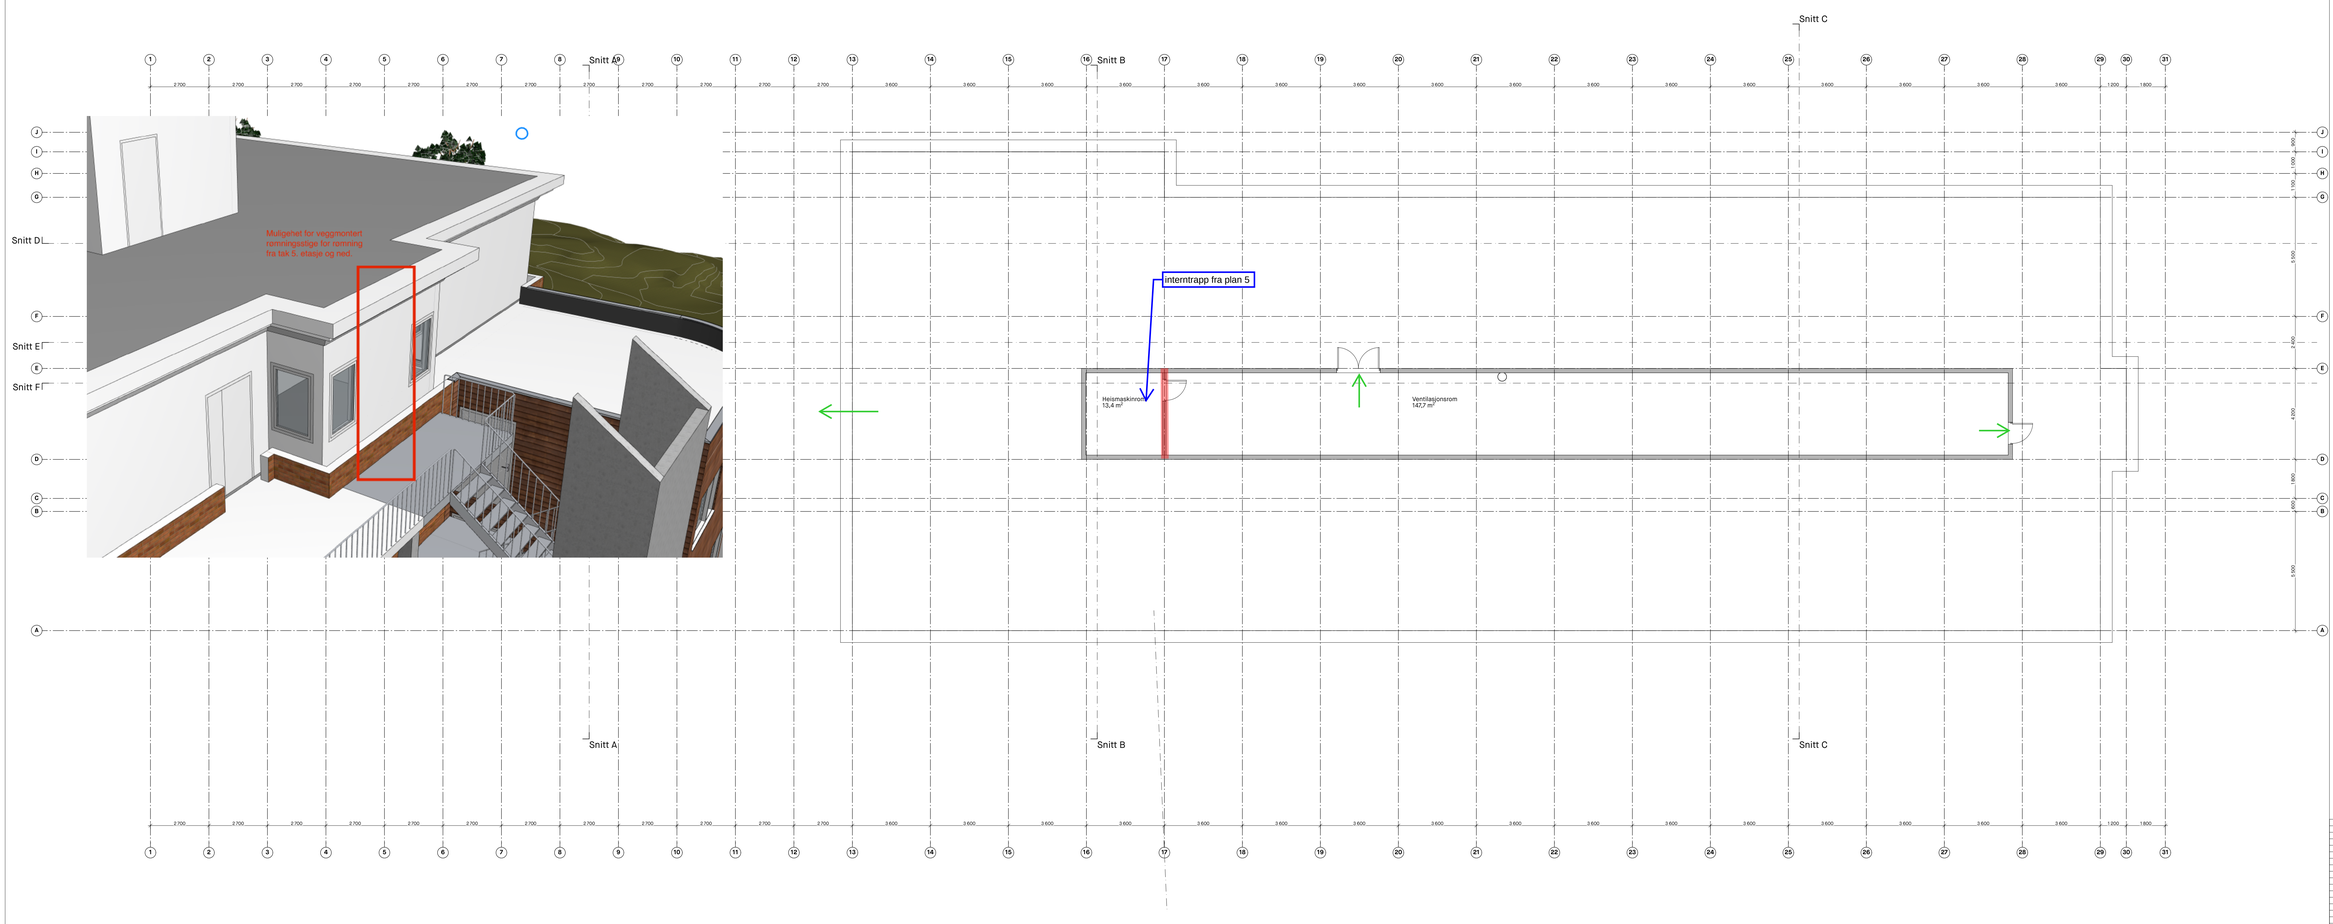

Branncellebegrensende konstruksjon

rømningsvei/utgang

Tegningsnr.	Revisjon nr.
A-200-26	03

Type tegning:
Plan 6. etasje etter tiltak

- eksisterende yttervegg
- eksisterende betong
- ny innervegg i stålstenderverk (isolert) kan ha brann- og lydkrav
- påføring (isolert/uisolert) på eksisterende yttervegger eller innervegger i betong

Rev	Beskrivelse	Dato	Sign	Kontr
03	Foreløpig tegning for brukeravklaringer	12.02.2020	MRG	CVM
02	Foreløpig tegning for kommentar	06.02.2020	MRG	CVM
01	Tegning for kommentar	03.02.2020	MRG	CVM

Prosjekteringsgruppen

COMMON GROUND
utfordrende i landskap i arkitektur
Torshovgata 34, NO 0476 Oslo
www.collectivecground.no
info@commonground.no

Lokalisering:

Prosjekt: Halden Helsehus	Godkjent
Adresse: Kjærlighetsstien 28, 1771 Halden	Prosj. MRG / Kontroll CVM
Fase: Forprosjekt	Filnavn: Halden helsehus hovedmodell
	Dato opprettet
	Målestokk / format 1:100 A0
Gnr./Bnr. 66/312	Kontroll utførende
Prosjektnr. 100 / Tegningsnr. A-200-26	Prosjektnr. for prosjekterende/lev. P3034
Tegning: Plan 6. etasje etter tiltak	