


Skisse plan 0 - illustrasjon til beskrivelse gitt i
brannrapport F-001 rev J02.

Brannskillende konstruksjon

Rømningsretning

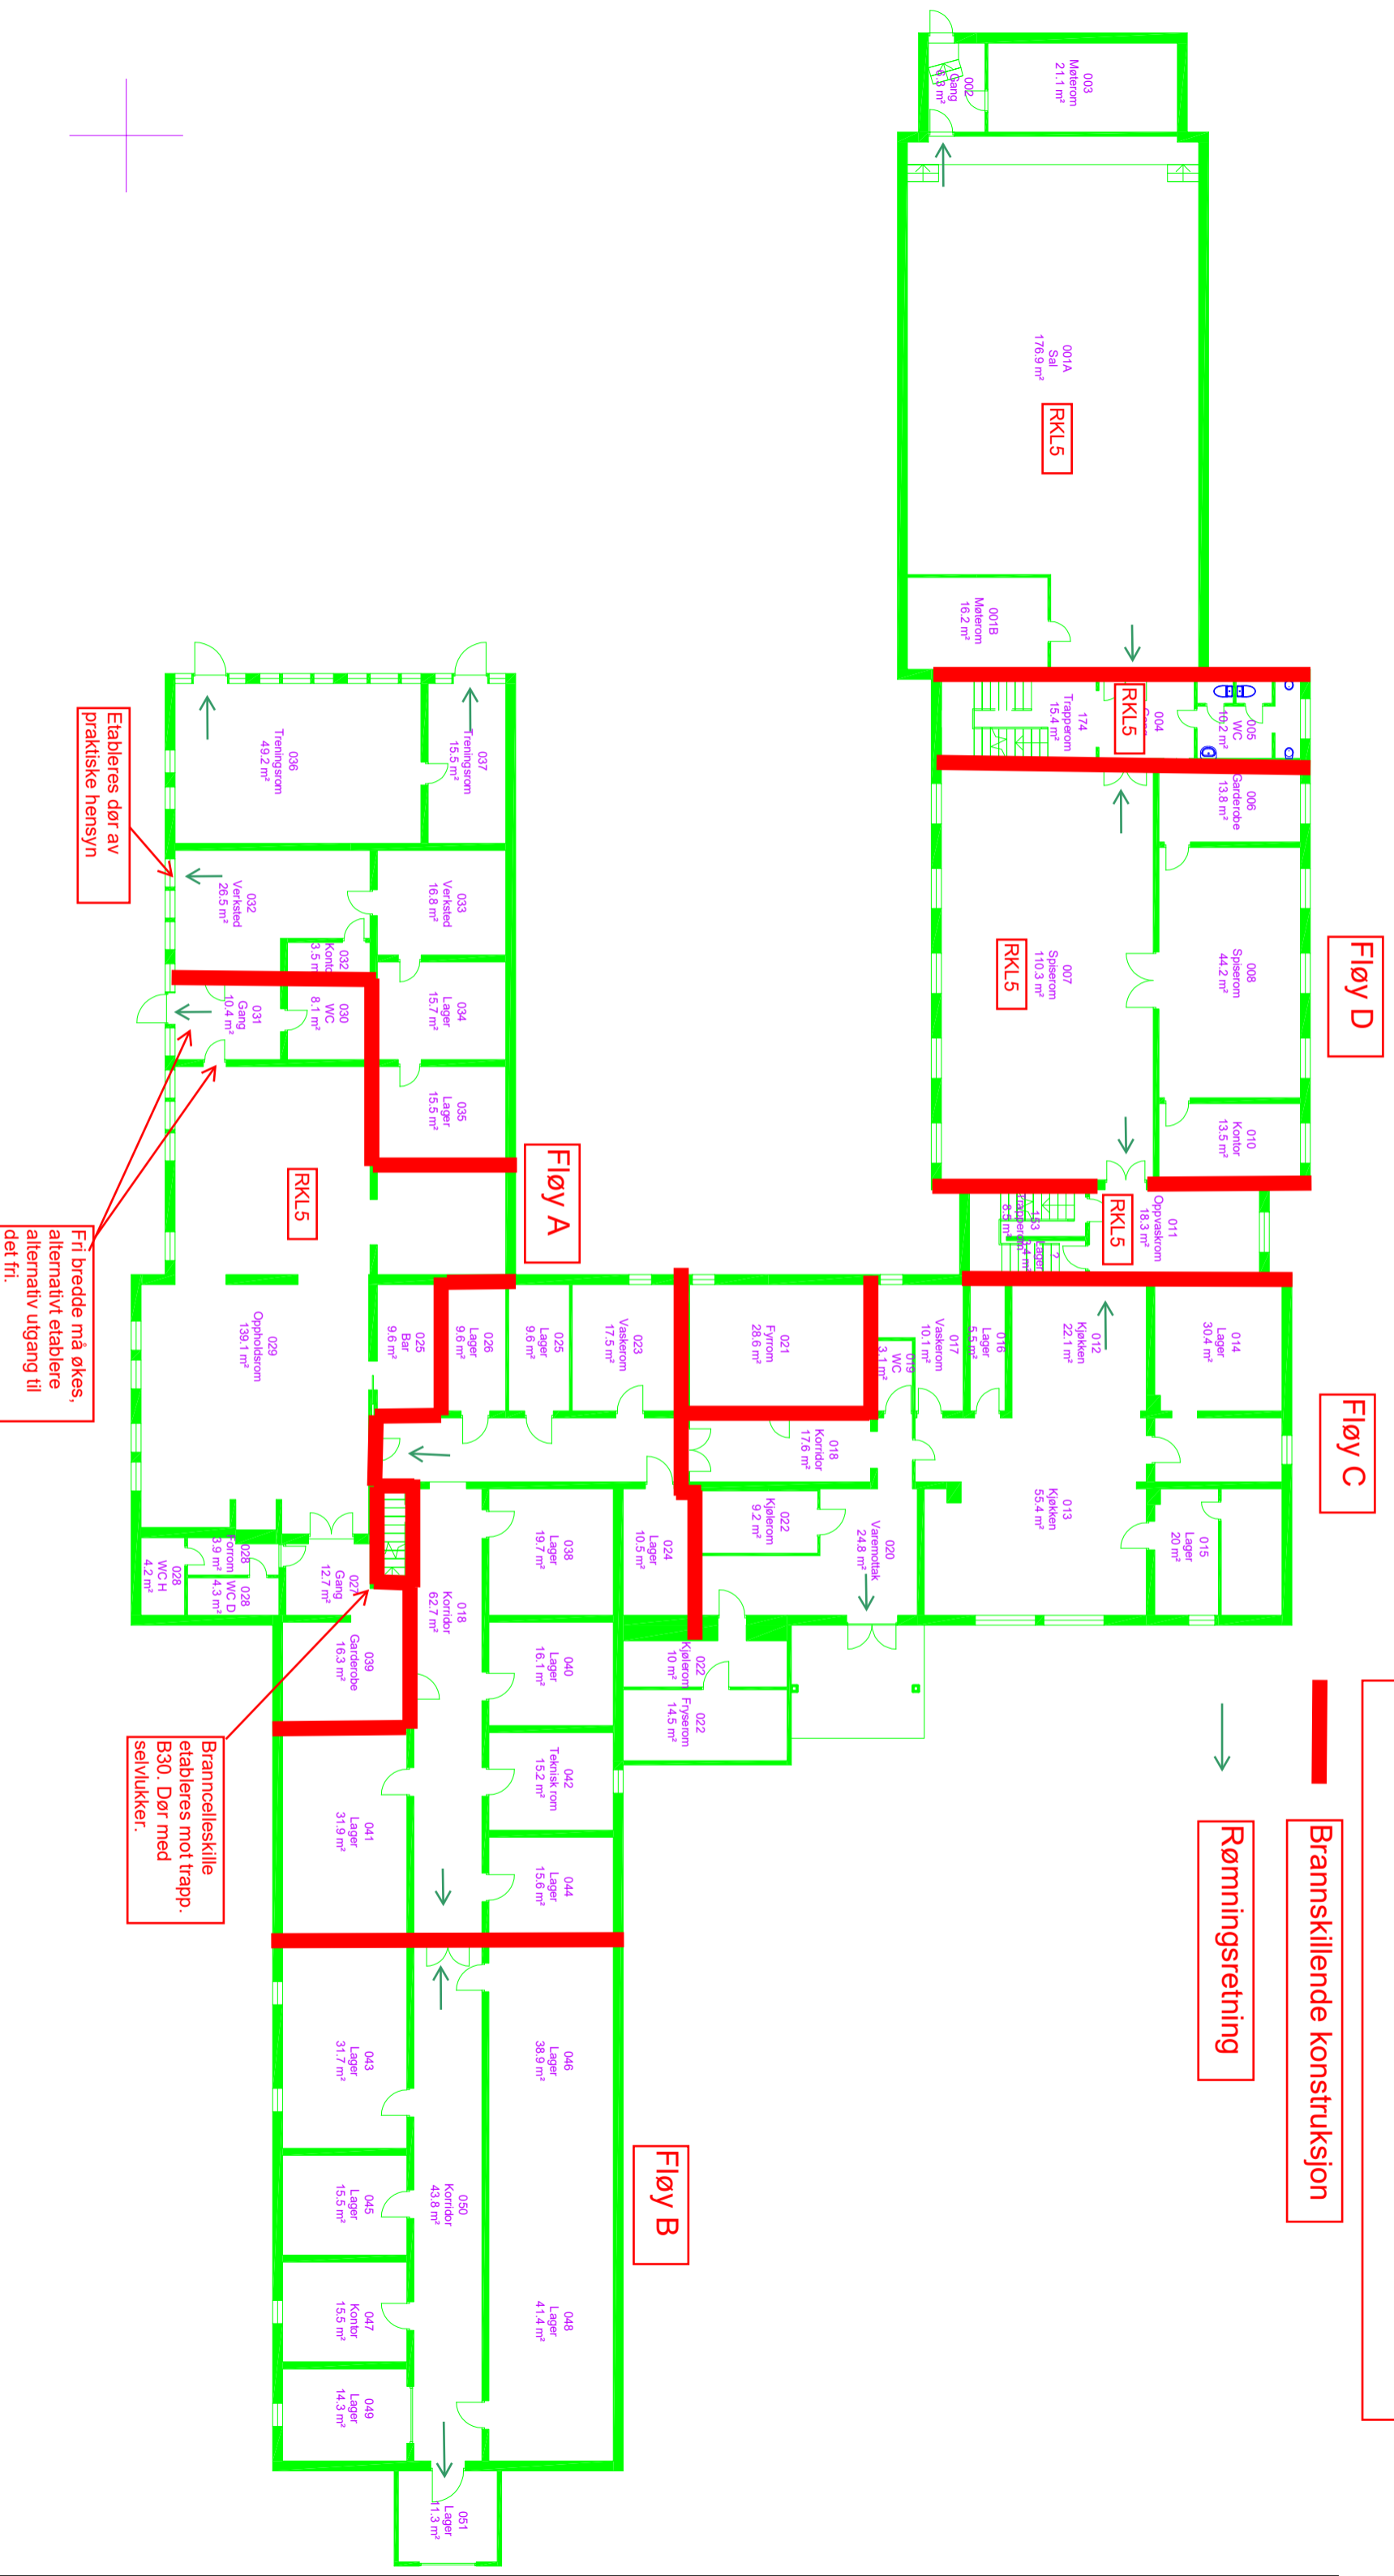

Etableres dør av
praktiske hensyn

Fri bredde må økes,
alternativt etableres
alternativ utgang til
det fri.

etableres mot trapp.
B30. Dør med
selvlukker.

