ORIENTERINGSPLAN
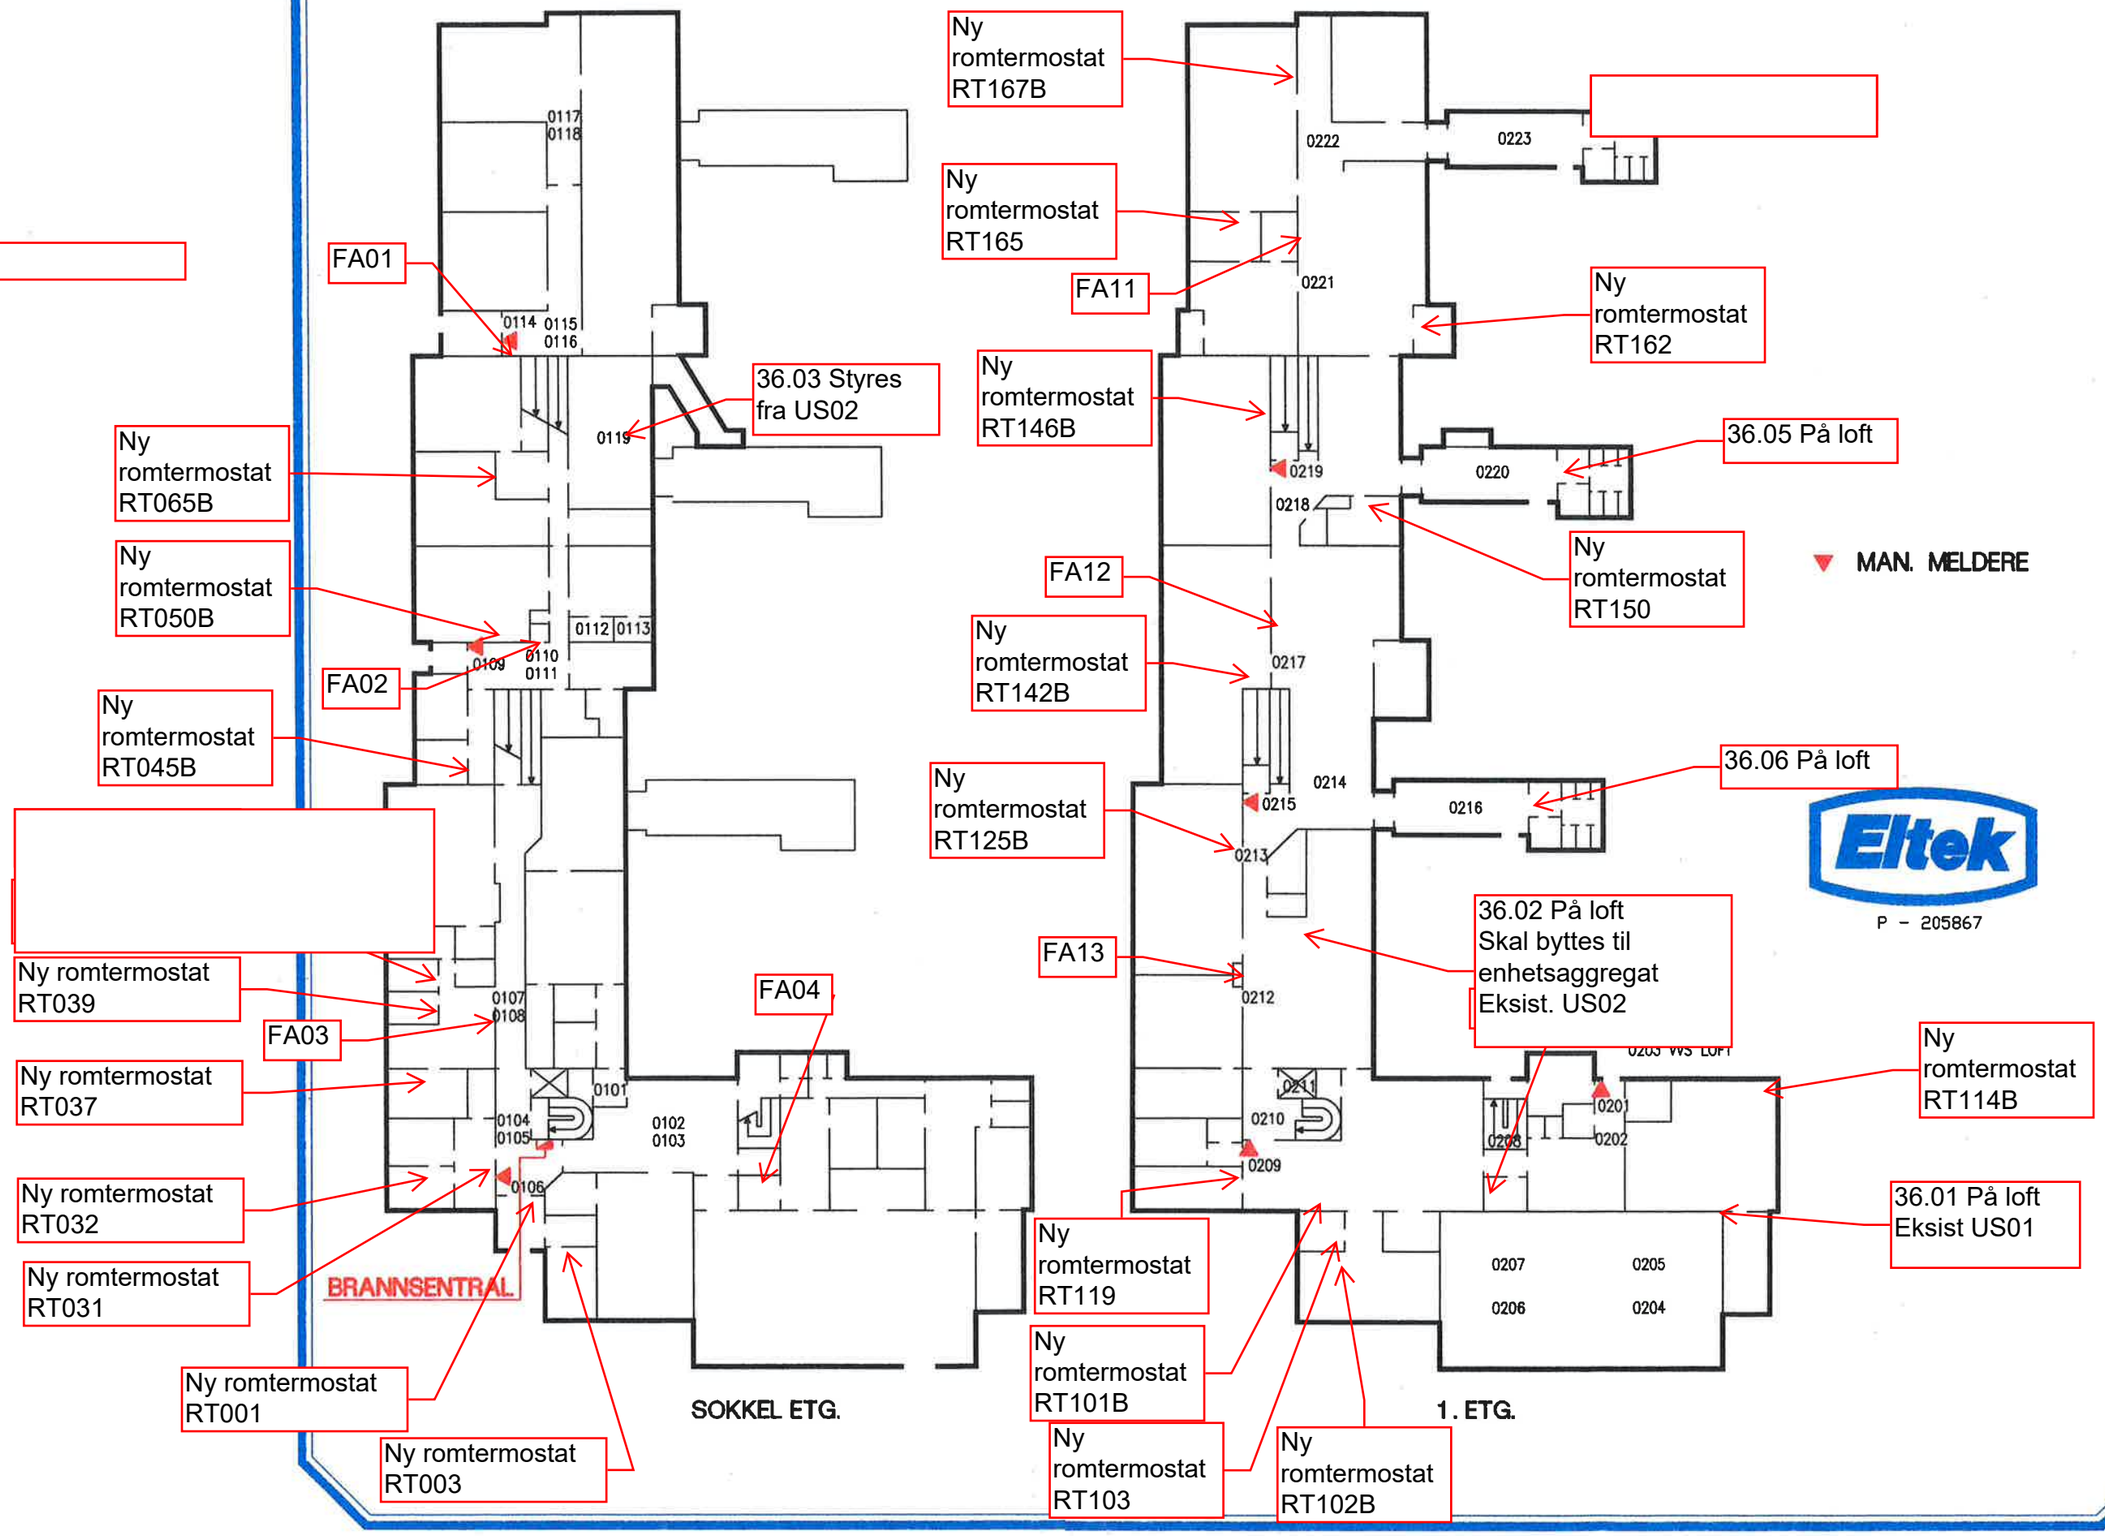
KULSTAD SKOLE