



INNHOLDSFORTEGNELSE

SIDE A	FORSIDE
SIDE B	REVISJONSSIDE
SIDE C,C2,C3,C4	PRINSIPPSKISSE
SIDE E	UTSTYRSPESIFIKASJON
SIDE F	HOVEDSTRØM OVERSIKT
SIDE G	MODULOVERSIKT
SIDE 1–13	SKJEMASIDER

ANLEGG

OLDERSKOG SKOLE

ADRESSE

MOSJØEN

SYSTEM: =310.01, =320.01, =320.02, =320.03, =320.10, =360.01, =360.02, =360.03							ANLEGGSNR:	86T043
US NR.: AS01		FORDELINGS NR.: =434.01			SKJEMA NR.: 14–3076		REVISJONS NR.: 03	SIDE NR.: A
"LEVERT AV" ER UTHEVET	REGION ØST: OSLO ØSTRE AKER VEI 90 P.B. 1 ALNABRU 0613 OSLO TLF.: 22 63 30 00	REGION NORD: TRONDHEIM BRATSBERGVEI. 5 7037 TRONDHEIM TLF.: 73 95 90 00	REGION VEST: BERGEN KANALVEIEN 5 P.B. 6215 Bergen 5893 BERGEN TLF.: 55 17 66 00	REGION VEST: STAVANGER GAMLE FORUS VEI 1 P.B. 8036, Postterminal 4068 STAVANGER TLF.: 51 82 71 10			Siemens AS Building Technologies	

REVISJON	PROSJ.NR.	DATO	SIDER	BESKRIVELSE					UTFØRT	SJEKKET	GODKJ.
00	51PO-04368	02.06.2014	ALLE	TEGNET					ASA	TRPA	–
01	51PO-04368	07.08.2014	ALLE	DIV. KORRIGERINGER FØR TAVLEBYGGING					ASA	TRPA	–
02	51PO-04368	29.08.2014	ALLE	DIV. KORRIGERINGER ETTER TAVLEBYGGING					ASA	TRPA	–
03	51PO-04368	10.10.2014	ALLE	AS BUILT					ASA	TRPA	–

PRINSIPPSKISSE

(Gjelder ikke som montasjeanvisning)

SYSTEM =320.01


VARMESENTRAL

PRINSIPPSKISSE

(Gjelder ikke som montasjeanvisning)

SYSTEM =360.01

VENTILASJON

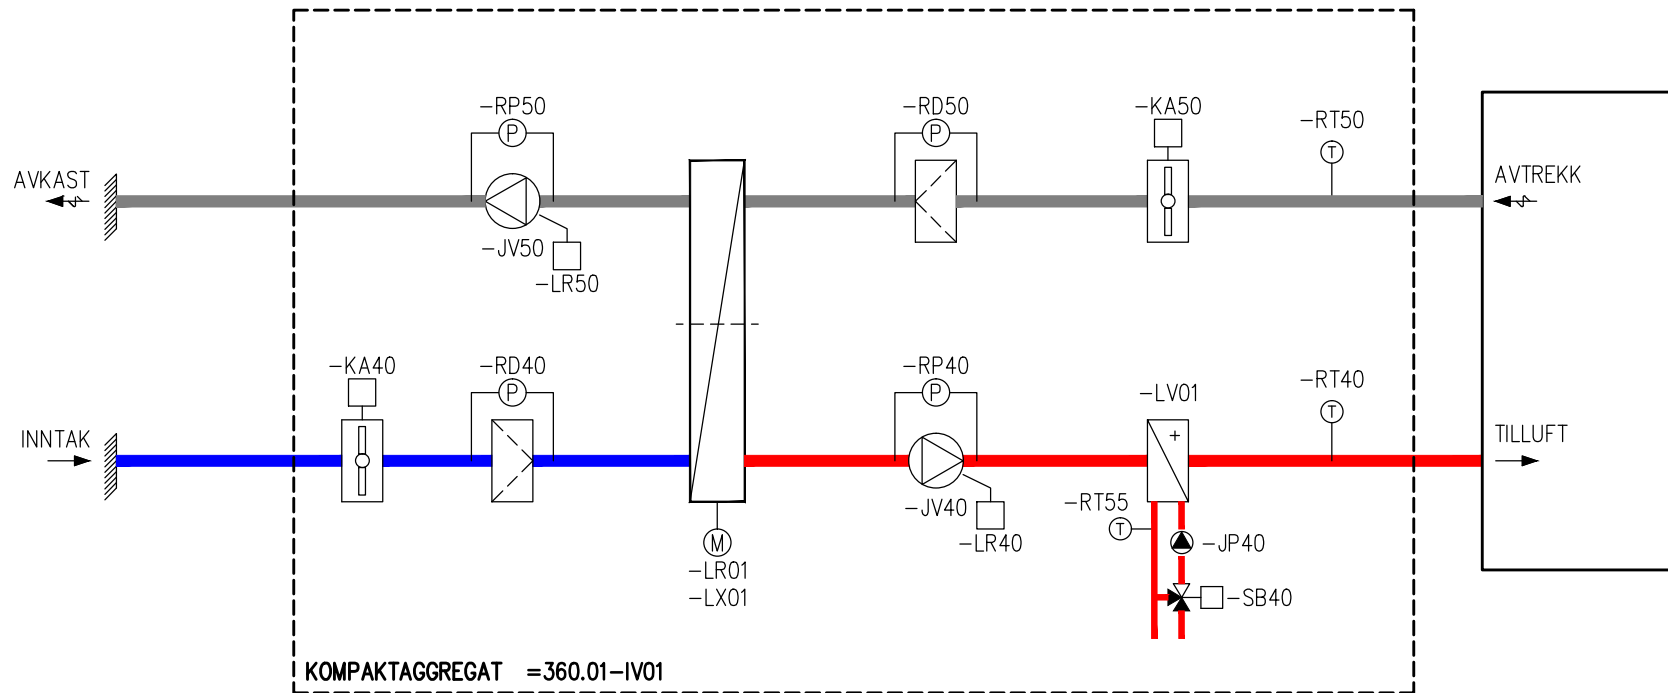

(Gjelder ikke som montasjeanvisning)

VENTILASJON




PRINSIPPSKISSE

(Gjelder ikke som montasjeanvisning)

SYSTEM =360.03

VENTILASJON

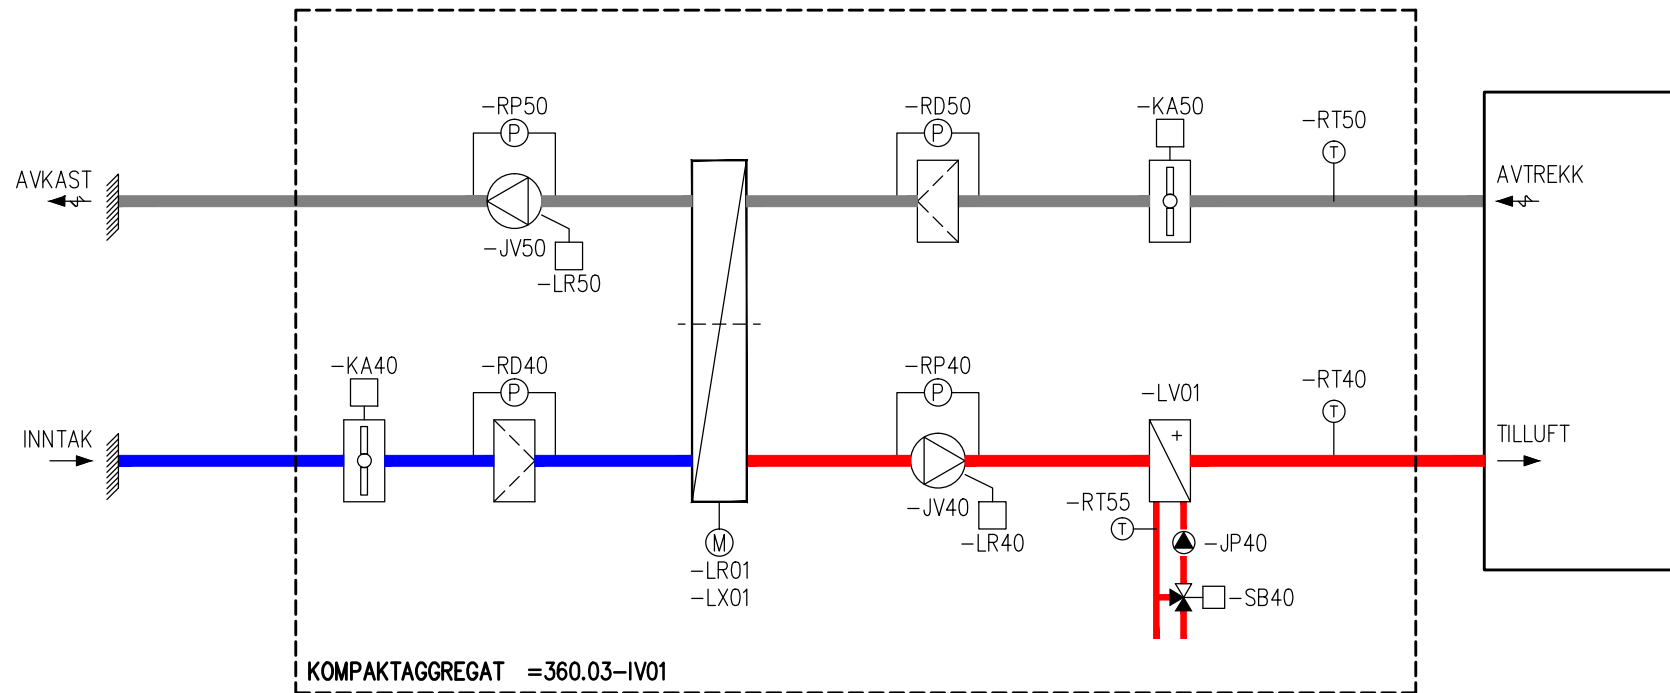

UTSTYRSPESIFIKASJON								
Side	Merke	Typebetegnelse	Beskrivelse					
2	=434.01-XT01	LF84A-22024	TRAFD 230V/24VAC/105VA					
2	=562.01-UU01	PXC200-E.D	UNDERSENTRAL (Ethernet/IP)					
3	=562.01-UU02	PXC00-U	PX OPEN					
9	=434.01-XT02	-	TRAFD 230V/12VDC					
10	=310.01-RT40	QAE2120.010	VANNTEMP.FØLER					
10	=310.01-RT50	QAE2120.010	VANNTEMP.FØLER					
10	=320.01-RT90	QAC22	UTETEMP.FØLER					
10	=320.01-RT40	QAE2120.010	VANNTEMP.FØLER					
10	=320.01-RT50	QAE2120.010	VANNTEMP.FØLER					
10	=320.02-RT40	QAE2120.010	VANNTEMP.FØLER					
10	=320.02-RT50	QAE2120.010	VANNTEMP.FØLER					
10	=320.02-SB40	BELIMD 24	VENTILMOTOR					
11	=320.03-RT40	QAE2120.010	VANNTEMP.FØLER					
11	=320.03-RT50	QAE2120.010	VANNTEMP.FØLER					
11	=320.03-SB40	BELIMD 24	VENTILMOTOR					
11	=320.01-RP40	QBE2002-P10	TRYKKFØLER					
11	=320.01-SB50	SKD60	VENTILMOTOR					
11	=310.01-RT40	QAE2120.010	VANNTEMP.FØLER					
Siemens AS Building Technologies		UTSTYRSPESIFIKASJON	ANLEGG	OLDERSKOG SKOLE	REVISJON	03	SKJEMA NR.	14-3076
			SYSTEM	=310.01, =320.01, =320.02, =320.03, =320.10, =360.01, =360.02, =360.03				SIDE NR.

SIKRING		LAST		APPARAT			SIKRING		LAST		APPARAT			
MRK.	AMPERE	KW	AMPERE	KABEL/FASER	MRK.	NAVN	MRK.	AMPERE	KW	AMPERE	KABEL/LEDERANTALL	MRK.	NAVN	
1Q1				—— <i>///</i> ——	400V	TILLFØRSEL								
1F1	16			—— <i>//</i> ——	230V	DATASTIKK/LYS I TAVLE								
2F1	10			—— <i>//</i> ——	230V	STYRESTRØM								
2F2	6			—— <i>/</i> ——	24V	STYRESTRØM								
5F1	0,45–0,63	0,12	0,52	—— <i>//</i> —— 	=310.01 –JP40	LADEPUMPE 1 BEREDER								
5F2	0,45–0,63	0,120	0,52	—— <i>//</i> —— 	=310.01 –JP50	SIRK.PUMPE VARMTVANN								
5F3	4	0,17	0,17	—— <i>//</i> —— 	=320.01 –JP40	HOVEDPUMPE 1								
5F4	4	0,17	0,17	—— <i>//</i> —— 	=320.01 –JP41	HOVEDPUMPE 2								
5F5	4	0,091	0,75	—— <i>//</i> —— 	=320.01 –JP43	SIRK.PUMPE EL.KJEL								
6F1	4	0,091	0,75	—— <i>//</i> —— 	=320.02 –JP40	SIRK.PUMPE RADIATORER								
6F2	4	0,336	1,50	—— <i>//</i> —— 	=320.03 –JP40	SIRK.PUMPE GULVVARME								
7F1	10			—— <i>//</i> ——		SENSUS ENERGIMÅLER								
7F2	0,45–0,63	0,12	0,52	—— <i>//</i> —— 	=310.01 –JP41	LADEPUMPE 2 BEREDER								
Siemens AS Building Technologies				HOVEDSTRØM OVERSIKT		ANLEGG	OLDERSKOG SKOLE				REVISJON	03	SKJEMA NR.	14–3076
						SYSTEM	=310.01, =320.01, =320.02, =320.03, =320.10, =360.01, =360.02, =360.03				SIDE NR. F			

LIST 1

1	TXI1.OPEN
2	TXI1.OPEN
3	TXM1.6R
4	TXM1.6R
5	TXM1.8U
6	TXM1.8U
7	TXM1.16D

