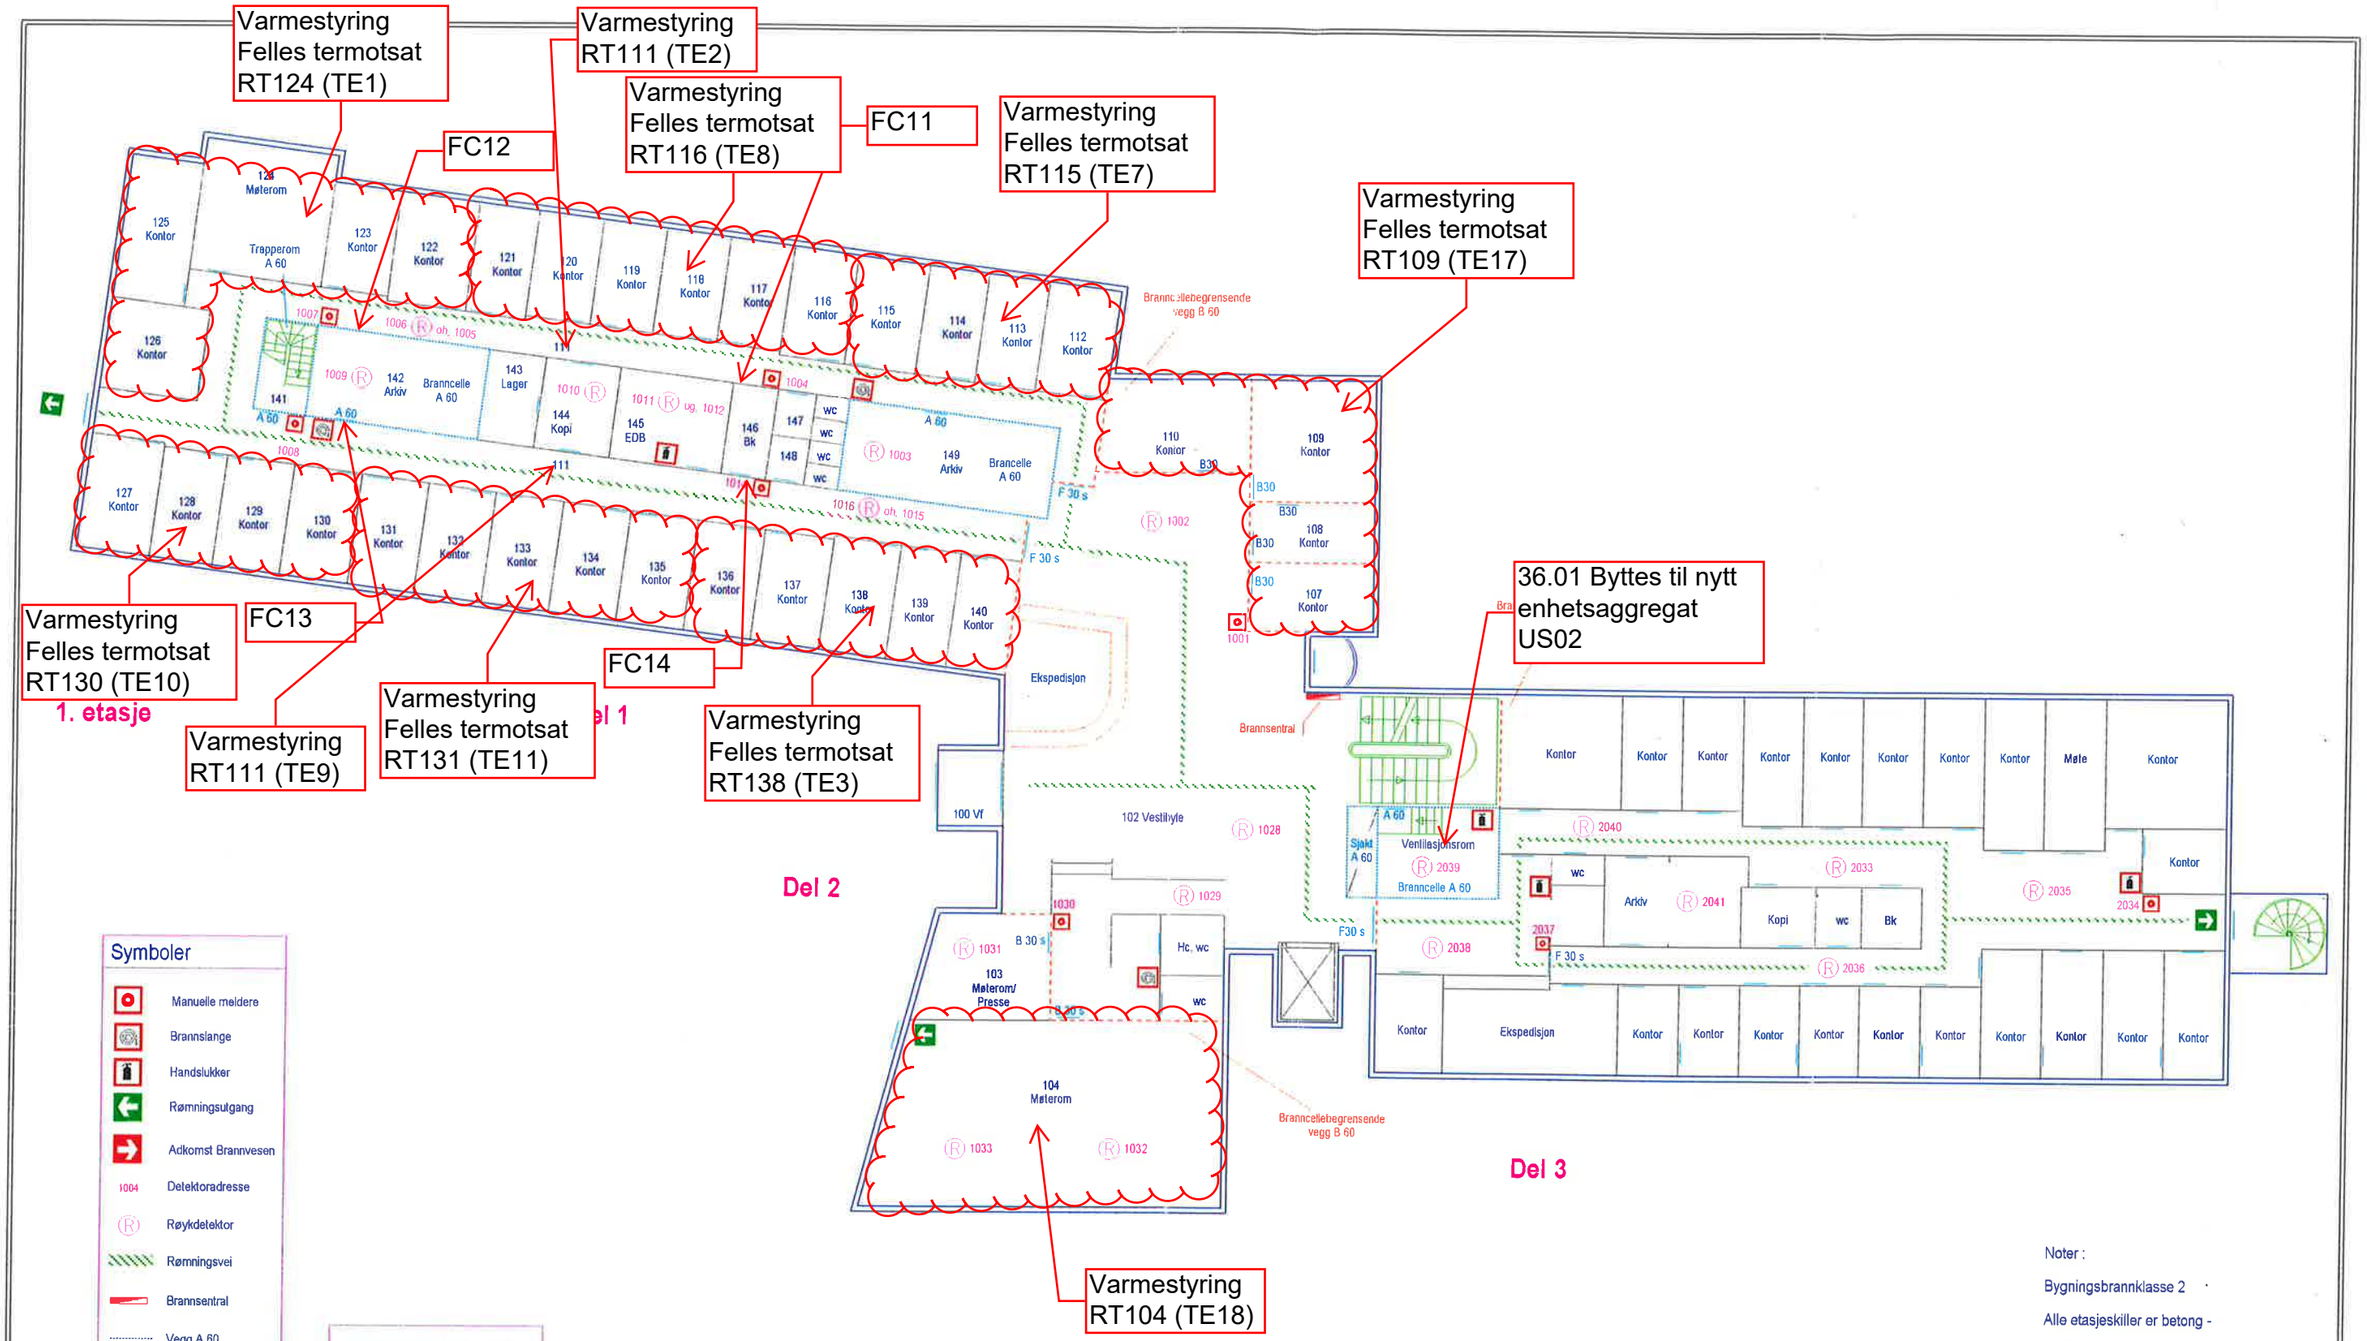

3		100497	1. etasje Rådhus	Vefsn Kommune	Brannverntegning Rådhus	pm svakstrøm	Service / Konsultasjon / Brannverntegning Tlf: 75 17 65 86 Mobil: 90 65 76 89 Postboks 125 8660 Olderskog	Tegn: prm Ktr: M. S. Mål: -	Nr veraad1.ecw Blad nr. 2	Dato:
REV	AV	DATO	GJELDER						