


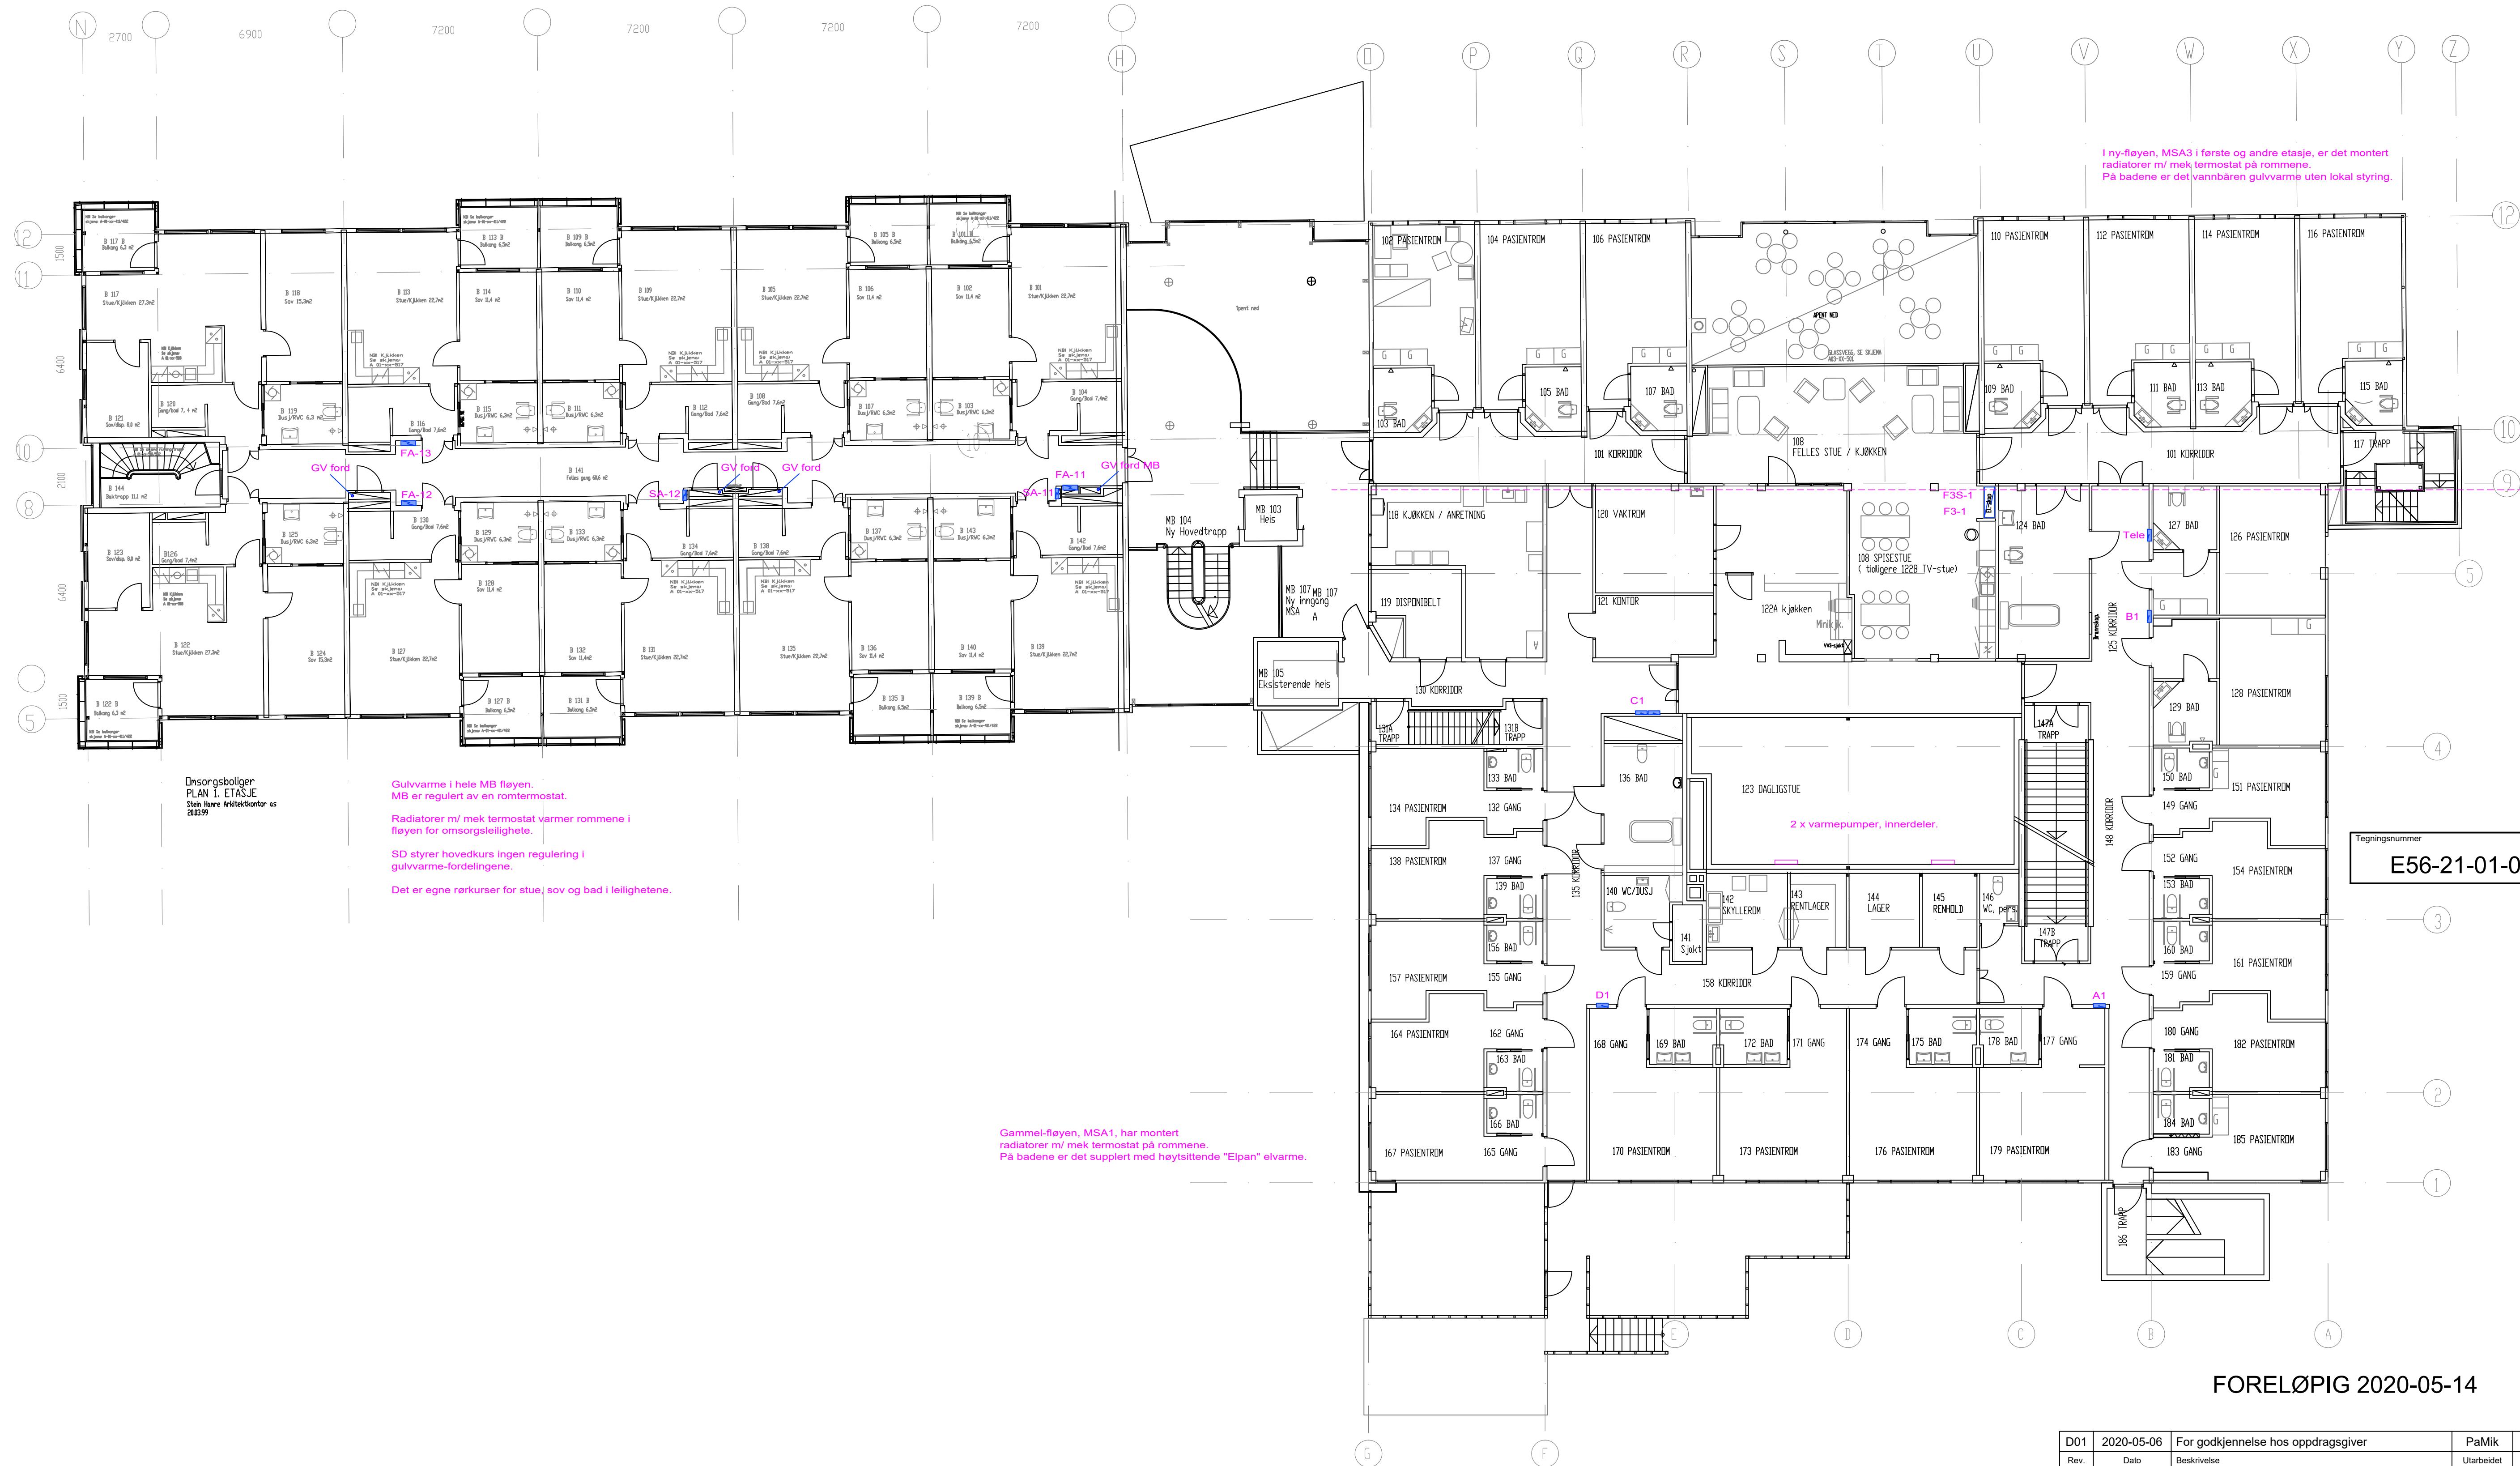

I ny-fløyen, MSA3 i første og andre etasje, er det montert radiatorer m/ mek termostat på rommene.
På badene er det vannbåren gulvvarme uten lokal styring.

MSA 3

MSA 1

Ansorgsboliger
PLAN 1. ETASJE
Stein Hanne Arkitektkontor as
2013/99

Gulvvarme i hele MB fløyen.
MB er regulert av en romtermostat.

Radiatorer m/ mek termostat varmer rommene
fløyen for omsorgsleilighete.

SD styrer hovedkurs ingen regulering i
gulvvarme-fordelingene

Det er egne rørkurser for stue,| sovr og bad i leilighetene

Gammel-fløyen, MSA1, har montert radiatorer m/ mek termostat på rommene. På badene er det supplert med høvtsittende "Elpan" elvarme

FORELØPIG 2020-05-14

D01	2020-05-06	For godkjenning hos oppdragsgiver	PaMik	Pb	Pb
Rev.	Dato	Beskrivelse	Utarbeidet	Fagkontroll	Godkjent

Dette dokumentet er utarbeidet av Norconsult AS som del av det oppdraget som fremgår nedenfor. Opphavsretten tilhører Norconsult AS. Dokumentet må bare benyttes til det formål som oppdragsavtalen beskriver, og må ikke kopieres eller gjøres tilgjengelig på annen måte eller i større utstrekning enn formålet tilsier.

Vefsn kommune	Målestokk (gjelder A1)
	1:125

Parken sykehjem
Eks. El og automatikk tavler og SD sentraler
Plan 1
Informasjonstegning / oversikt

Norconsult 	Oppdragsnummer	Tegningsnummer	Revisjon
	5192296	E56-21-01-01	D01