


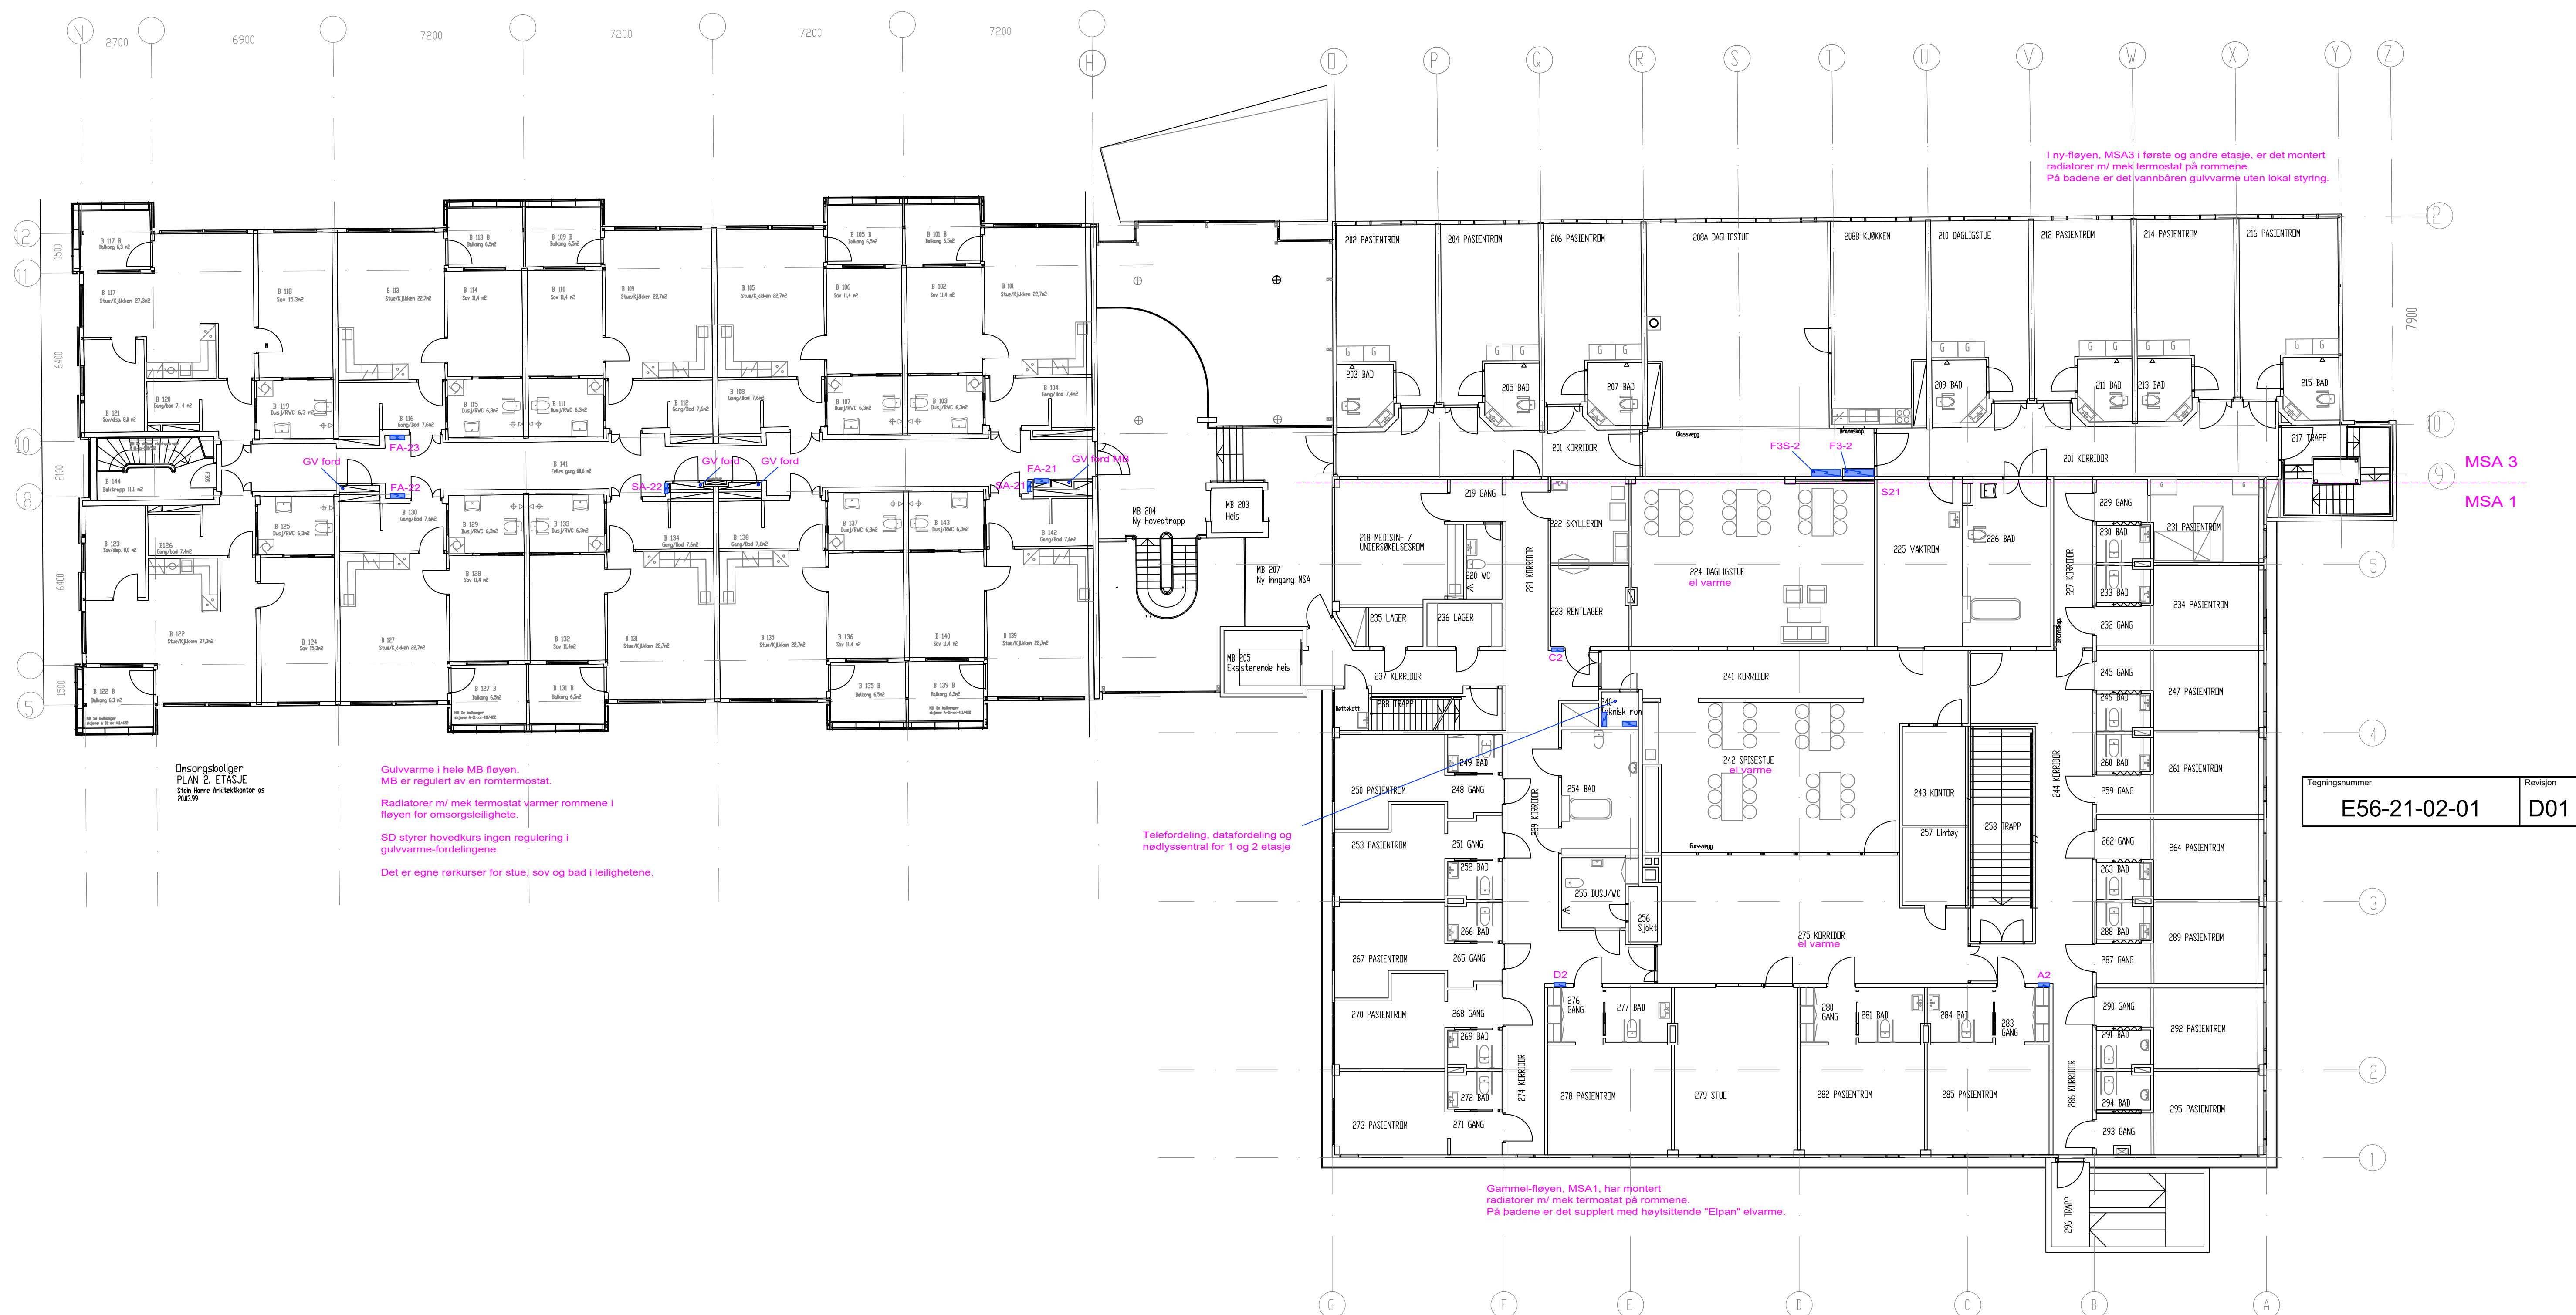

FORELØPIG 2020-05-14

D01	2020-05-06	For godkjennelse hos oppdragsgiver		PaMik	Pb
Rev.	Dato	Beskrivelse		Utarbeidet	Fagkontroll
Dette dokumentet er utarbeidet av Norconsult AS som del av det oppdraget som fremgår nedenfor. Opphavsretten tilhører Norconsult AS. Dokumentet må bare benyttes til det formål som oppdragsavtalen beskriver, og må ikke kopieres eller gjøres tilgjengelig på annen måte eller i større utstrekning enn formålet tilsier.					
Vefsn kommune					Målestokk: (gjelder A1) 1:125
Parken sykehjem Eks. El og automatikk tavler og SD sentraler Plan 2 Informasjonstegning / oversikt					
Norconsult			Oppdragsnummer	Tegningsnummer	Revisjon
		5192296	E56-21-02-01	D01	