



© BOARCH ARKITEKTER A.S DENNE TEGNINGEN ER BESKYTTET VED LOV OM OPPHavsRETT TIL ÅNDSVERK AV 12.5.1961 OG MÅ IKKE KOPIERES ELLER BENYTTES UTEN ARKITEKTENS (OPPHAVSMANNENS) SAMTYKKE.

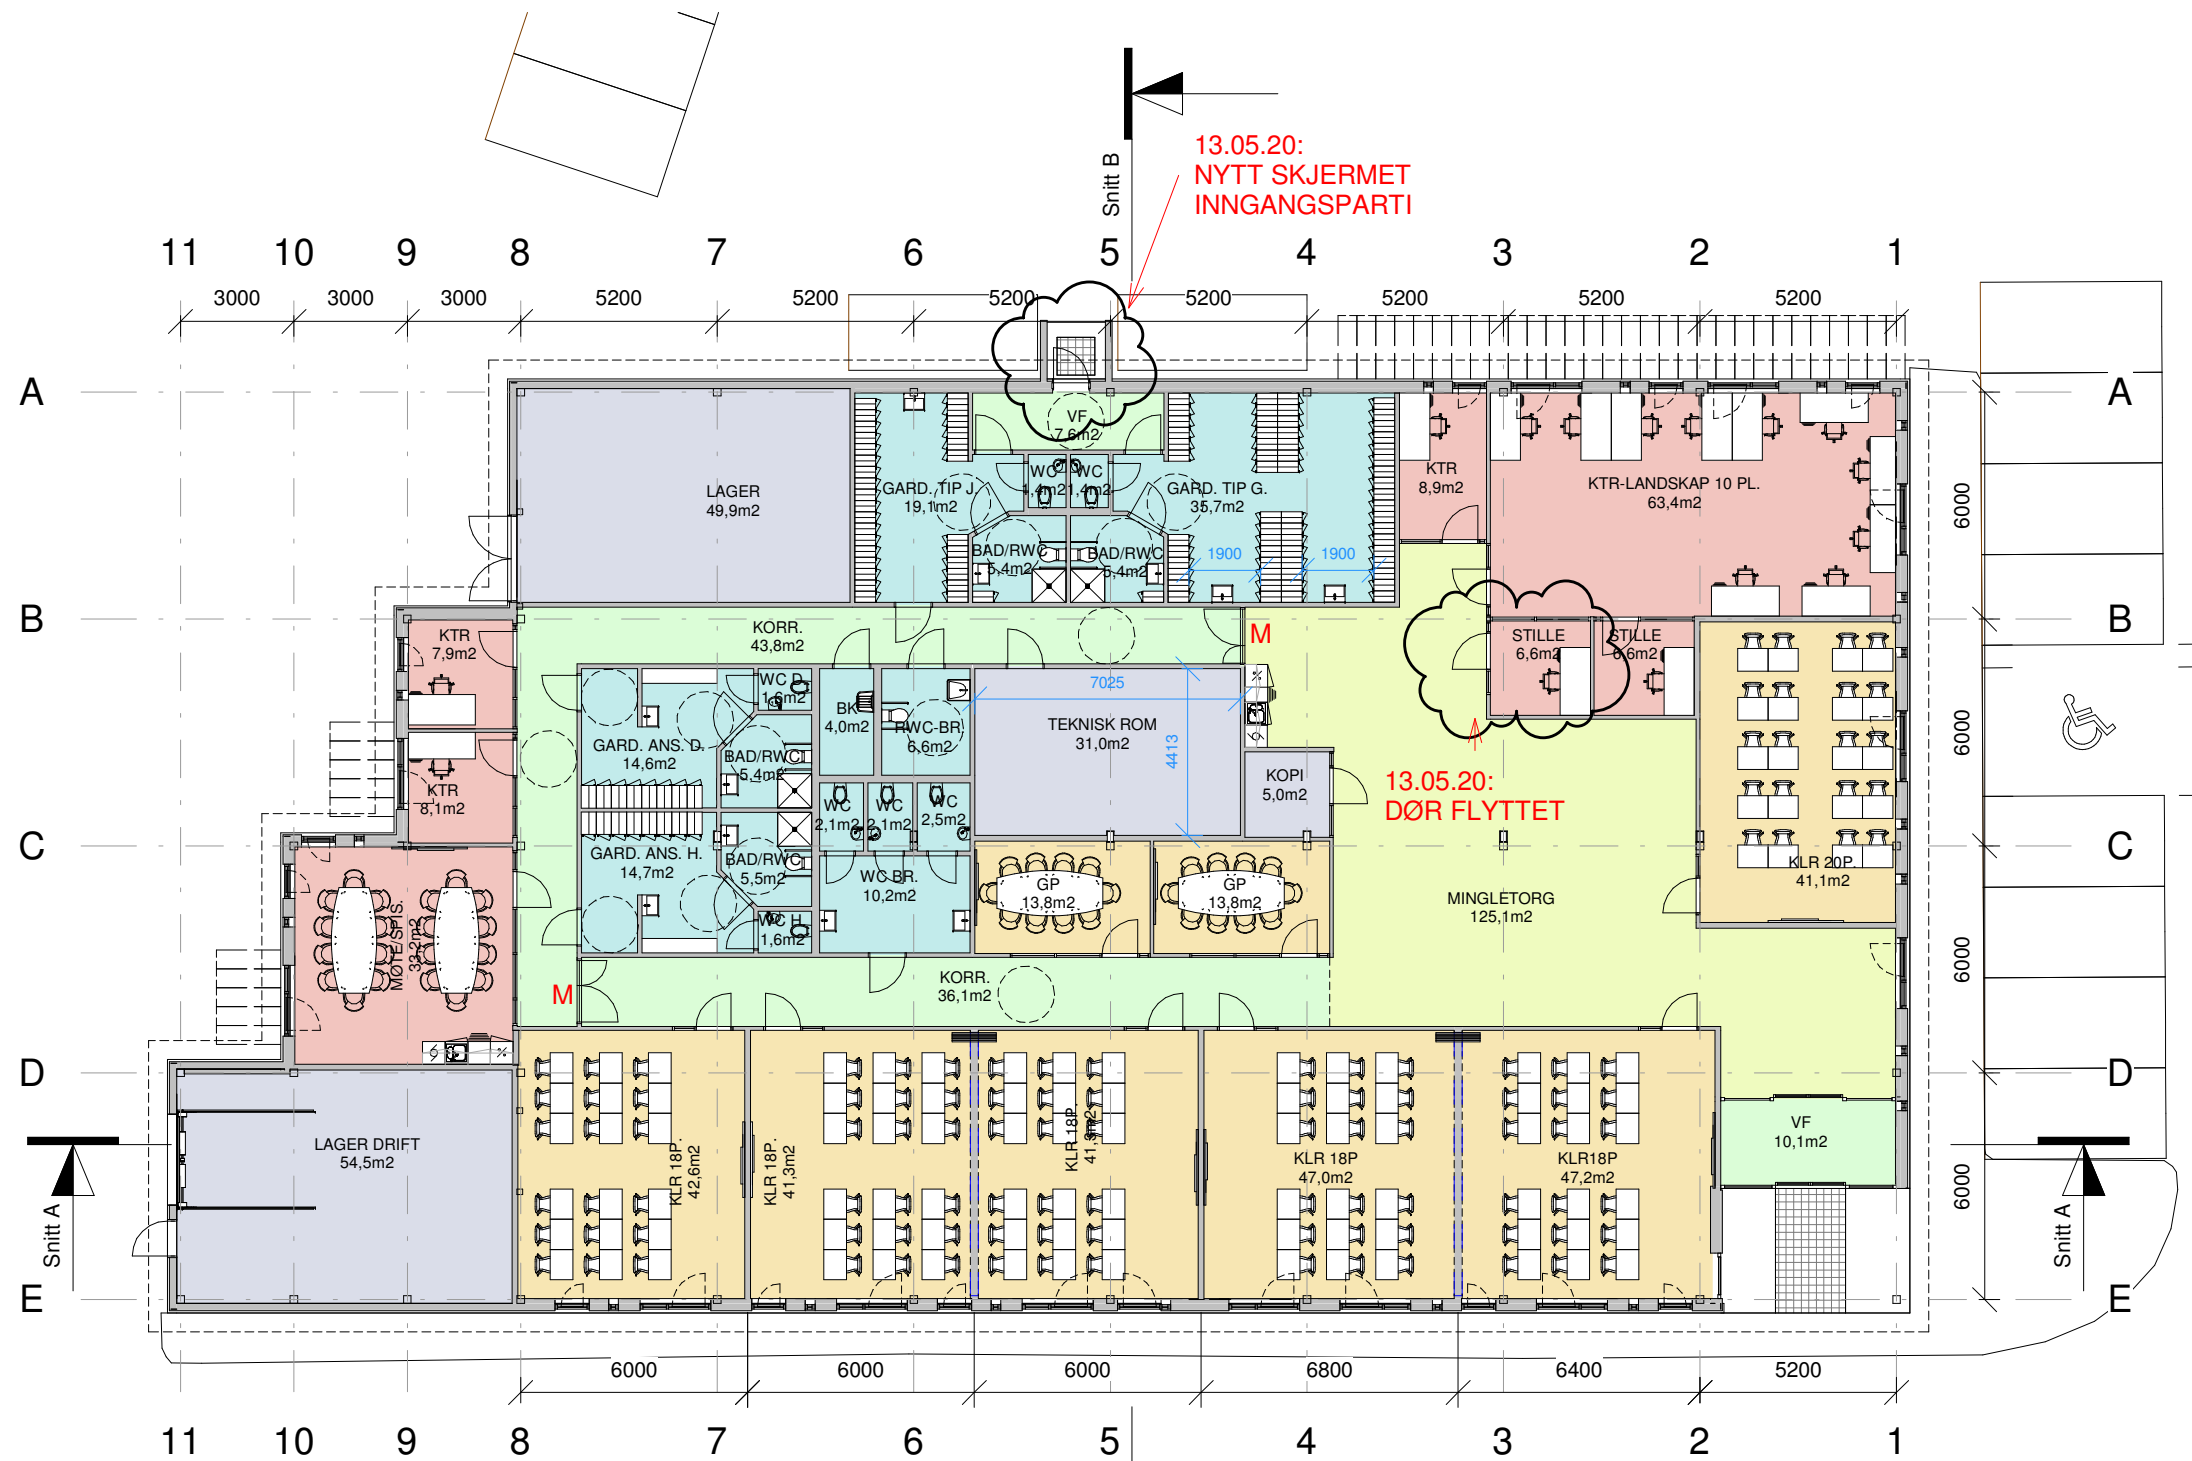

13.05.20:
NYTT SKJERMET
INNGANGSPARTI

13.05.20:
DØR FLYTTET

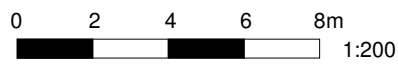

ALT. 5

- KOMMUNIKASJON
- KONTOR
- LAGER
- SOS. SONE
- UNDERVISNING
- WC-GARD.

REV. 13.05.2020:
DØR FLYTTET.
SKJERMET INNGANGSPARTI VED TIP-GARD.

