© BOARCH ARKITEKTER A.S DENNE TEGNINGEN ER BESKYTTET VED LOV OM OPPHAVSRETT TIL ÅNDSVERK AV 12.5.1961 OG MÅ IKKE KOPIERES ELLER BENYTTES UTEN ARKITEKTENS (OPPHAVSMANNENS) SAMTYKKE.

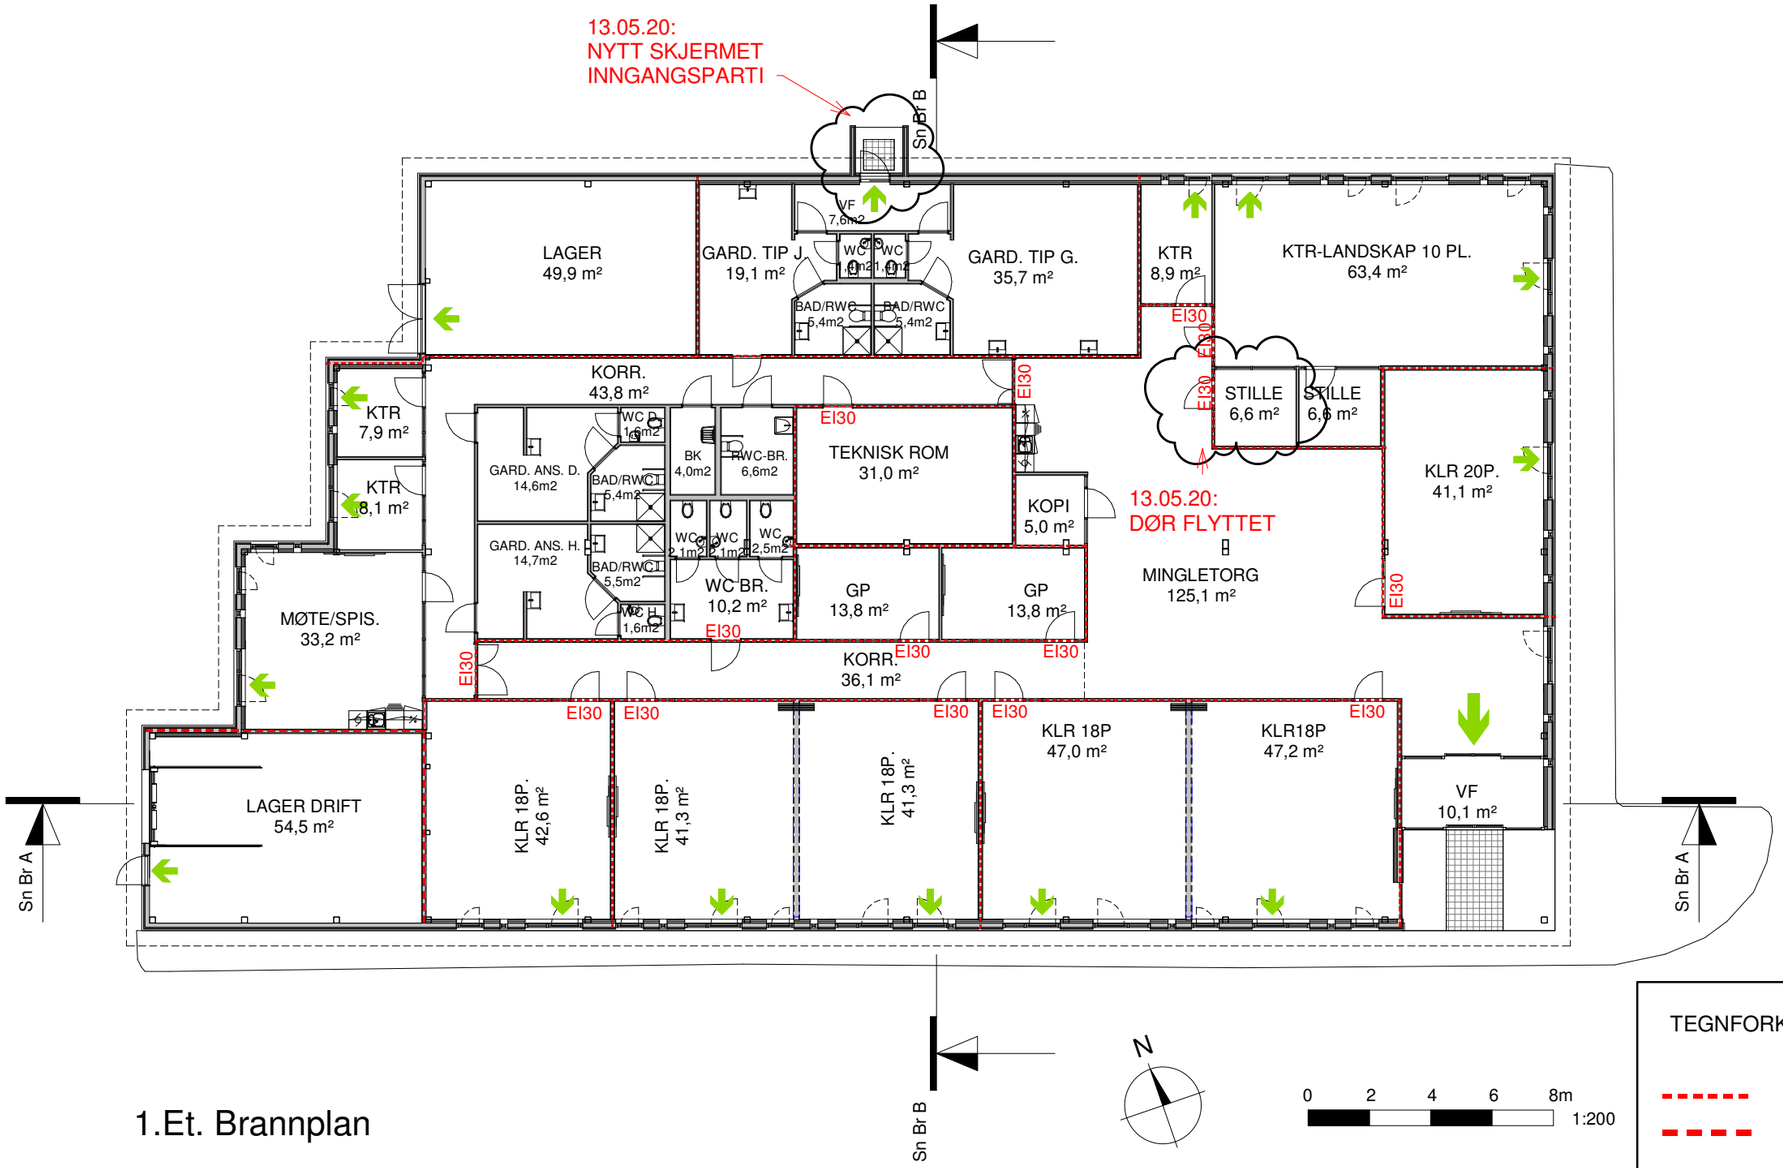

1.Et. Brannplan

TEGNFORKLARING BRANN

- BRANNSKILLE EI 30 (B30)
- BRANNSKILLE EI 60 (B60)
- EI 30 — DØR EI_2 30-S_a (B60)
- RØMNINGSRETNING

AUST-LOFOTEN VGS. FLØY D
NORDLAND FYLKESKOM.

TILBUDSTEGNING
BRANNPLAN

DATO: 02.12.2019
MÅLESTOKK: 1:200---------

GISLE JAKHELLN
OLAV S. FORSETH

BOARCH
GISLE JAKHELLN PER MORTEN WIK ARKITEKTER MNAL NPA
BOARCH ARKITEKTER A.S
SJØGT. 21, P.B. 324, 8001 BODØ
TLF. 75 50 61 70, FAX. 75 50 61 71
E-POST: POST@BOARCH.NO

APB01
REV. G. 13.05.20 OSF