


Brannsnitt A

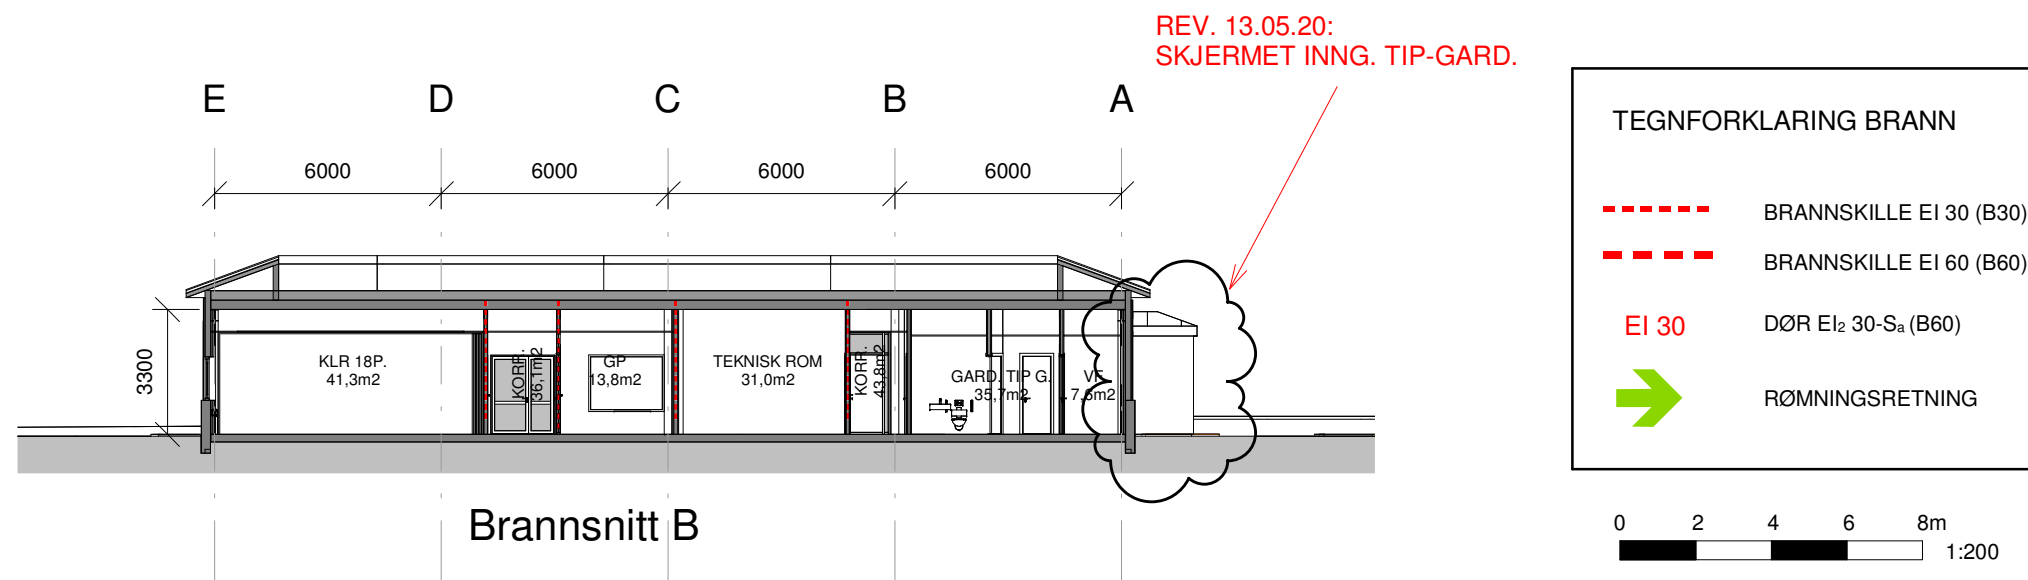

Brannsnitt B

TEGNFORKLARING BRANN	
	BRANNSKILLE EI 30 (B30)
	BRANNSKILLE EI 60 (B60)
	DØR EI ₂ 30-S _a (B60)
	RØMNINGSRETNING

