


GULVBELEGG

GG01	Gummibelegg 2mm
GV01	Vinylbelegg Våtrom
GV02	Vinylbelegg Tekniske rom
GX01	Eksisterende betonggulv beholdes
GX02	Eksisterende gulvflis beholdes

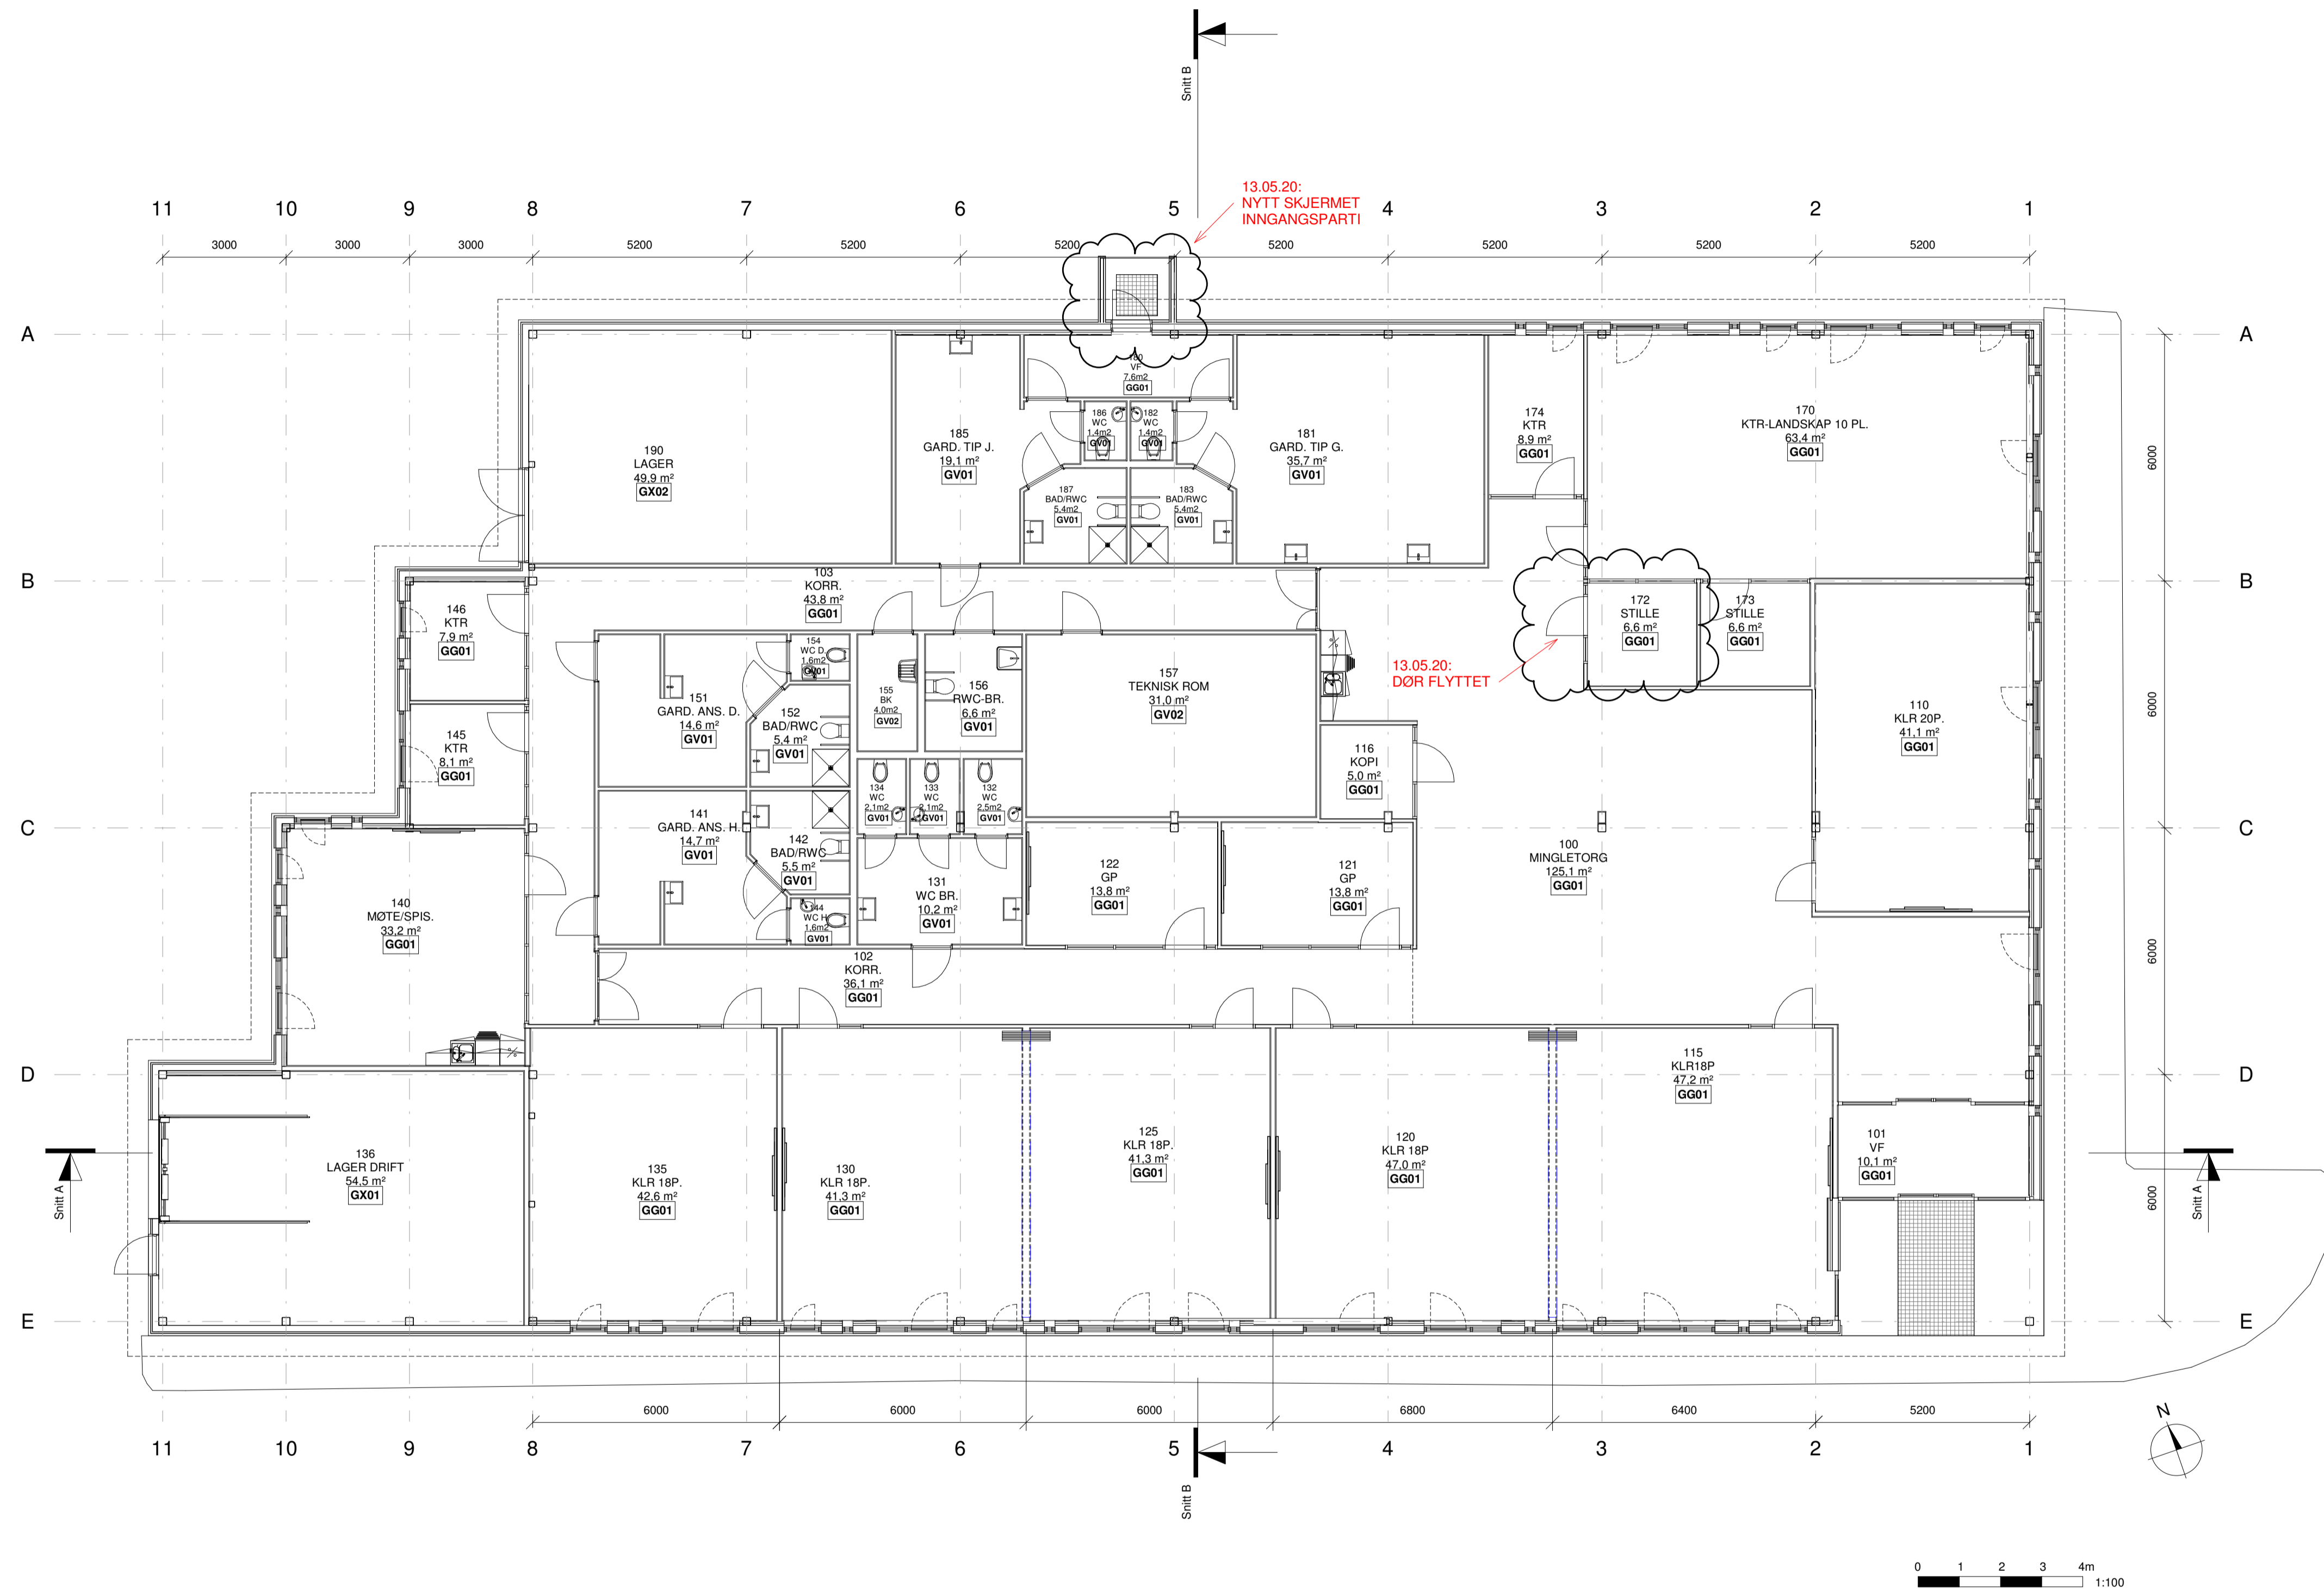

B	SKJERMET TIP-INGG. DØR ROM 172 FLYTTET	13.05.20 OSF	13.05.20 OSF
A	EKSIST. GULV I LAGER	06.04.20 OSF	06.04.20 OSF
REV. INDEKS	TEKST	TEGN. SIGN.DATO	ANSV. SIGN.DATO

TEGN.NR.	FAG	TYPE	ET.	LØPENR.	FASE	REV.
A-PG-01-10					T	B

OPPDRAGSGIVER:
NORDLAND FYLKESKOM.

**AUST-LOFOTEN VGS.
 FLØY D
 SIVERT NILSENS GT.3**

TEGNINGS-STATUS: **TILBUDSTEGNING**

A BOARCH arkitekter a.s
 ARKITEKTER M/NAL NPA E-post: post@boarch.no
 SJØGT.21, BOKS 324, 8001 BODØ
 TLF: 75 50 61 70 FAX: 75 50 61 71

B	
E	
V	
VVA	

KONTORANSVARLIG	PRO. NR.	TEGNET	DATO
GISLE JAKHELLN	14340	OSF	04.03.2020
PROSJEKTANSVARLIG	MÅLESTOKK	MÅL I	
OLAV S. FORSETH	As indicated	mm	

GULVPLAN 1.ET.

TEGN.NR.	FAG	TYPE	ET.	LØPENR.	FASE	REV.
A-PG-01-10					T	B