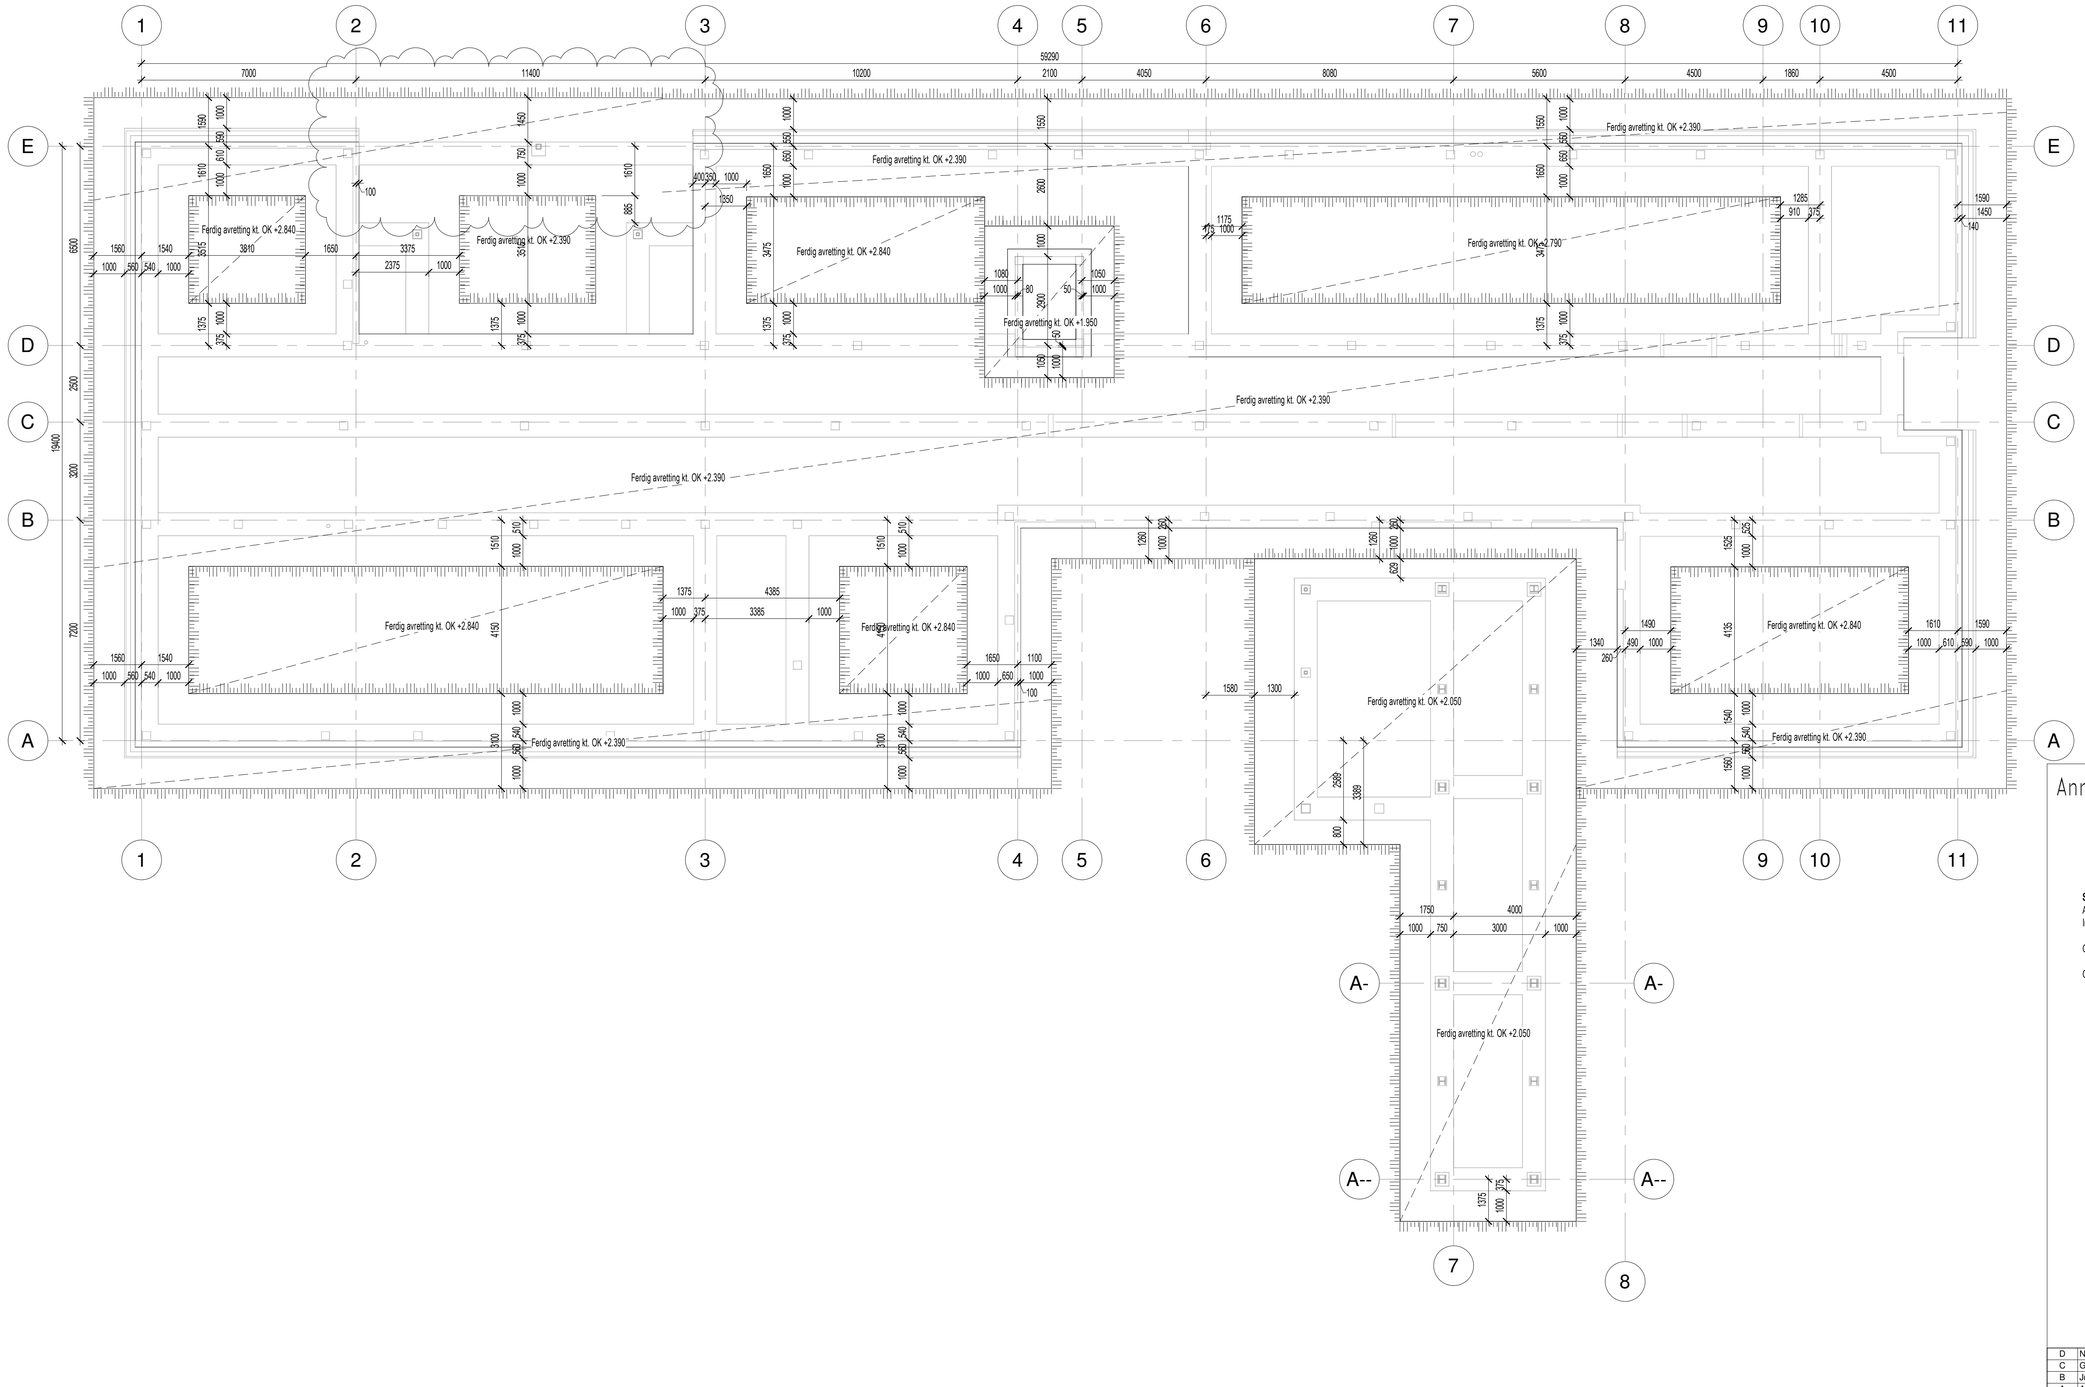

Anmerkninger/henvisninger:

Tegning nr.
5100-F-11

Sprengnings- Graveplan:
Avrettingslag me pukk UK fundamenter skal minimum ha tykkelse lik 300mm.
Ingen oppstikk av fast fjell i dette avrettinglaget.

Graveskråninger utføres med helning angitt av RIG.

Graveplan gjelder kun for bygning. Utenomhus etc er ikke medtatt.

Rev.	Revisjonen gjelder	Utført	Kontr.	Dato
D	Ny drager	TH	RG	23.03.20
C	Gangbro avklart. Konsoller for tegl	TH	RG	03.03.20
B	Justering int. detalj beregning av bunnplate, drager og peler	TH	RG	25.02.20
A	Arbeidstegning	TH	RG	20.02.20

Bermingrud Entreprenør AS
Brandengen Skole

Målestokk 1 : 100

Dato 20.02.2020
Tegnet TH
Kontr. RG

Graveplan

Prosjekt nr. 5100
Tegning nr. 5100-F-11
Rev. D

SIVILINGENIØR
WILL ARENTZ AS
RÅDGIVENDE INGENIØRER BYGGETEKNIKK
SCHWENCKEGATA 11 3015 DRAMMEN
TLF:32254480 FAX 32254481

23.03.2020 11:01:46