

BEHOVSBESKRIVELSE VINTERDRIFT

Dette dokumentet skal benyttes til å kartlegge enhetens behov for vinterdrift (herunder brøyting, snømåking og strøing/salting) for perioden 2020-2023. I tabellen nedenfor fylles det ut informasjon i henhold til behovet. Rett under tabellen (på side 2) limes det inn et kart hvor området som skal brøytes/måkes/strøs er tydelig markert med gul farge.

Vedlagt dette dokumentet finnes det en veiledning med et eksempel på utfylling av tabellen, samt en beskrivelse av hvordan man søker fram kart over området, fargelegger det, og kopierer det inn i dette dokumentet.


Enhetens navn og adresse	Kontakt person	Maksimal brøytebredde for maskinell brøyting*	Antall trappetrinn og ca bredde pr trapp	Spesielle stedlige forhold (fremkommelighet, manuell** eller maskinell brøyting?)	Andre spesielle behov (eks. ramper for rullestol)	Angi ønsket tidspunkt / klokkeslett for maskinell brøyting
Bønes skole	Bjørng Wangen	Ca. 1,90 m. Dette gjelder tilførselsvei til liten skoleplass v/skolens nordfløy.	20 Trapp fra p-plass ved nordenden av Bønes Arena (idrettshall)	Brøyteområdet omfatter maskinell brøyting av rundkjøring ved p-plass, parkeringsplassene ved skole og SFO, kjørevei/gangveier til skoleplassene og selve skoleplassene. Manuell brøyting av trapper ved idrettshall. Strøing av trapp.	Rullestolrampe ved B-fløy må ikke «brøytes inne». Det samme gjelder bosscontainere på p-plass ved SFO. Det må ikke brøytes ved lekeapparater på skoleplass nord for skolen, gummidekket kan bli ødelagt.	Maskinell brøyting må være utført innen kl. 07.30 og ikke i skolens åpningstid (frem til kl. 16.30).

* dette gjelder bare det området hvor snø skal brøytes, f.eks. parkeringsplass eller gate/vei

** manuell brøyting er på steder hvor flaten ikke er stor nok for maskiner



BERGEN KOMMUNE

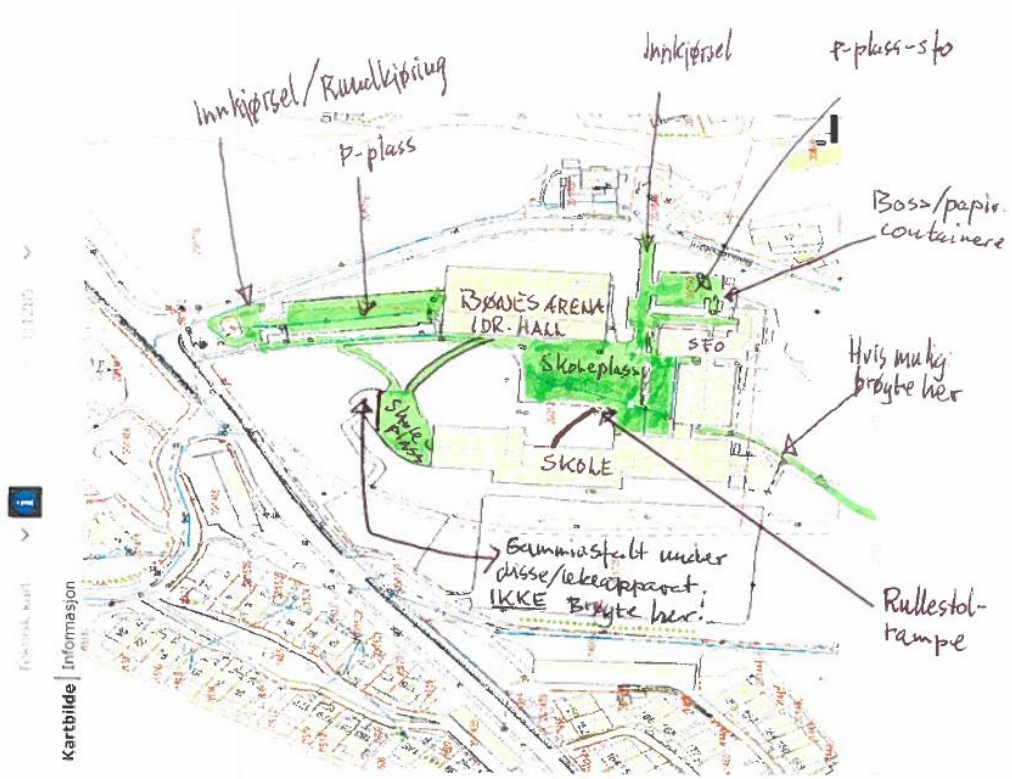

Kartbilde Informasjon



BERGEN KOMMUNE

Søk Karttema Tegnforklaring

Velg type søk:

- Adresse
- Gatnavn
- Etendom
- Stedsnavn
- Koordinat
- Bydeler

Adresse:

Adressen BØNESBERGET 1 ble funnet!

Bønnes skole

<http://www.bergenskart.no/bergen/>



BERGEN KOMMUNE

