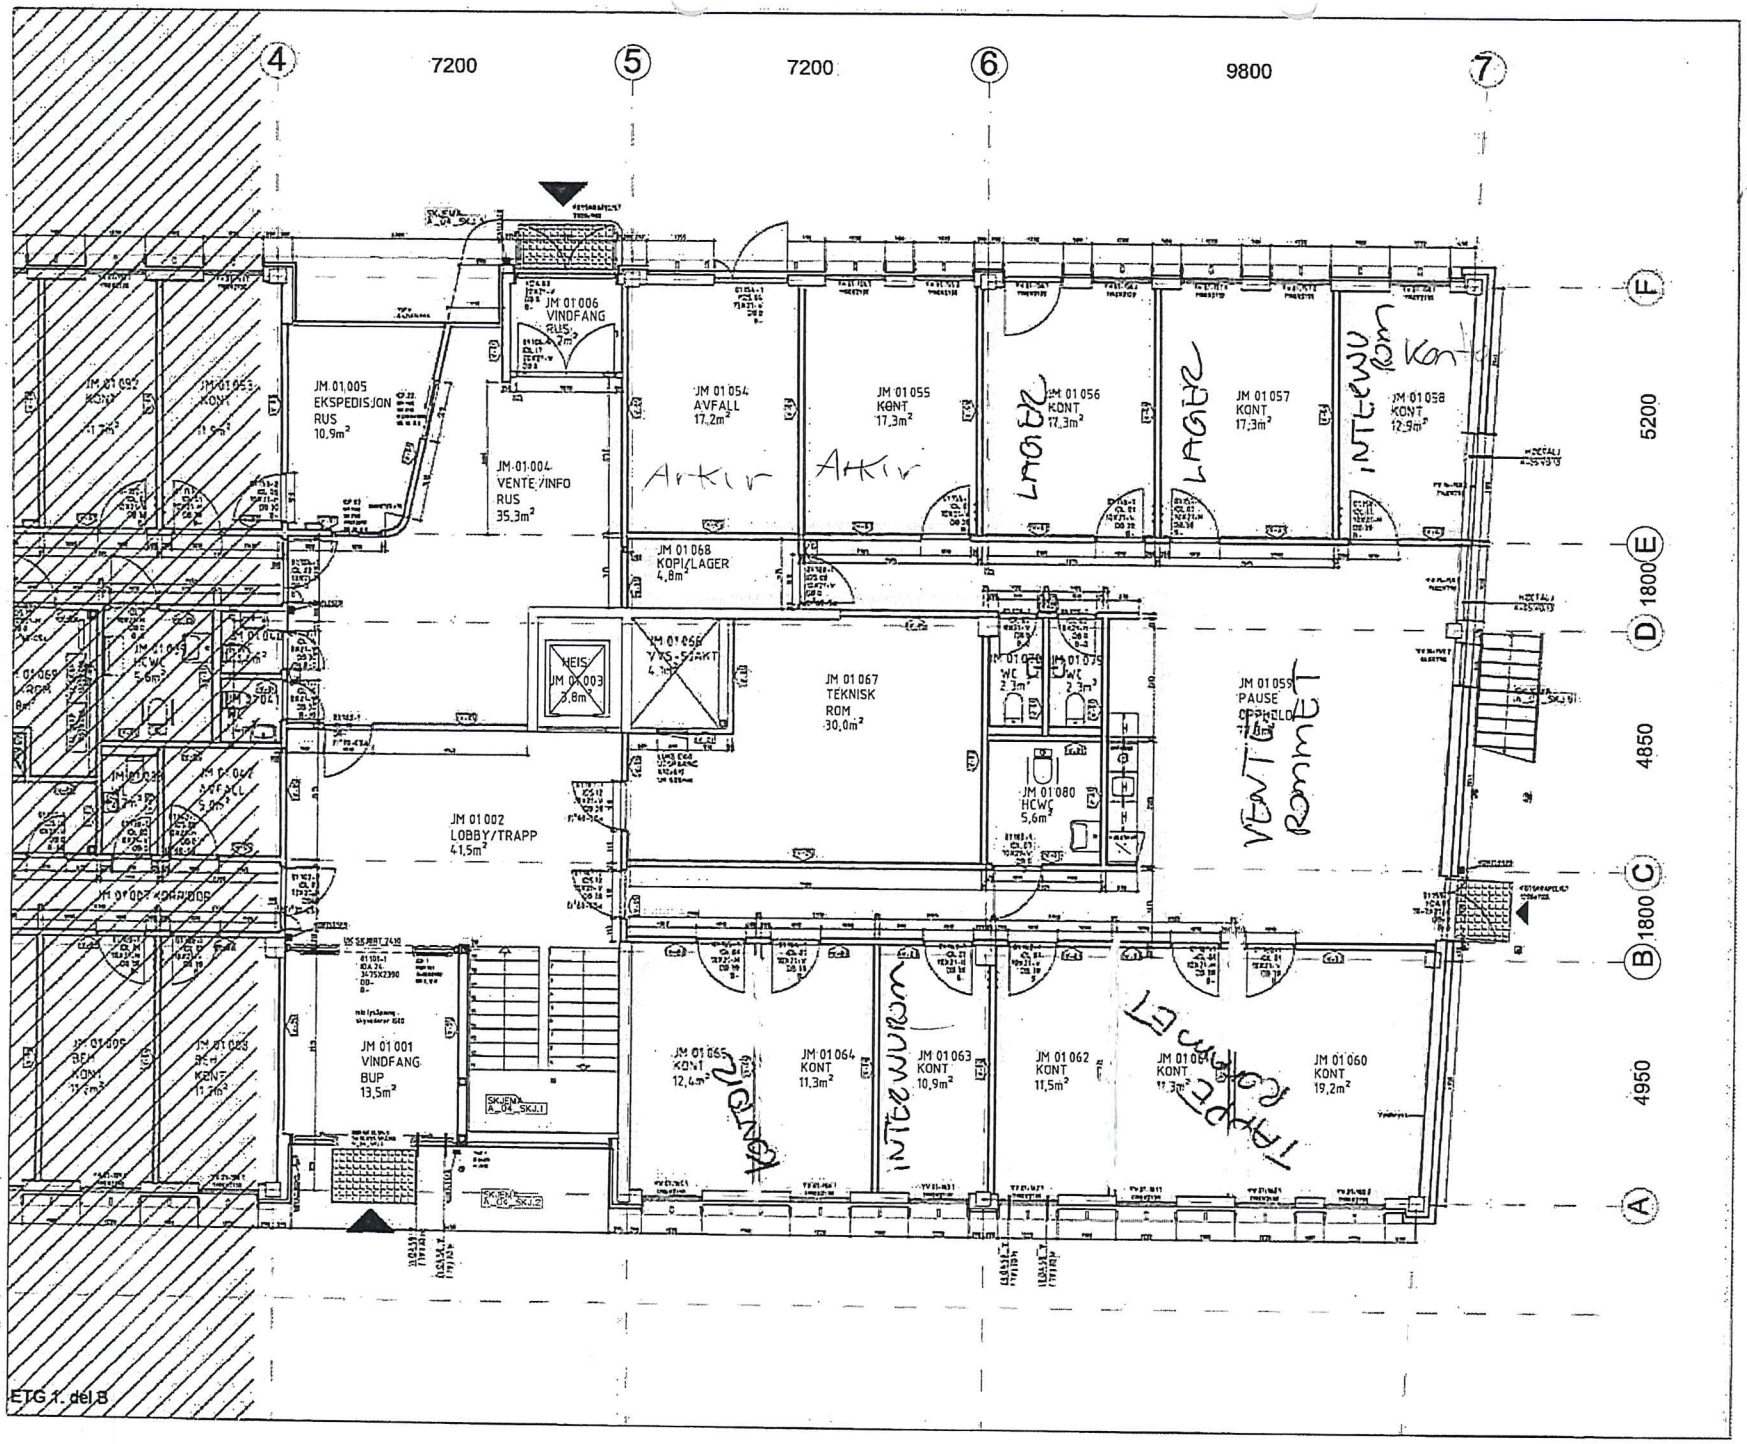

AHUS

GYSTADMYRA
Gårds / Bruksnr. 117/416

Byggherre:
JAMES STRONG AS

BLODBANKEN

Tnr:
A 01
PLANTEGNING

Plan E1 1:50- DEL B
Dato: 03.04.2012

nordic
OFFICE OF ARCHITECTURE