

- Fellesareal
- Areal skole
- Areal SIL
- Areal klatreklubben
- Areal kampsport
- Ren sone
trafikkareal

Oppmerking for:

- Håndball / gul : 1 bane i hver hall + 1 minibane i hver sal + 1 sentral matchbane
- Innebandy / grønn : 1 bane
- Badminton / grå : 7 baner (3+3+1)
- Baskett / rød : 1 bane i hver hall + 1 treningsbane i hver skolesal
- Volleyball / blå : 1 bane i hver hall + 1 treningsbane i hver sal
- Tennis / hvit : 1 bane i hver hall
- Bordtennis / hvit : 3 baner i hver hall

KULTURDEPARTEMENTET

**Idrettsfunksjonell
forhåndsgodkjenning**


Godkjent med merknader

FLA 10.11.2017 sak nr.: 17/3723


SPJELKAVIK ARENA

Møre og Romsdal Fylkeskommune Spjelkavik Idrettslag Ålesund klatreklubb Ålesund kampsport

Fase: Idrettsfunksjonell forhåndsgodkjenning			
Filnavn: Spjelkavik Arena 25.10.17	Prosjektrnr.: Arkitekt Oddvar Ekroll AS	Prosjekterende: Arkitekt Oddvar Ekroll AS	Tegningsnr.: A20-1
Dato: 25.10.17	Type tegning: Plan 1.etasje	Målestokk: 1:400	

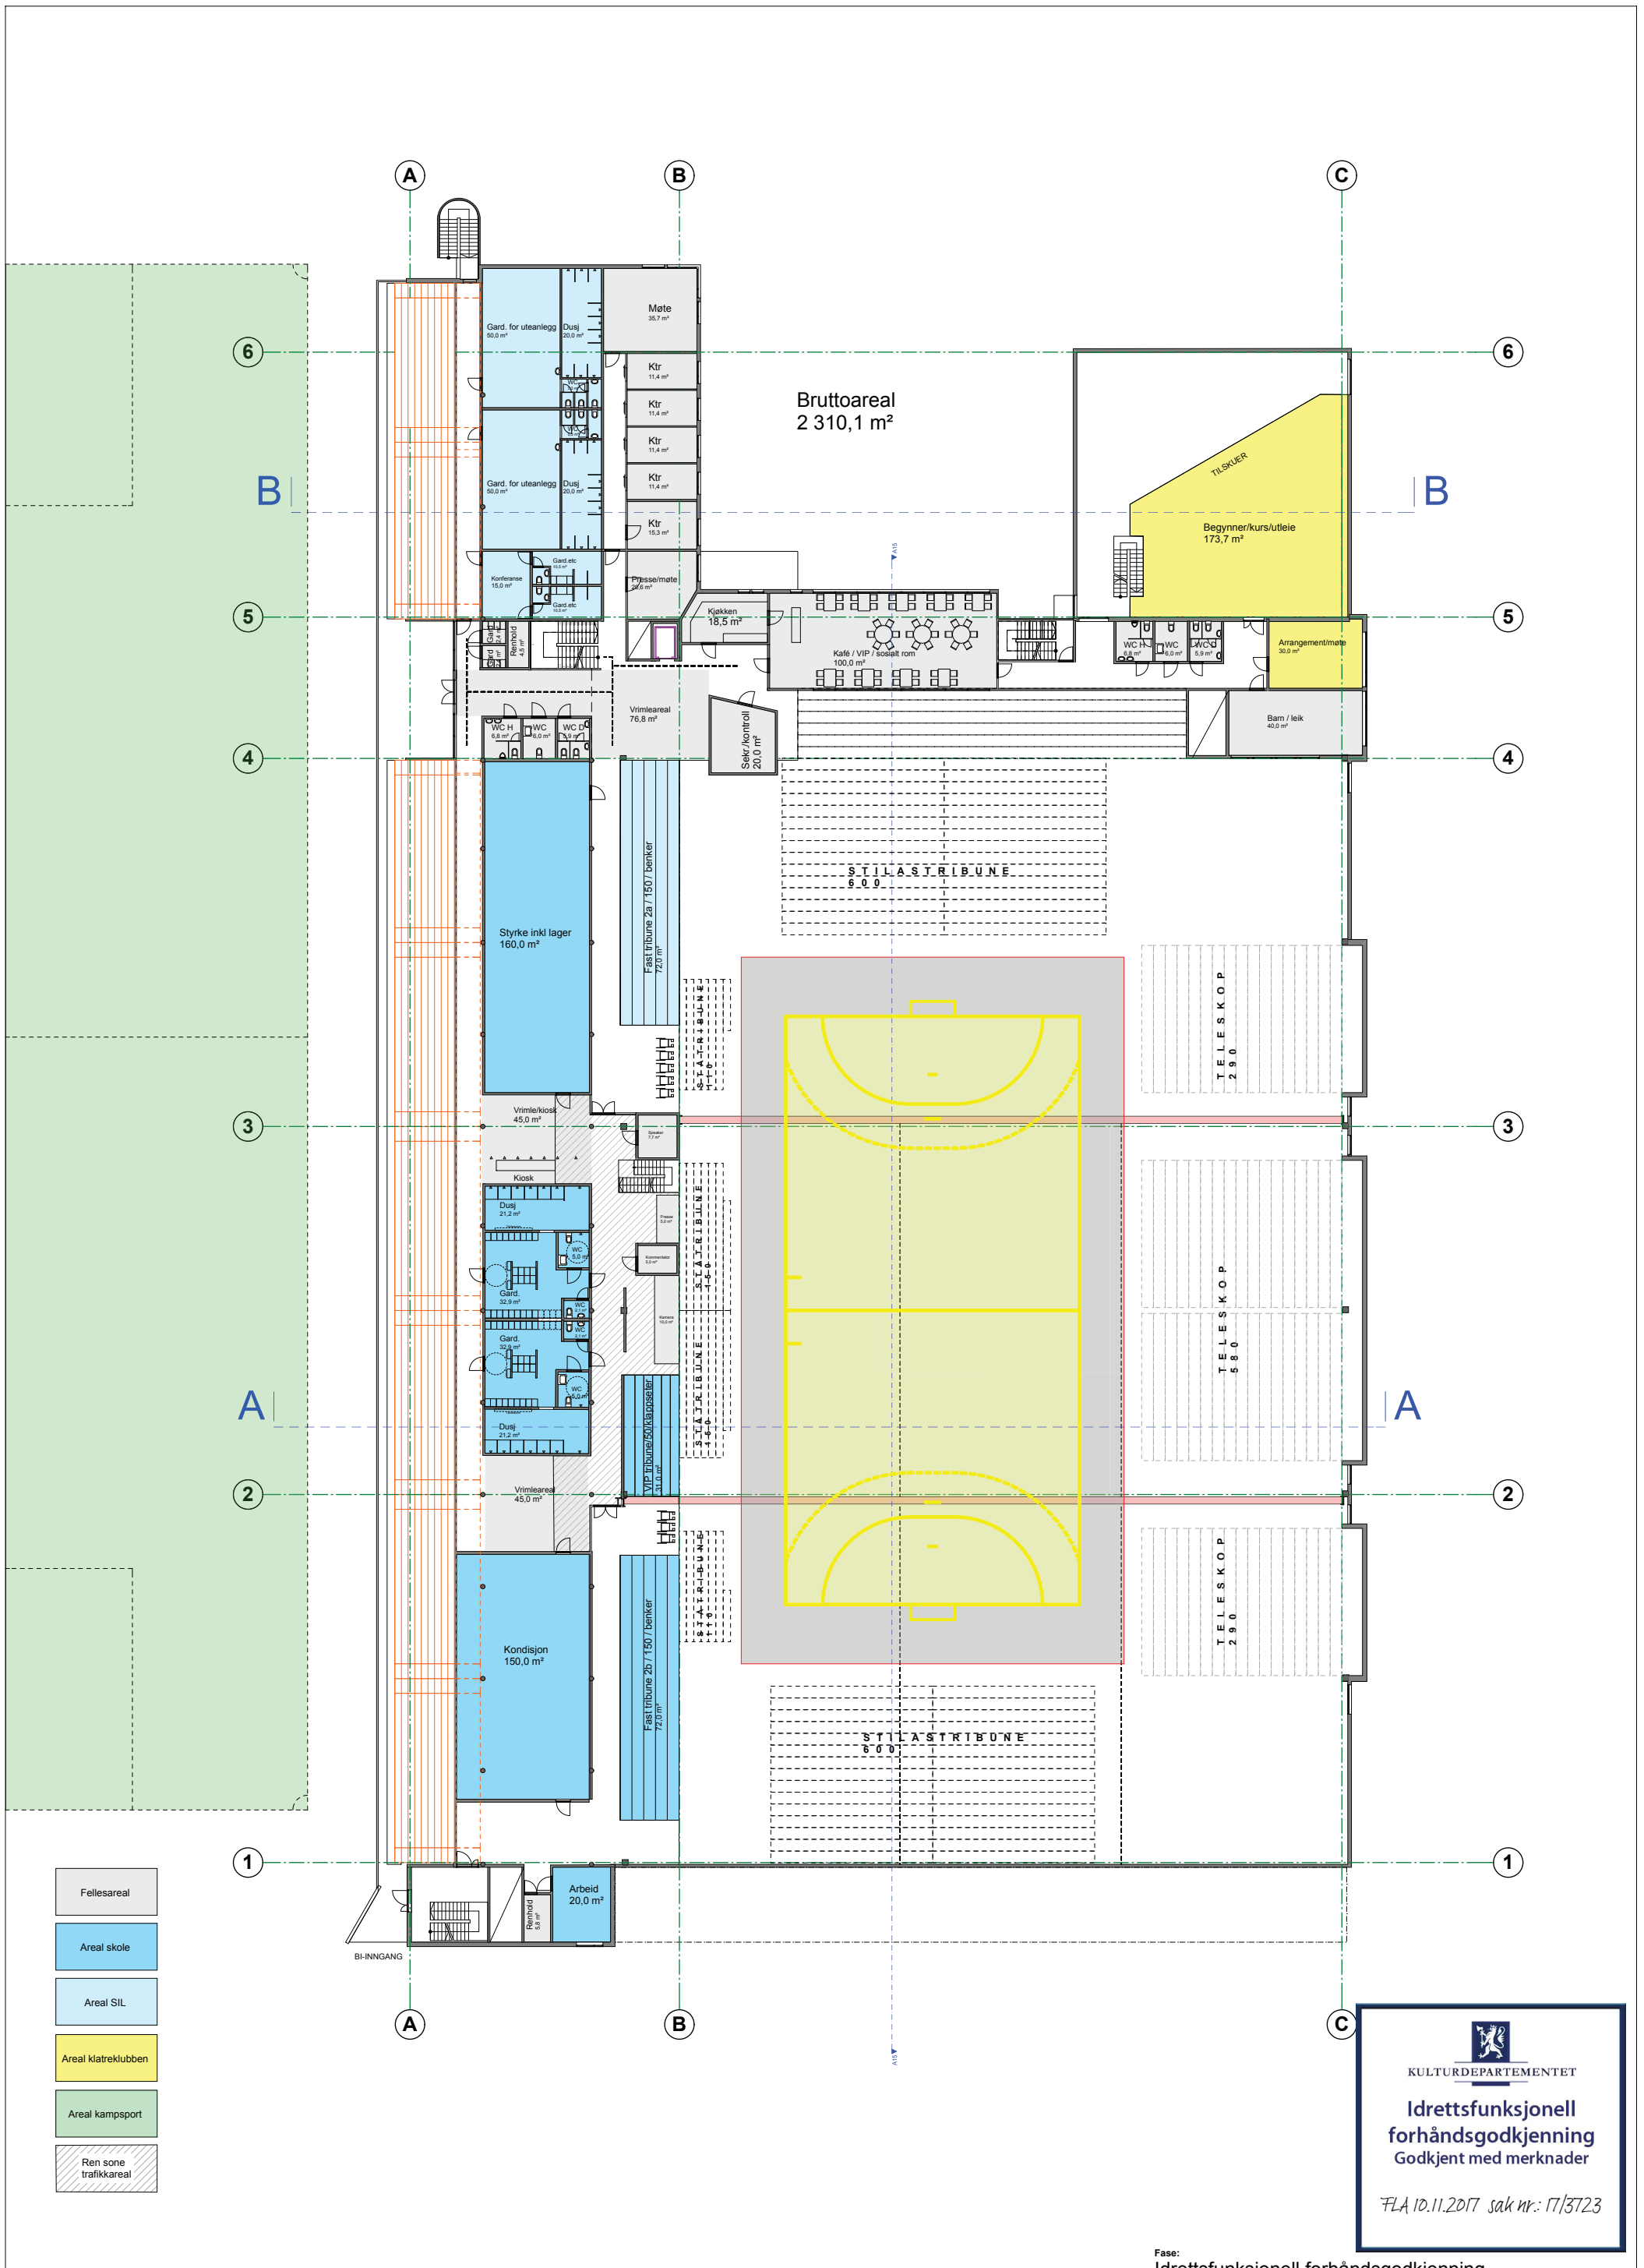

Bruttoareal
2 310,1 m²

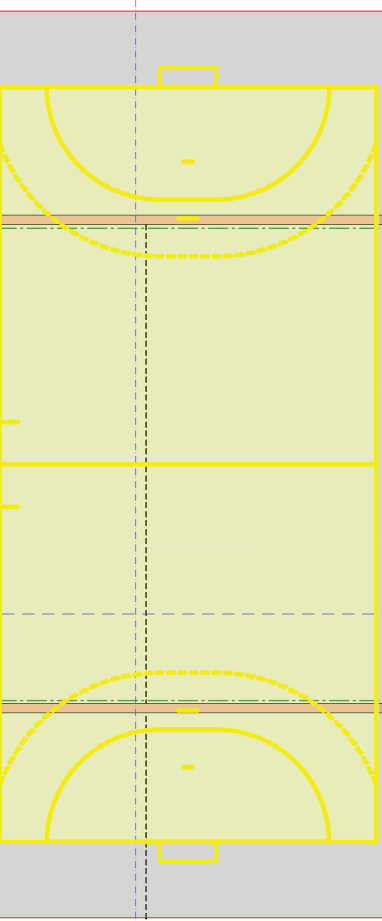

- Fellesareal
- Areal skole
- Areal SIL
- Areal klatreklubben
- Areal kampsport
- Ren sone / trafikkareal

KULTURDEPARTEMENTET


**Idrettsfunksjonell
forhandsgodkjenning
Godkjent med merknader**

FLA 10.11.2017 sak nr.: 17/3723

SPJELKAVIK ARENA

Møre og Romsdal Fylkeskommune Spjelkavik Idrettslag Ålesund klatreklubb Ålesund kampsport

Fase: Idrettsfunksjonell forhandsgodkjenning			
Filnavn: Spjelkavik Arena 25.10.17	Prosjektnr.:	Prosjekterende.: Arkitekt Oddvar Ekroll AS	Tegningsnr.: A20-2
Dato: 25.10.17	Type tegning: Plan 2.etasje	Målestokk: 1:400	


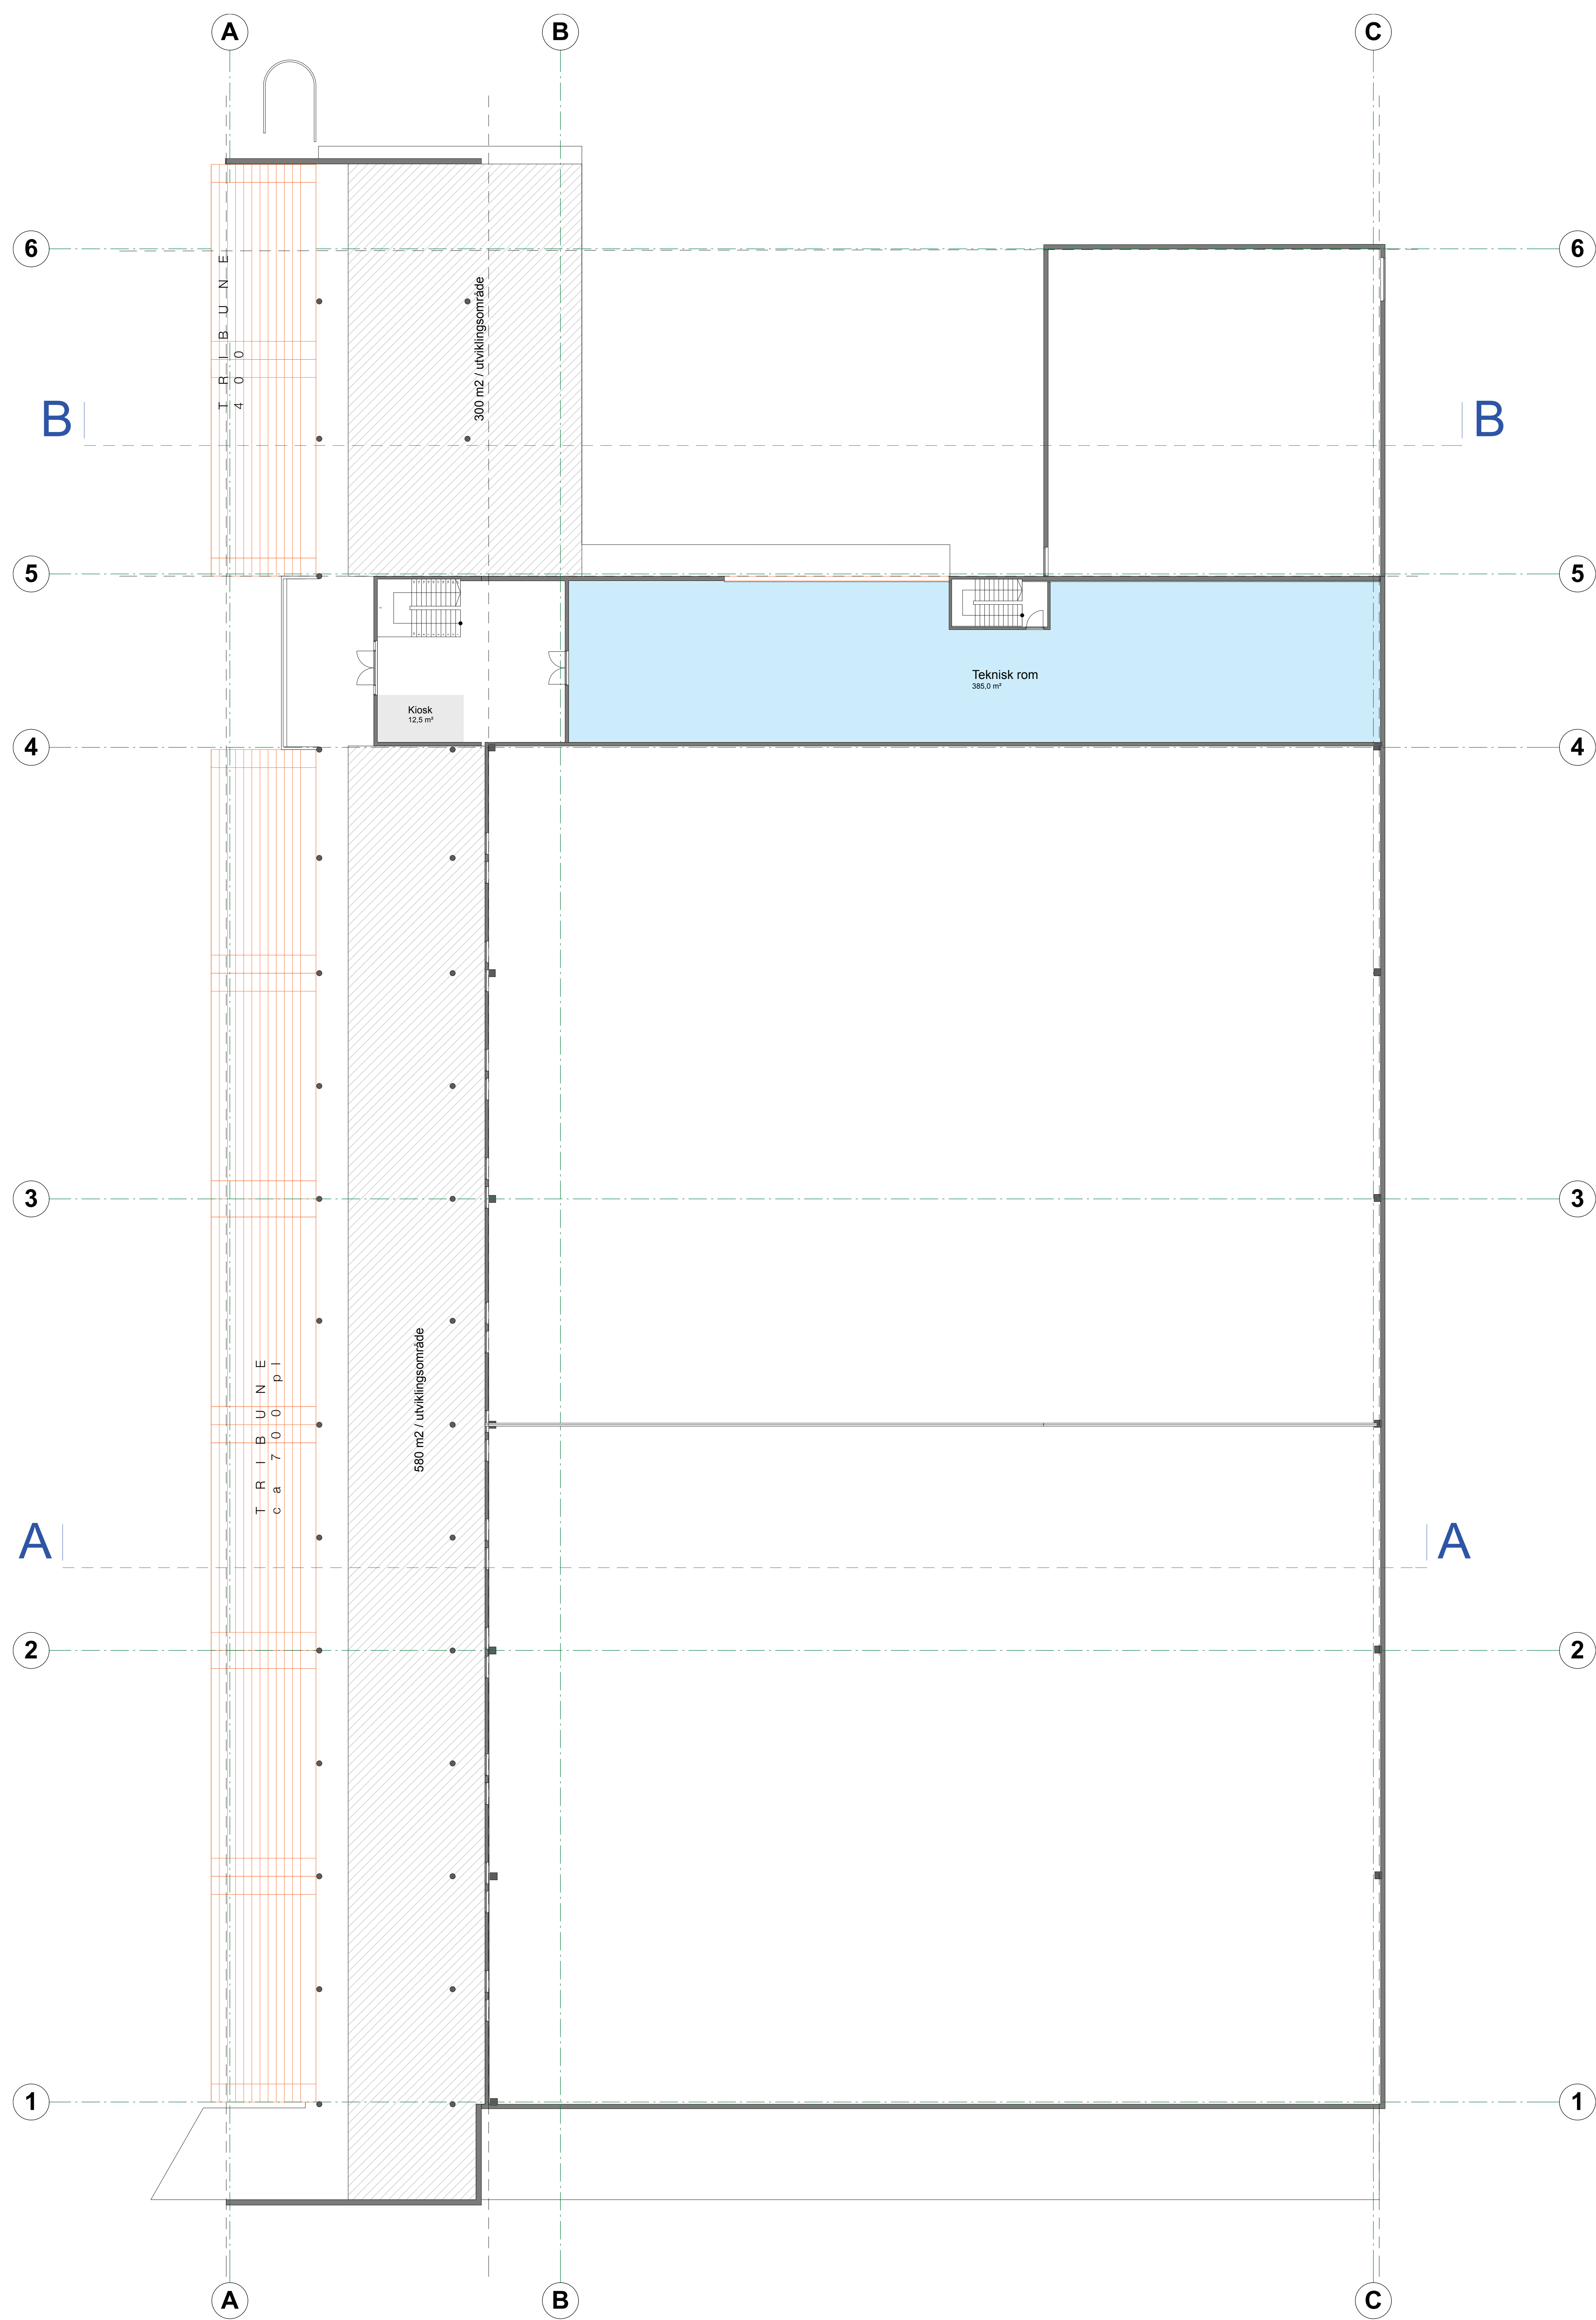


Fase:
Idrettsfunksjonell forhåndsgodkjenning

SPJELKAVIK ARENA

Møre og Romsdal Fylkeskommune Spjelkavik Idrettslag Ålesund klatreklubb Ålesund kampsport

Filnavn: Spjelkavik Arena 23.08.17	Prosjektnr.:	Prosjekterende.: Arkitekt Oddvar Ekroll AS	Tegningsnr.: A20-3
Dato: 23.08.17	Type tegning: Plan 3.etasje		Målestokk: 1:150

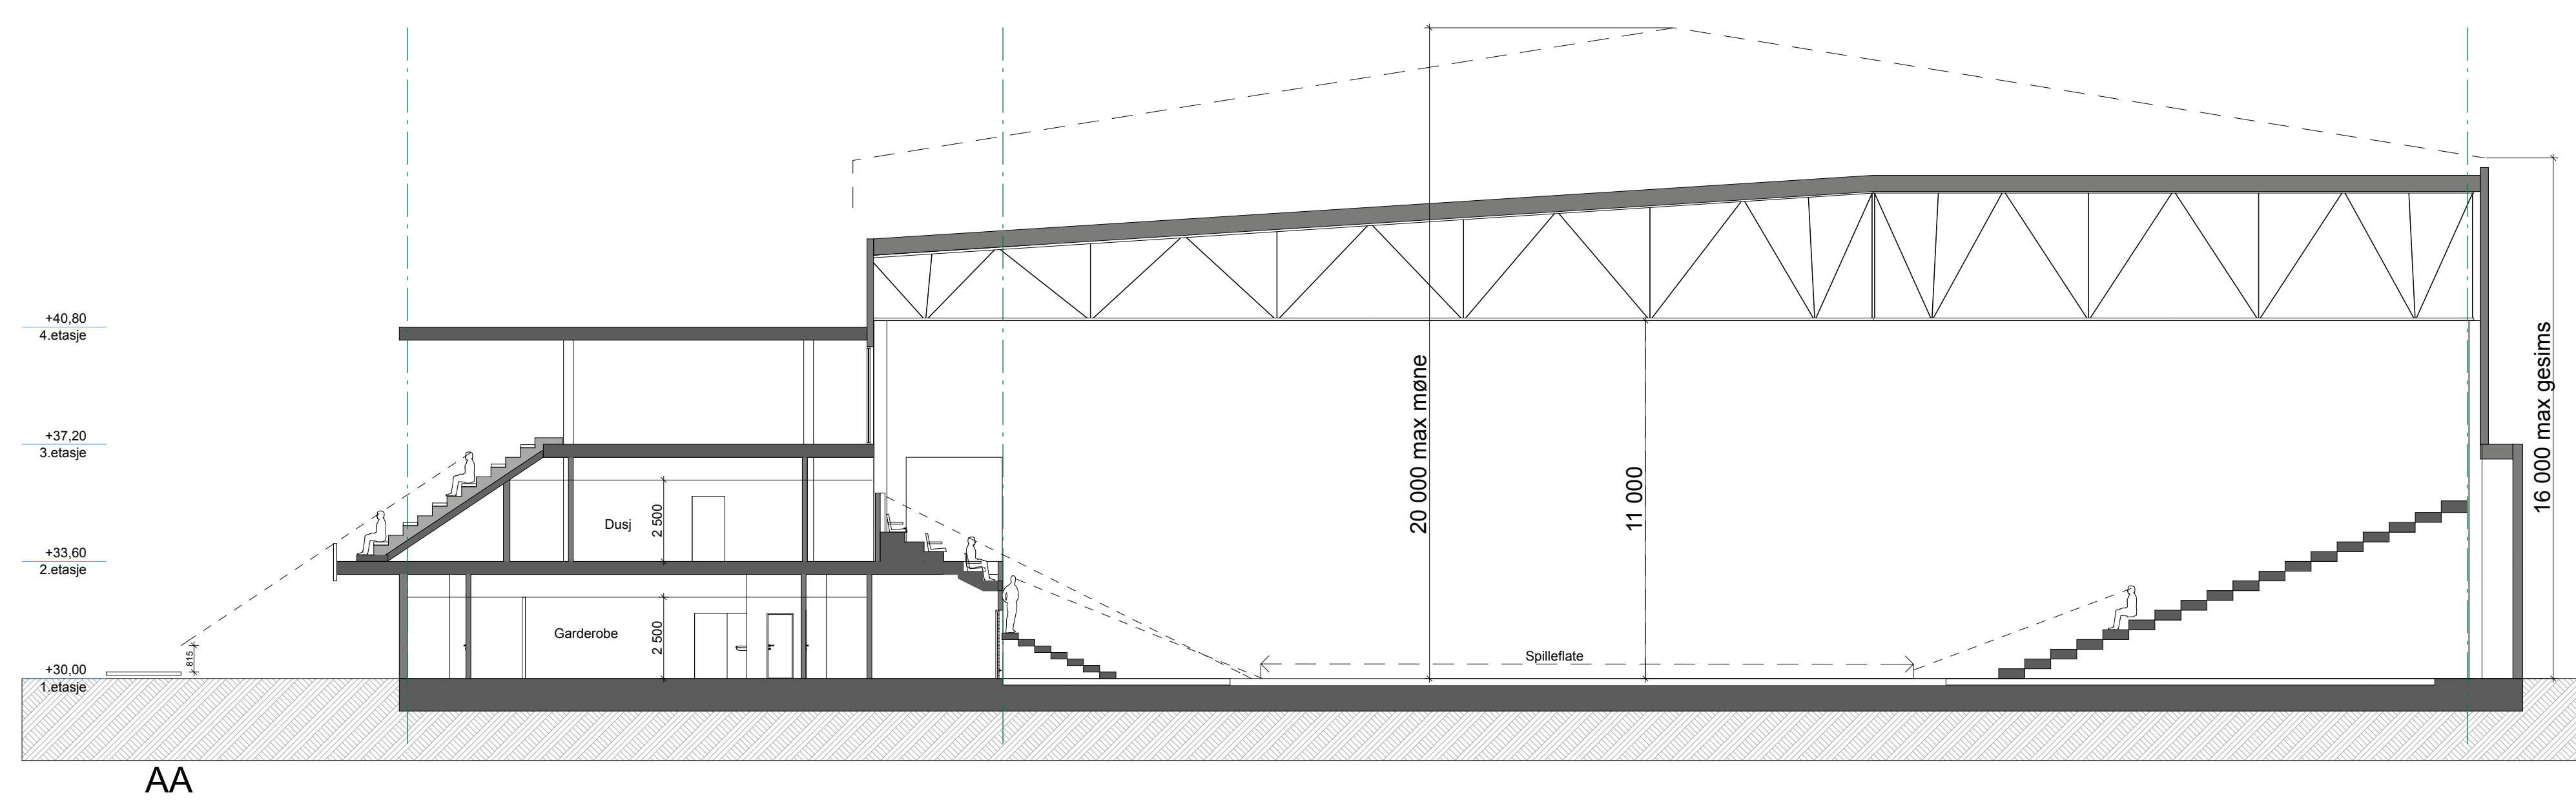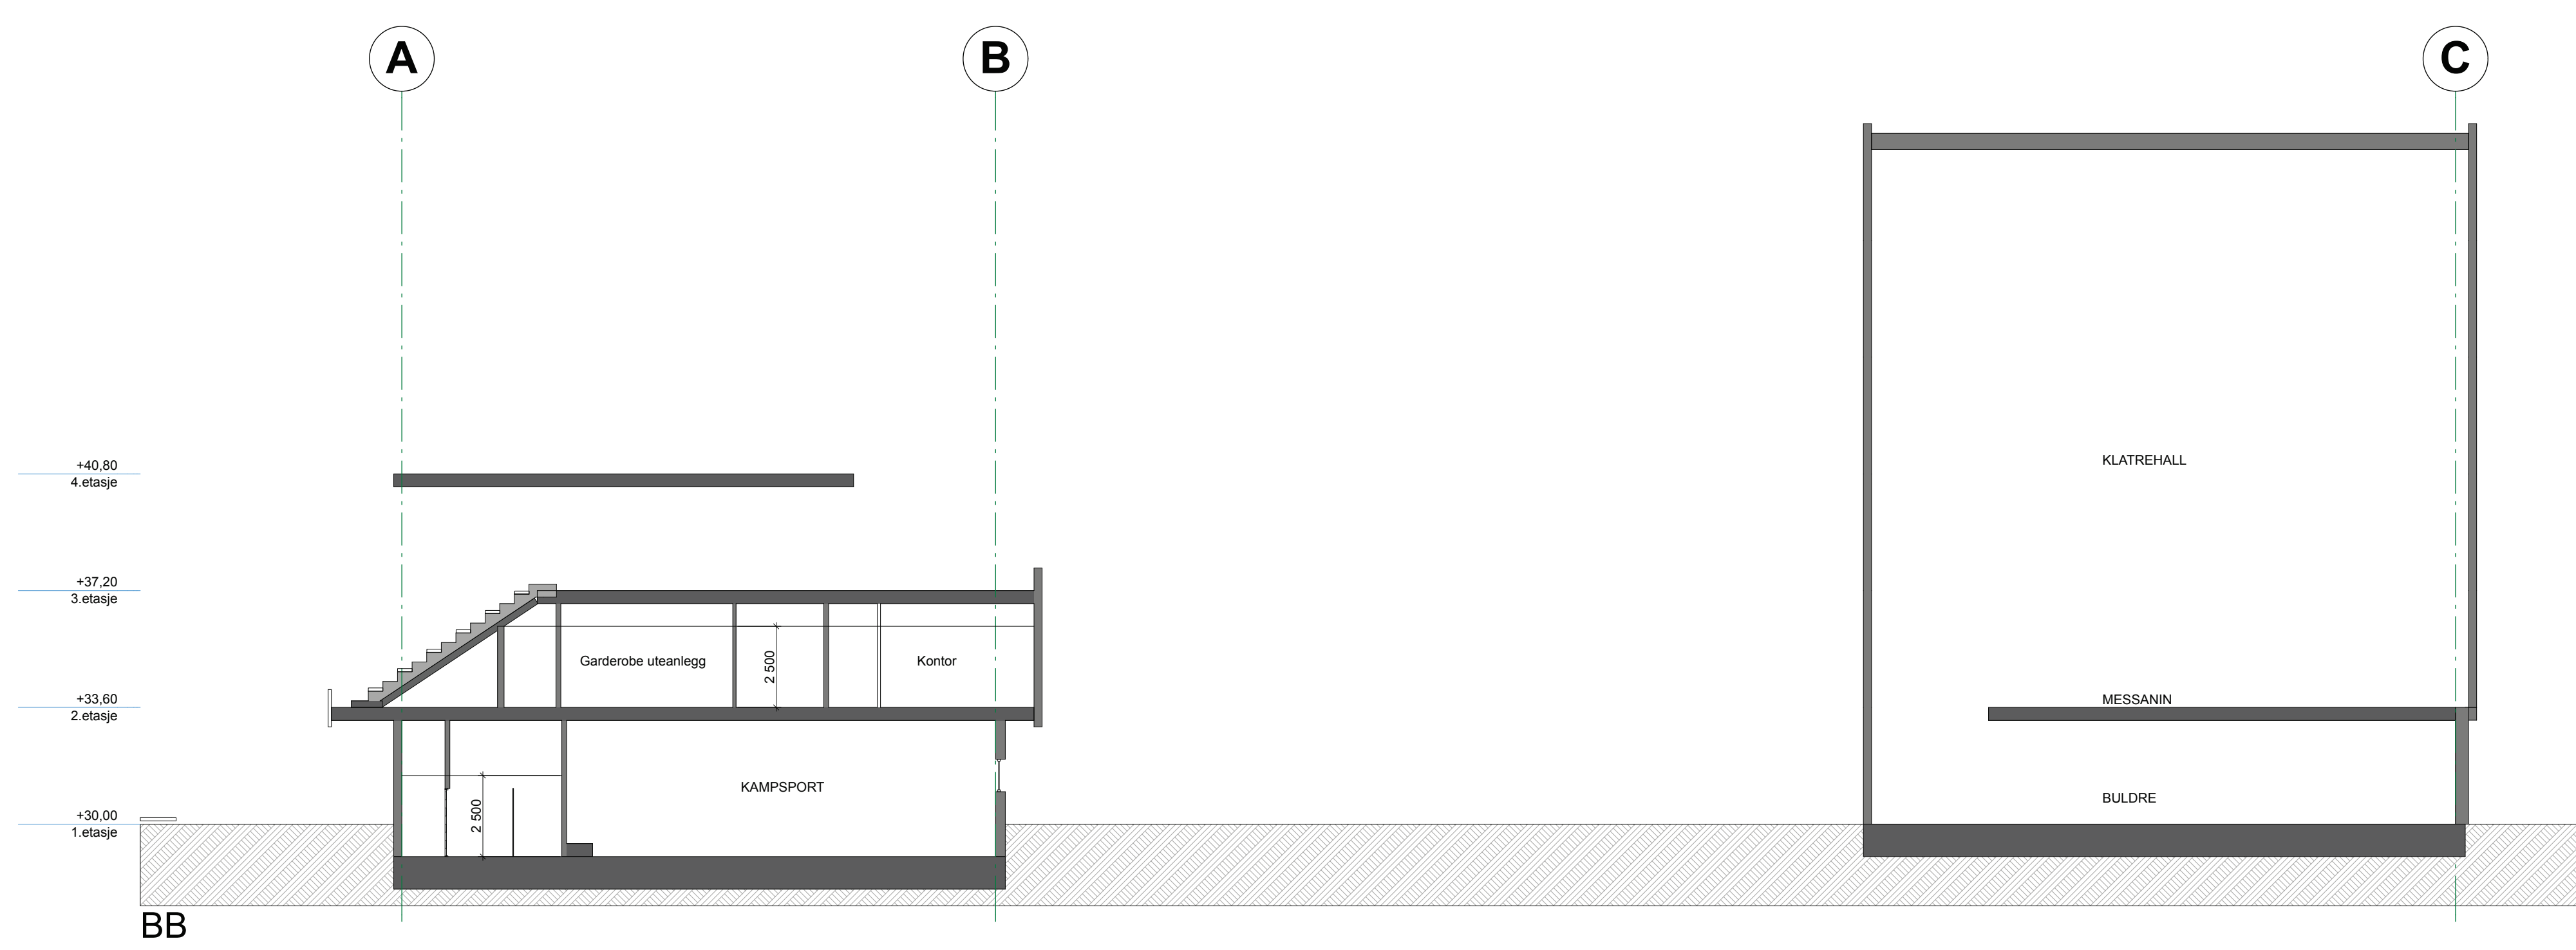


SPJELKAVIK ARENA

Møre og Romsdal Fylkeskommune Spjelkavik Idrettslag Ålesund klatreklubb Ålesund kampsport

Fase:
Idrettsfunksjonell forhåndsgodkjenning


Filnavn: Spjelkavik Arena 23.08.17	Prosjektnr.:	Prosjekterende.: Arkitekt Oddvar Ekroll AS	Tegningsnr.: A30-1
Dato: 23.08.17	Type tegning: Snitt	Målestokk: 1:150	

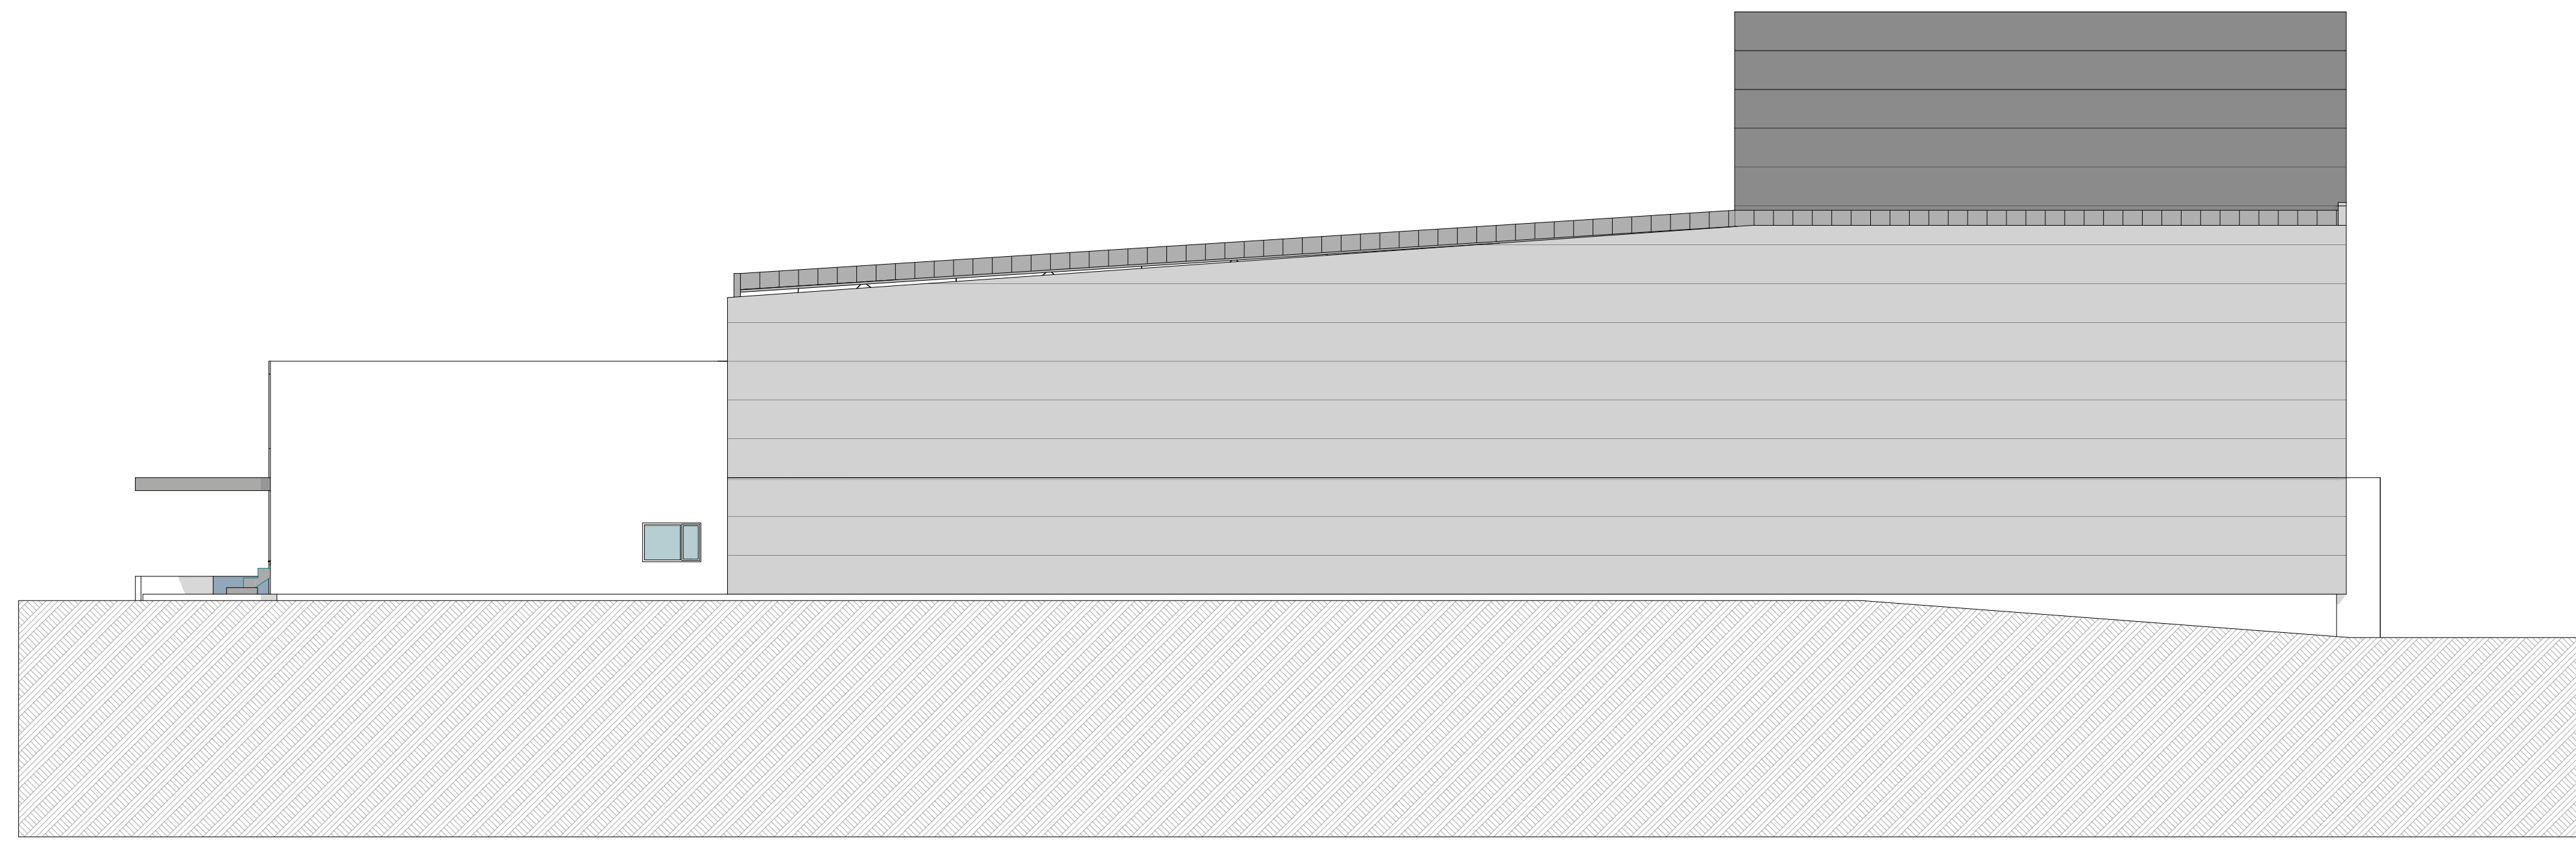


Fasade SYD



Fasade NORD

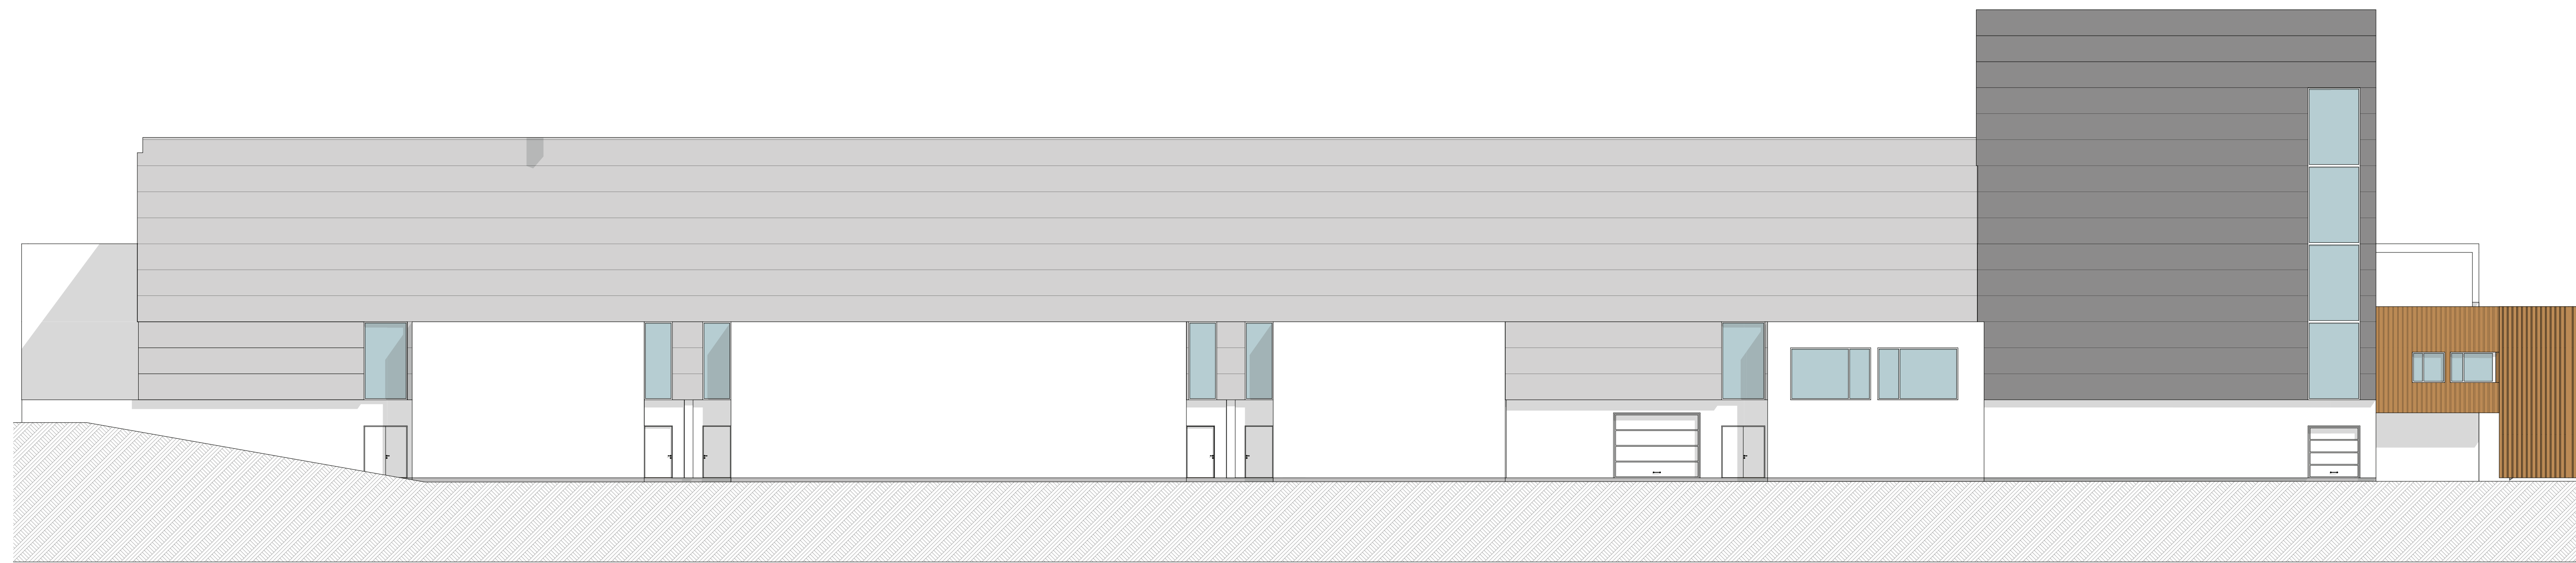

Fasade ØST

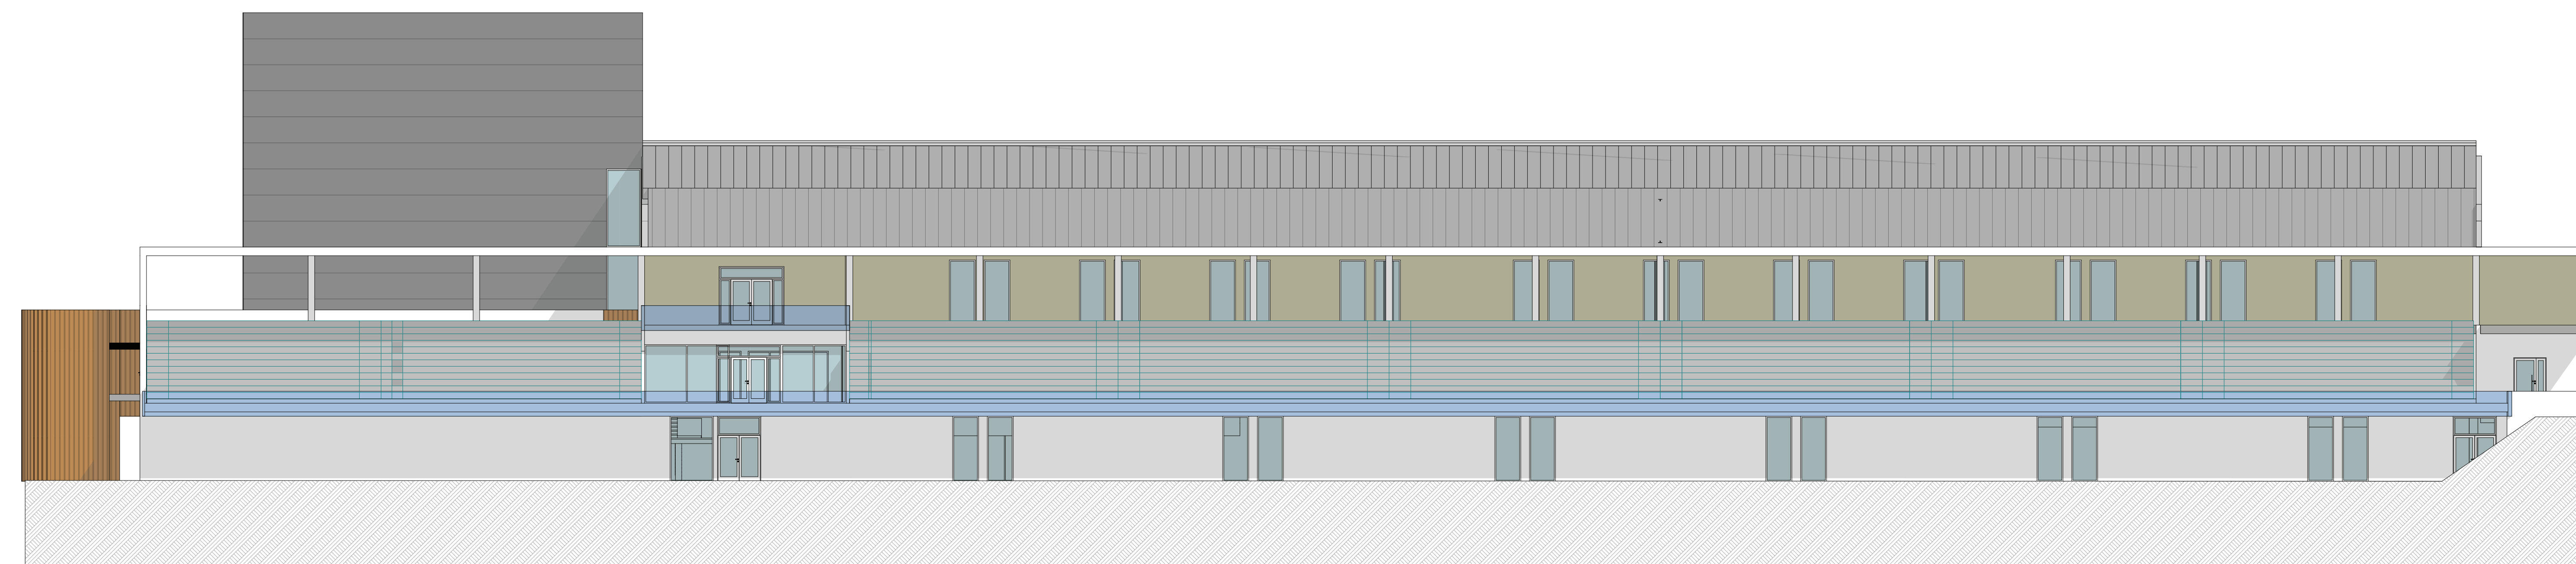

Fasade VEST




Fase:
Idrettsfunksjonell forhåndsgodkjenning

SPJELKAVIK ARENA

Møre og Romsdal Fylkeskommune Spjelkavik Idrettslag Ålesund klatreklubb Ålesund kampsport

Filnavn: Spjelkavik Arena 23.08.17	Prosjektnr.: 	Prosjekterende: Arkitekt Oddvar Ekroll AS	Tegningsnr.: A40-1
Dato: 23.08.17	Type tegning: Fasader		Målestokk: 1:150

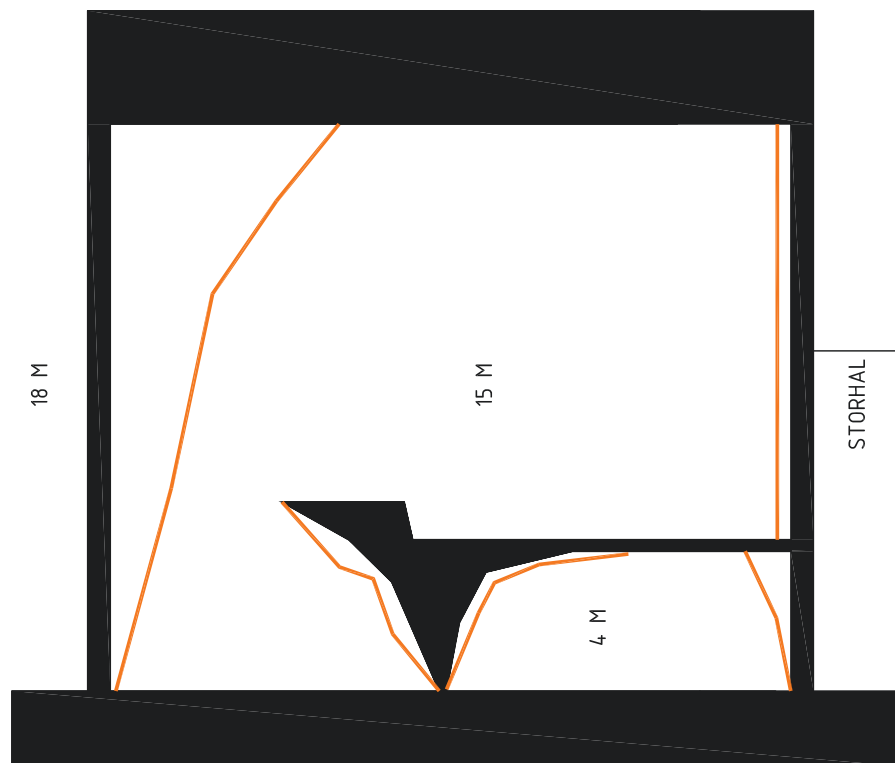

SNITT_1/200

KLATREHAL ÅLESUND

NETTO KLATREAREAL 510M2

BTA klatrehal 360M2
BTA mezzanin 195M2

BTA samlet 555M2

PRISESTIMAT: 11,1 MIO INKL. MVA

Klatreveggareal 900M2
Buldrveggareal 100M2

PRISESTIMAT: 6,5 MIO INKL. MVA

RESEPSJON

NETTOAREAL RESEPSJON OG
BIROM 60M2


BTA resepsjon og birom 77M2

PRISESTIMAT: 1,5 MIO INKL. MVA

SAMLET PRIS: 19,1 MIO INKL. MVA



PLAN 2_1/200

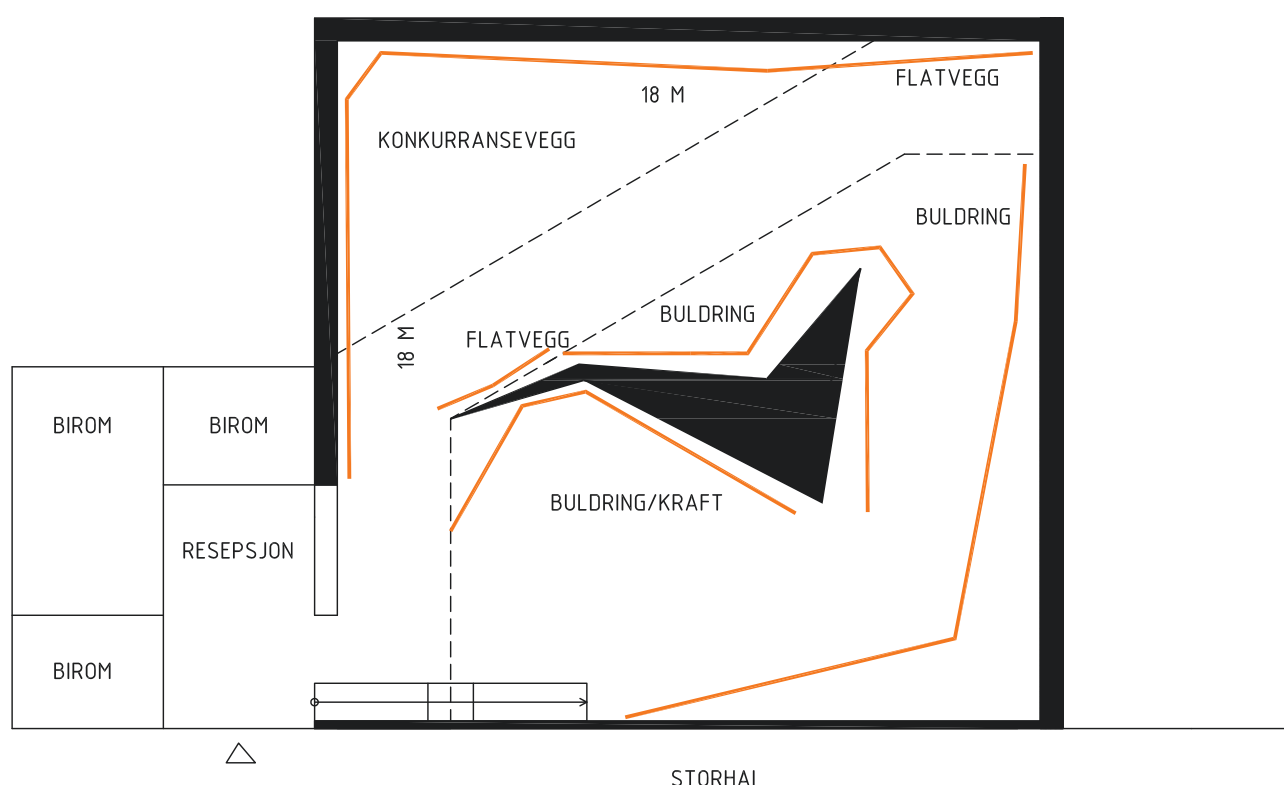

PLAN 1_1/200



KULTURDEPARTEMENTET

**Idrettsfunksjonell
forhåndsgodkjenning
Godkjent med merknader**

FLA 10.11.2017 sak nr.: 17/3723