



# Basiskart


Vedlegg D1



Byrådsavdeling for klima, miljø og byutvikling  
Plan- og bygningsetaten  
Målestokk v/A4: 1:2000  
Dato: 29.05.2020

BERGEN  
KOMMUNE

Gnr/Bnr/Fnr/Snr: 199/207/0/0  
Adresse: Olav Bjordals veg 48

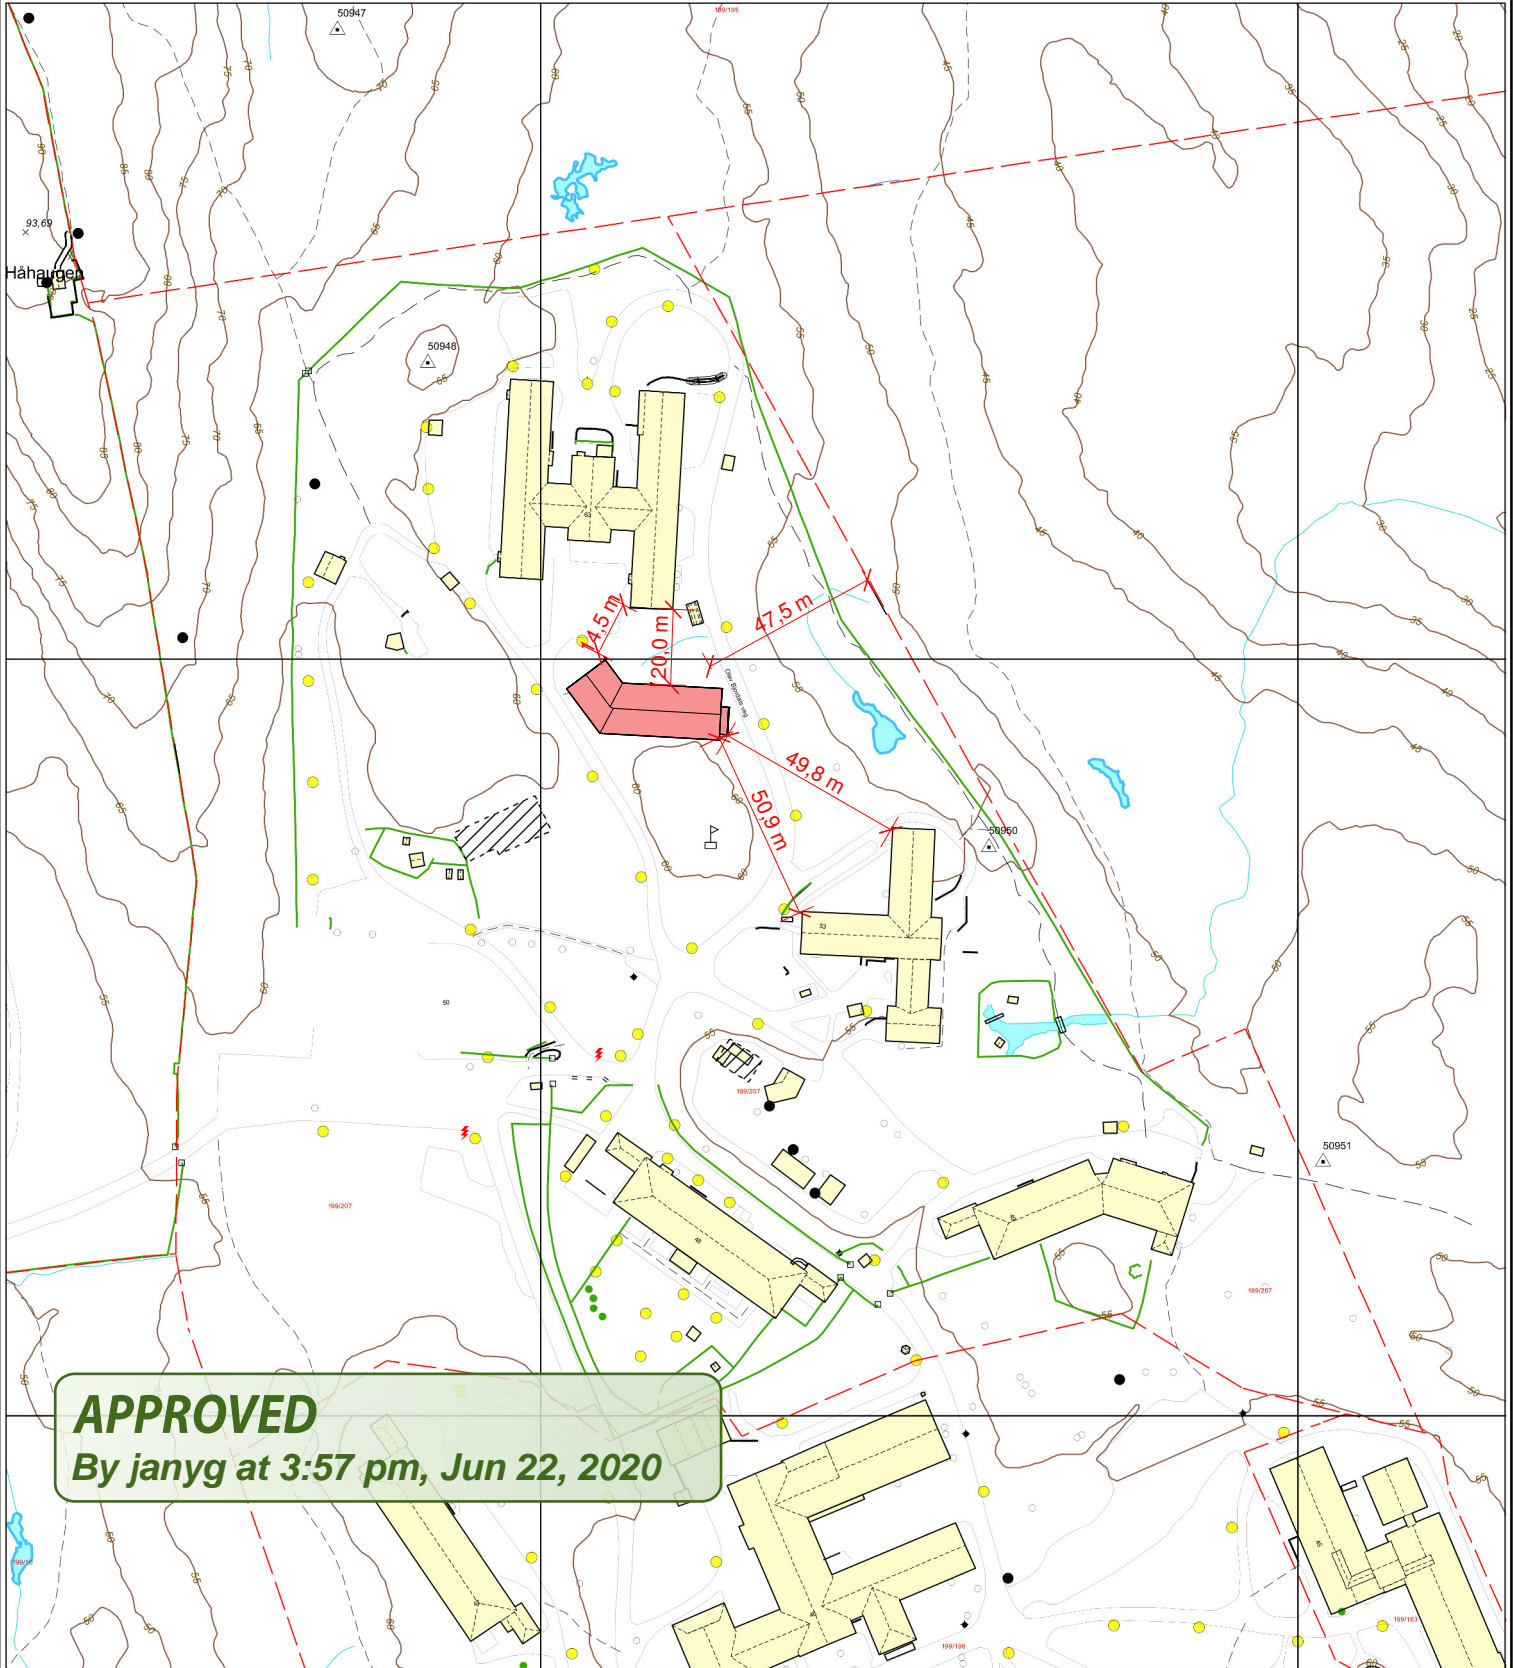

**APPROVED**  
By janyg at 3:57 pm, Jun 22, 2020

Eiendomsgrense	Traktorveg	Allé	EL belysningspunkt	Skap
Bygning	Byggemeldt anlegg	Hekk	EL Nettstasjon	Fastmerker
Byggemeldt bygning	Høydelinjer	Flaggstang	Ledning kum	Markert eiendom
Gangveg og sti	InnmåltTre	Portstolpe	Mast	