

## KARTLEGGINGSSKJEMA BEHOV VINTERDRIFT


Enhetens navn	Adresse	Gårdsnr, bruksnr.	Kontakt person	Maksimal brøyte bredde for maskinell brøyting*	For trapper:		Spesielle stedlige forhold (fremkommelighet, manuell** eller maskinell brøyting?)	Andre spesielle behov (eks. rullestolsramper)	Særskilt tid for maskinell brøyting	Har enheten inngått avtale for vinterdrift? Når utløper avtalen?
					antall trappetrinn	Ca. bredde trappetrinn				
<i>Ortun skole</i>	<i>Torgny Segerstedts vei 14, 5143 Fyllingsdalen</i>	<i>00022/0471</i>	<i>Arvid Johnsen Tlf: 91852478</i>	<i>Ca 4 m</i>			<i>Brøyteområdet omfatter skolens parkeringsplass, skoleplass/snuplass for inngående varetransport, kjørevei rundt bygget til bossoppstillingsplass/ inngang på nordsiden, kjørevei for bossbil til Fyllingsdalen v.g. skole. Kjøreveiene har bredde ca. 4 m. All brøyting er maskinell.</i>		<i>Maskinell brøyting skal ikke utføres i skolens åpningstid</i>	<i>Ja. Avtalen utløper etter årets vintersesong</i>

\* dette gjelder bare det område hvor snø skal brøytes.

\*\* manuell brøyting er på steder hvor flaten ikke er stort nok for maskiner



Ortun skole - vedlegg 2

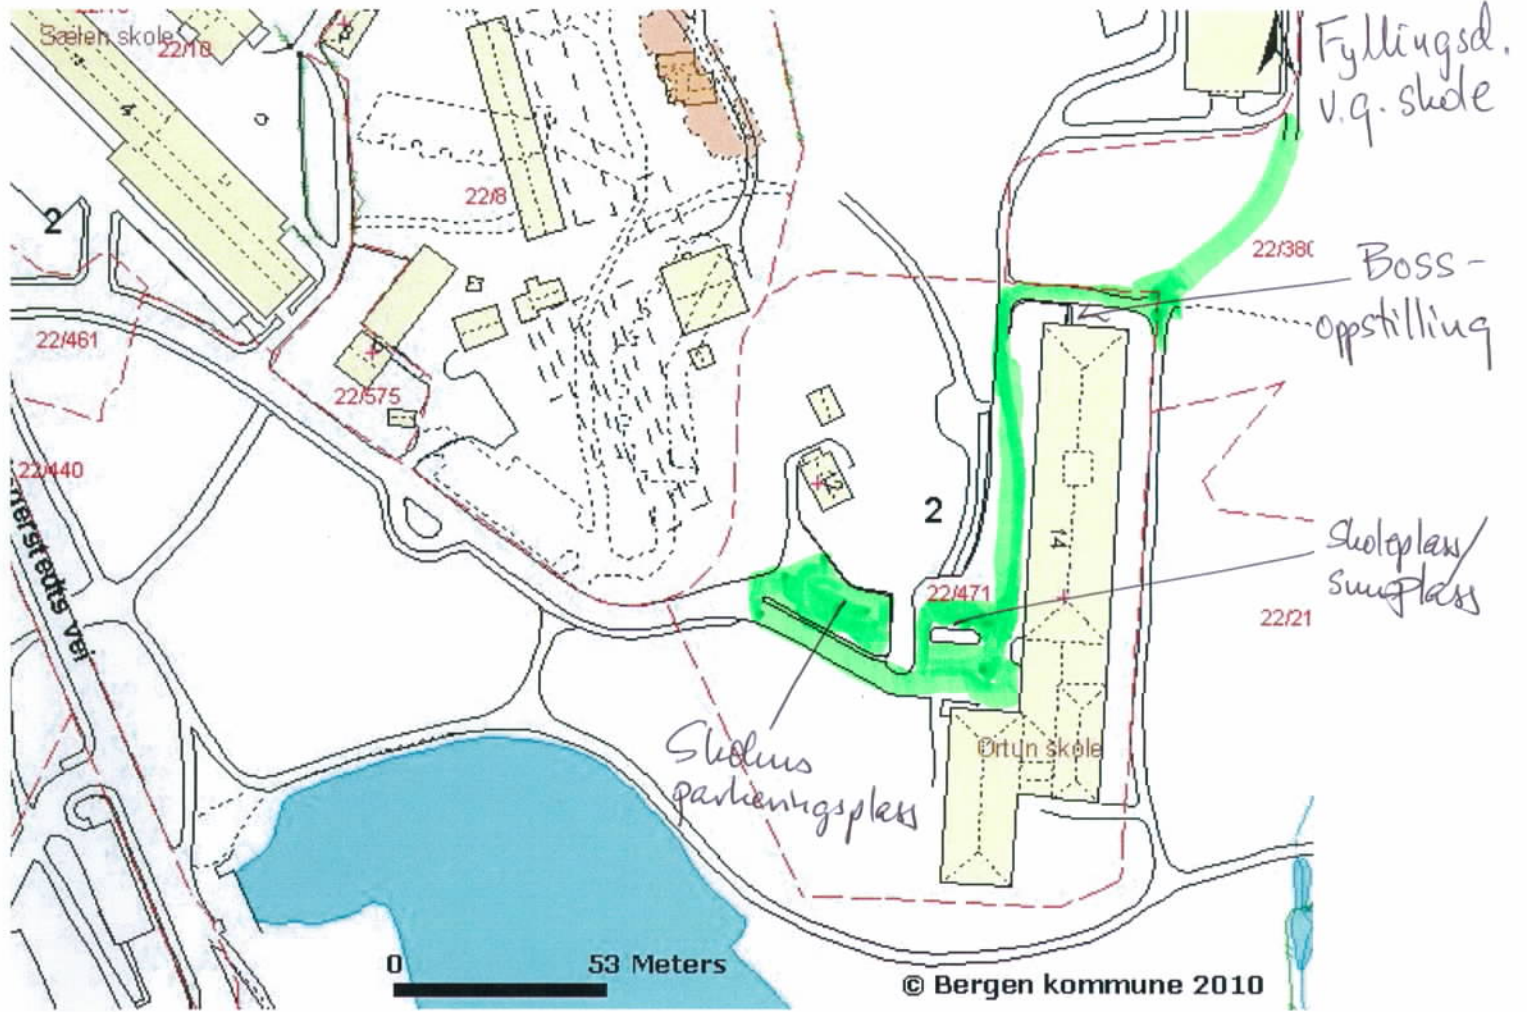

## **Endring i behovet for vinterdrift ved Ortun skole**


I forbindelse med at svømmehallen på Ortun skole rives og det skal bygges nytt badeannlegg, har vi noen endringer i behovet for brøyting.

Skolens opprinnelige innkjørsel og deler av skoleplassen mot sør er nå avsperrret til byggearbeidet. Det er etablert en midlertidig parkeringsplass og innkjørsel til skoleplassen.

Behovet for brøyting er markert med gult på vedlagte kart.

Det er også markert en midlertidig gangvei for elever. Dette er en sti i terrenget og denne kan ikke brøytes med bil.

Vi regner med at dette vil gjelde for de neste to vintersesongene.

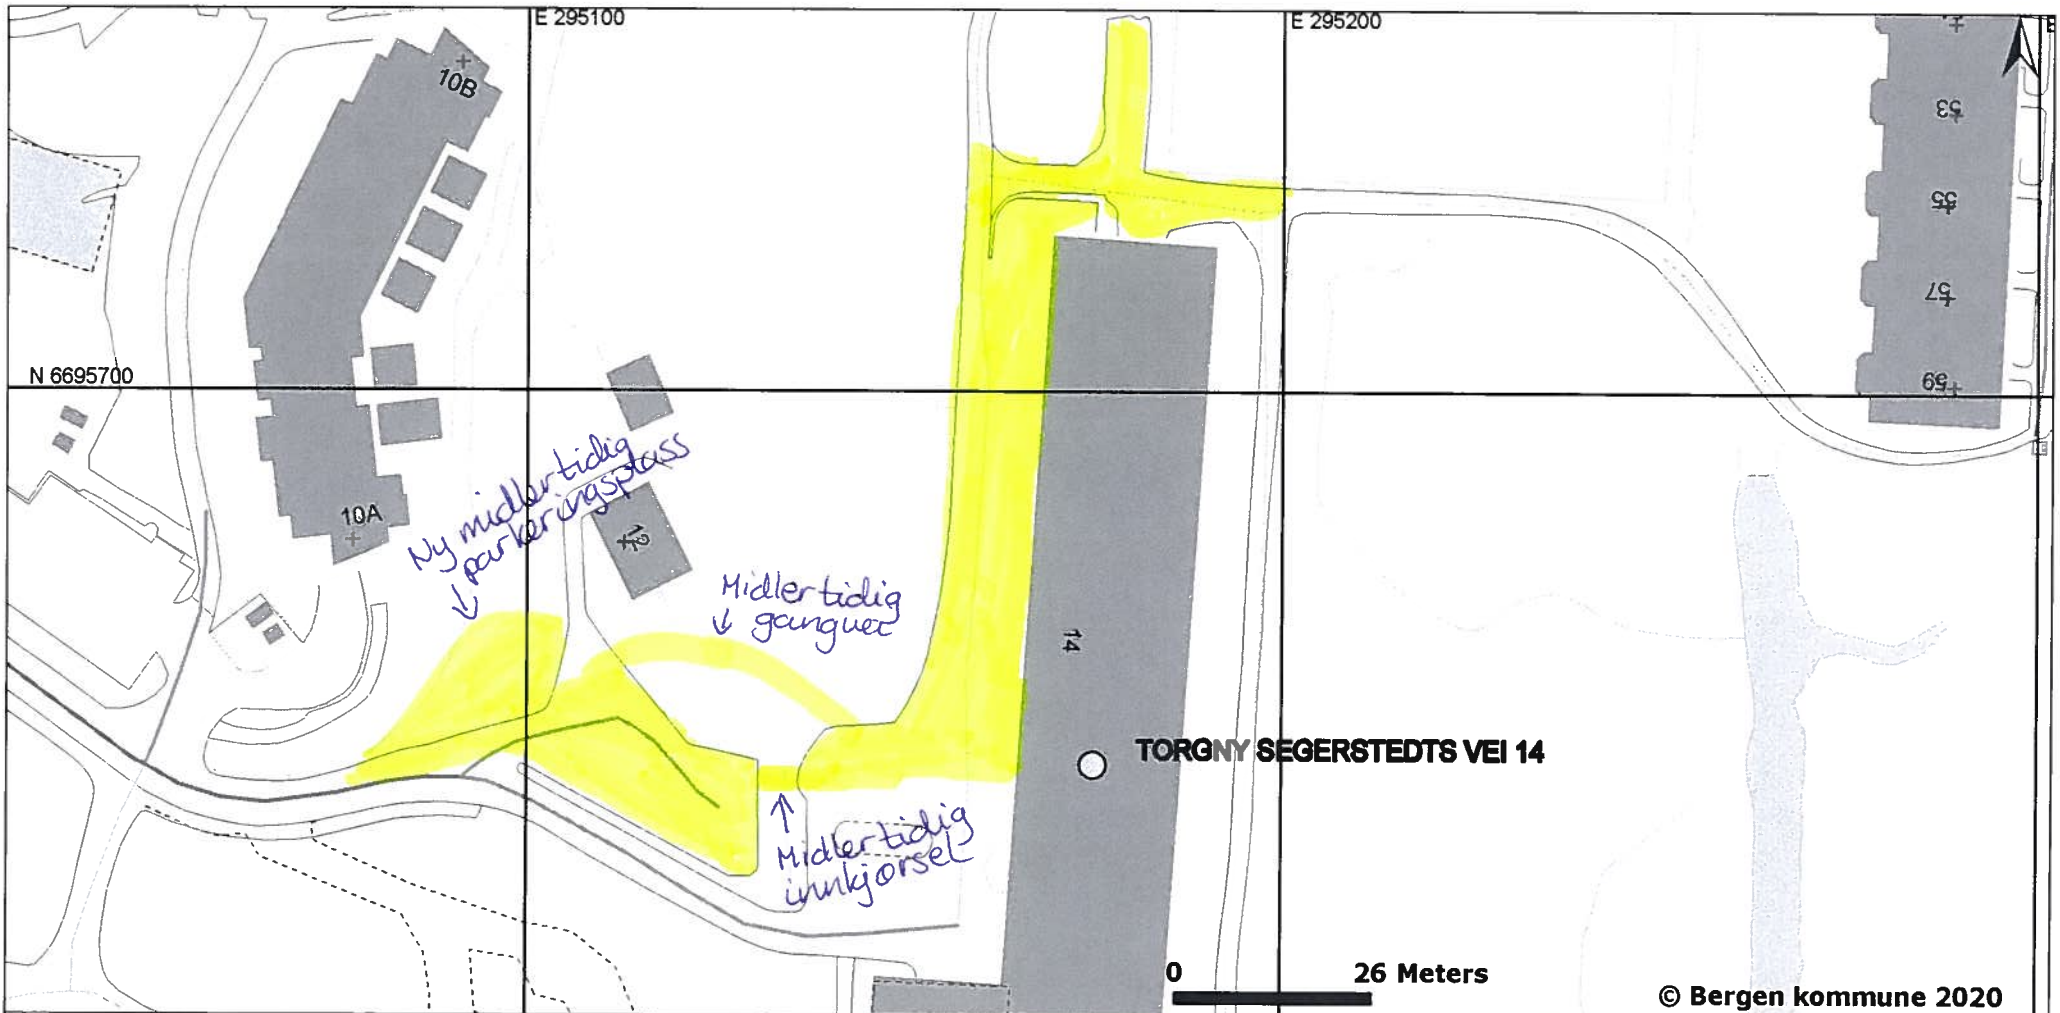

Kartgrunnlag: © Grunnkart Bergen / Bergen kommune og Statens kartverk (Tillatelsesnr. MAD12003)

Nedlasting og bruk er tillatt til private formål. Kartdata er beskyttet gjennom Lov om opphavsrett til åndsverk m.v. av 12. mai 1961. Kartbilder kan ikke gjengis i trykte publikasjoner eller gjengis som digital informasjon uten innhenting av tillatelse fra Bergen kommune, Plan- og miljøetaten, geodata. Bergen kommune er som eier av nettstedet Bergenskart.no uten juridisk ansvar for feil, mangler og overfullstendighet i kartgrunnlaget. Kartutskriften kan ikke benyttes som situasjonskart ved søknader/meldinger om tiltak etter plan- og bygningsloven (bygge- og deletiltak), eller som meglerinformasjon i forbindelse med omsetning av eiendommer. Slike dokumenter skal kvalitetssikres av kommunens saksbehandlere og må derfor bestilles ved fremmøte, skriftlig, pr. epost, pr. telefaks eller telefon ved kundesenteret, etat for byggesak og private planer i Bergen kommune [www.bergen.kommune.no](http://www.bergen.kommune.no) eller gjennom infoLAND® [www.infoland.no](http://www.infoland.no).



BERGEN  
KOMMUNE Plan- og bygningsetaten  
Tel. 05556

Kartutskrift fra [www.bergenskart.no](http://www.bergenskart.no)

Koordinatsystem: UTM(EUREF89)Sone32  
Målestokk: 1:1000  
Utskriftsdato: 26.06.2020  
Karttype: Veikart