


**Opsjon 01:**  
Etablering av teknisk rom bak kjøkken.  
Kjøkken flyttes nærmere gang.

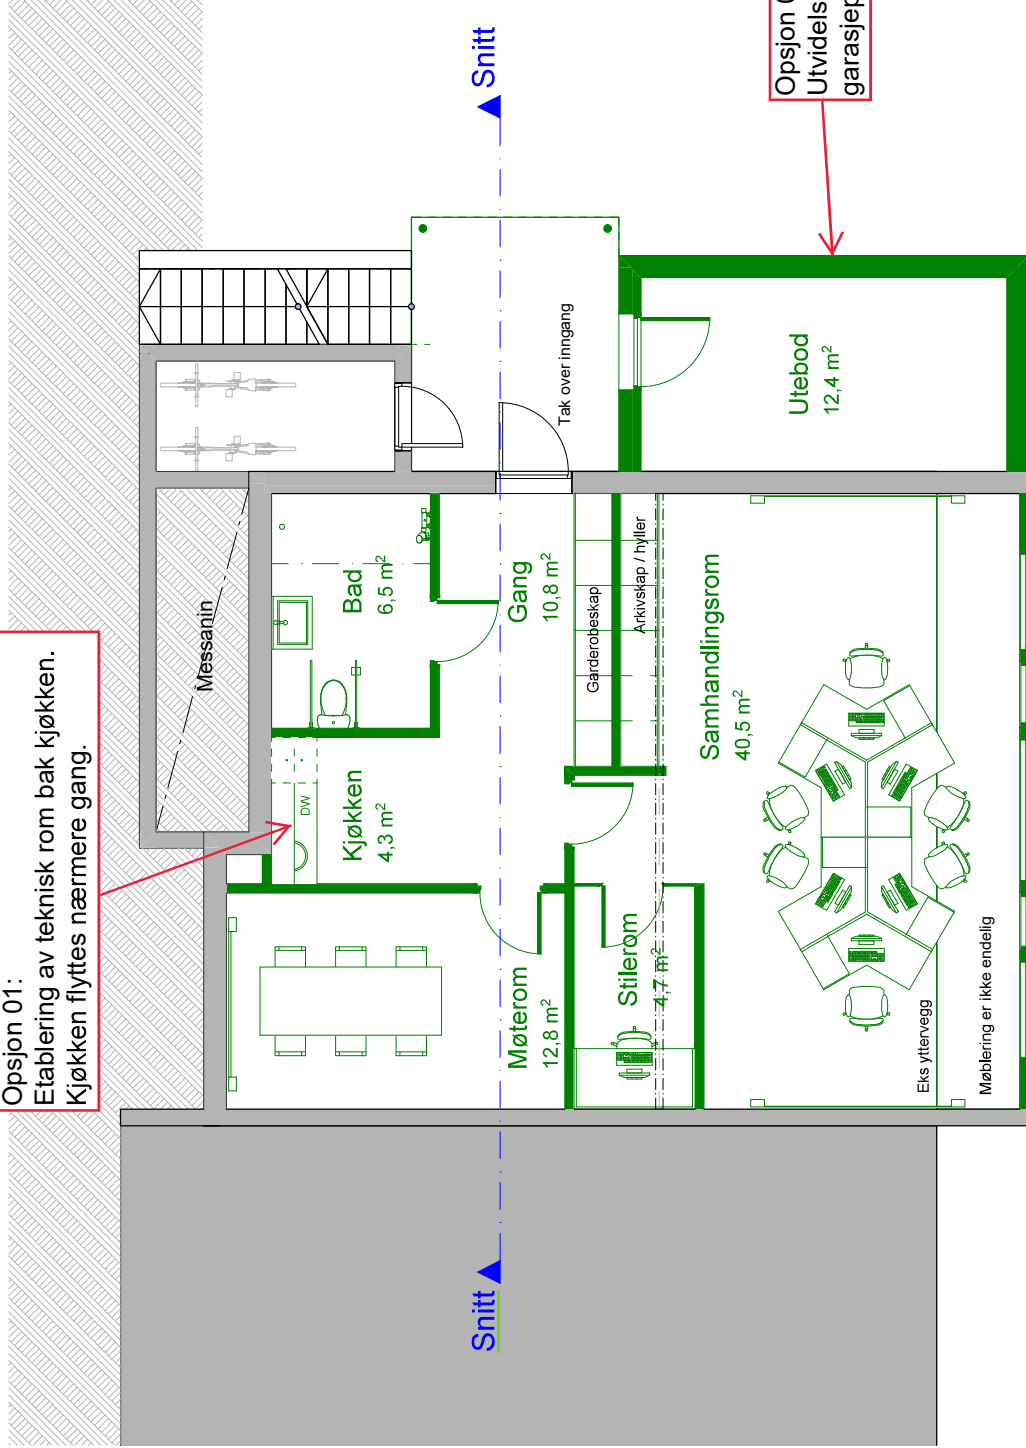

**Opsjon 03:**  
Utvidelse av utebod. Eksisterende  
garasjeport gjenbrukes i boden.

**Fasade sør-øst** ▲

**Prosjekterende:**  
Arkitektkontoret Amundsen as  
Postboks 101, 9251 Tromsø  
pa@arkitektamundsen.no  
776 06 970  
www.arkitektamundsen.no

**Tilbehøver:**  
Statsbygg  

Skema / Detalj:  
**Plan 0**

**Tegner:**  
Tegnet av  
**Kontroll:**  
PA

**Målestokk:**  
1:100  
**Tegnet dato:**  
26.03.2020

**Prosjektnr.:**  
19.37  
**Tegn.nr.:**  
A22-101

**Rev.**

•