



Fasade Sør - Øst

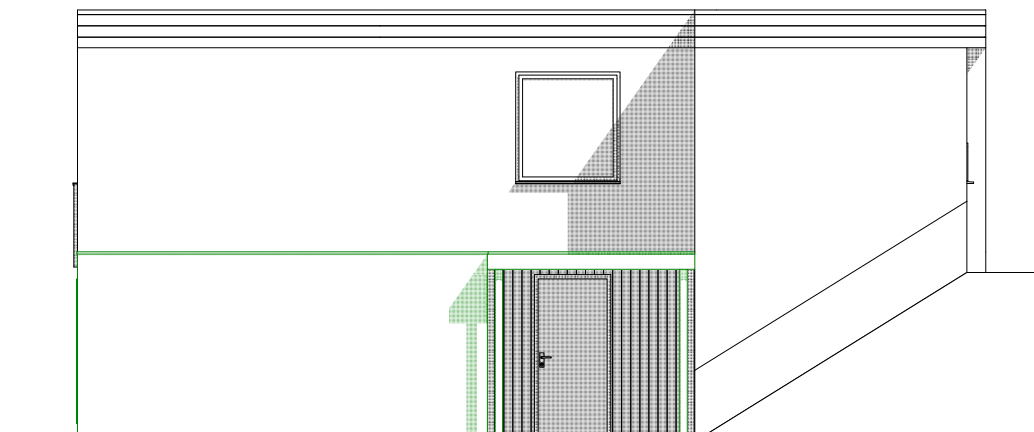

Fasade Nord - Øst

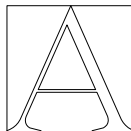

**Prosjekterende:**  
 Arkitektkontoret Amundsen as  
 Postboks 101, 9251 Tromsø  
 pa@arkitektamundsen.no  
 776 06 970  
 www.arkitektamundsen.no

**Tiltakshaver:**  
 Statsbygg  
 Kaigata 4 Tromsø 9008  
 Tlf: 000 000 00  
 E-post: ---@---.no

**Skjema / Detalj:**  
 Fasader

**Tegner:**  
 Tegnet av

**Kontroll:**  
 PA

**Målestokk:**  
 1:100

**Tegnet dato:**  
 25.03.2020

**Prosjektnr.:**  
 19.37

**Tegn.nr.**  
 A40-3

**Rev.**

.