


1:100 1. Etasje Rives_Nye konstr.

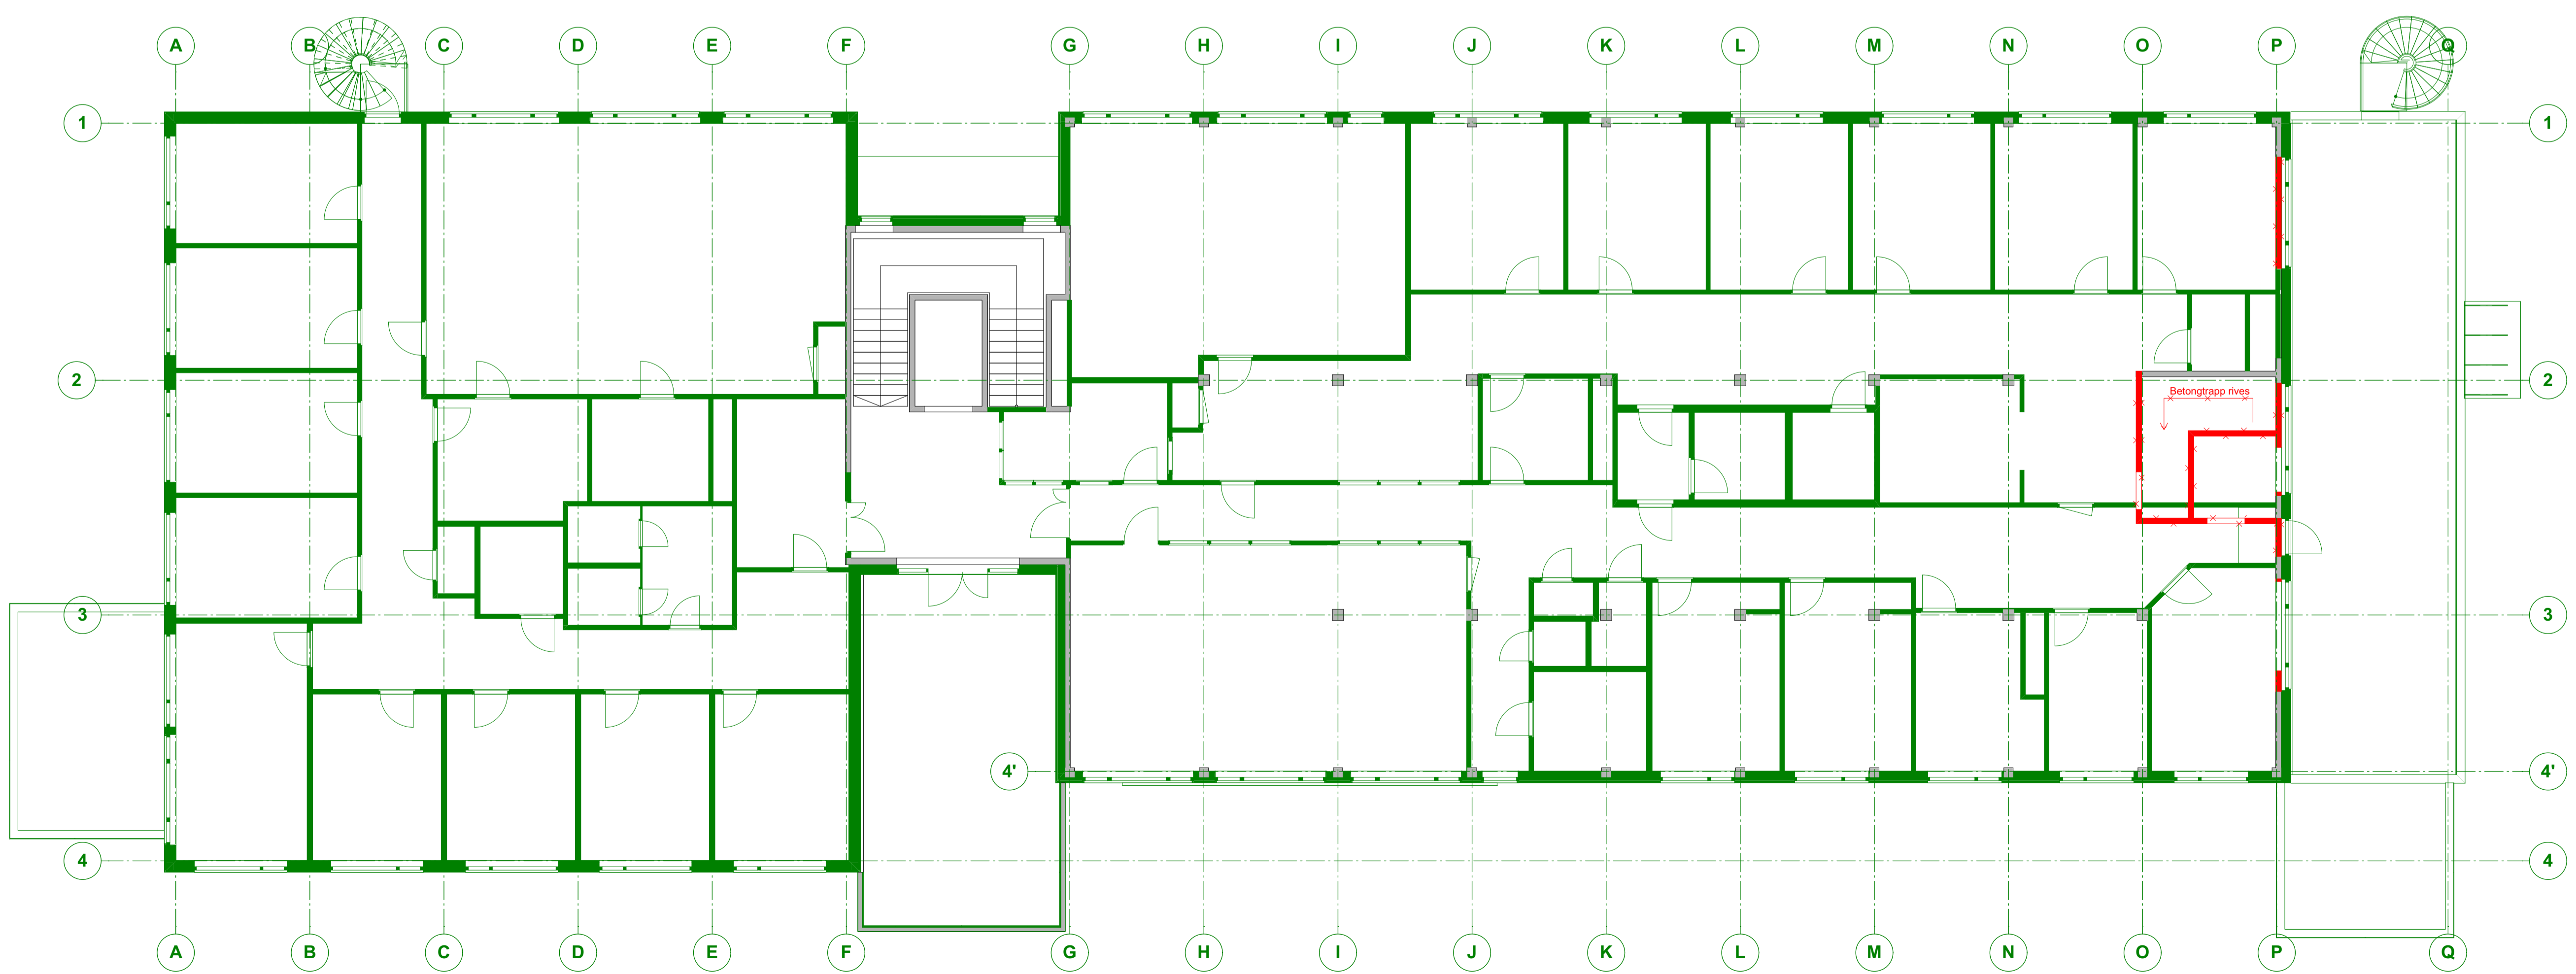

1:100 2. Etasje Rives_Nye konstr.

Kun tegninger merket "subtilisegninger" kan benyttes som produksjonsegninger. Opphavsrett: Tegninger kan ikke benyttes annerledes eller i en annen sammenheng enn forutsatt uten skriftlig samtykke fra On AS.

Rev.	Nr	Beskrivelse	Dato	Sign.	Kontroll

Fase **Anbudstegning** Størrelse: **A1**



Tilskriver **Sunddal kommune**
 Prosjekt **Sunddal helsesenter**
Mongstugata 5
6600 Sunndalsøra

Gr./Bnr./Festnr.:	Målestokk	Sign.	Kontroll
51/391	1:100	SLR	
Prosjektnr.:	Tegningnr.:	Fåhavn	
19049	A20-21	19048 Sunddal	
Type tegning:	Dato	19.06.2020	
1. og 2.etg Rives_Nye konstr.			