


VEDLEGG 2 - DO PLAN 1

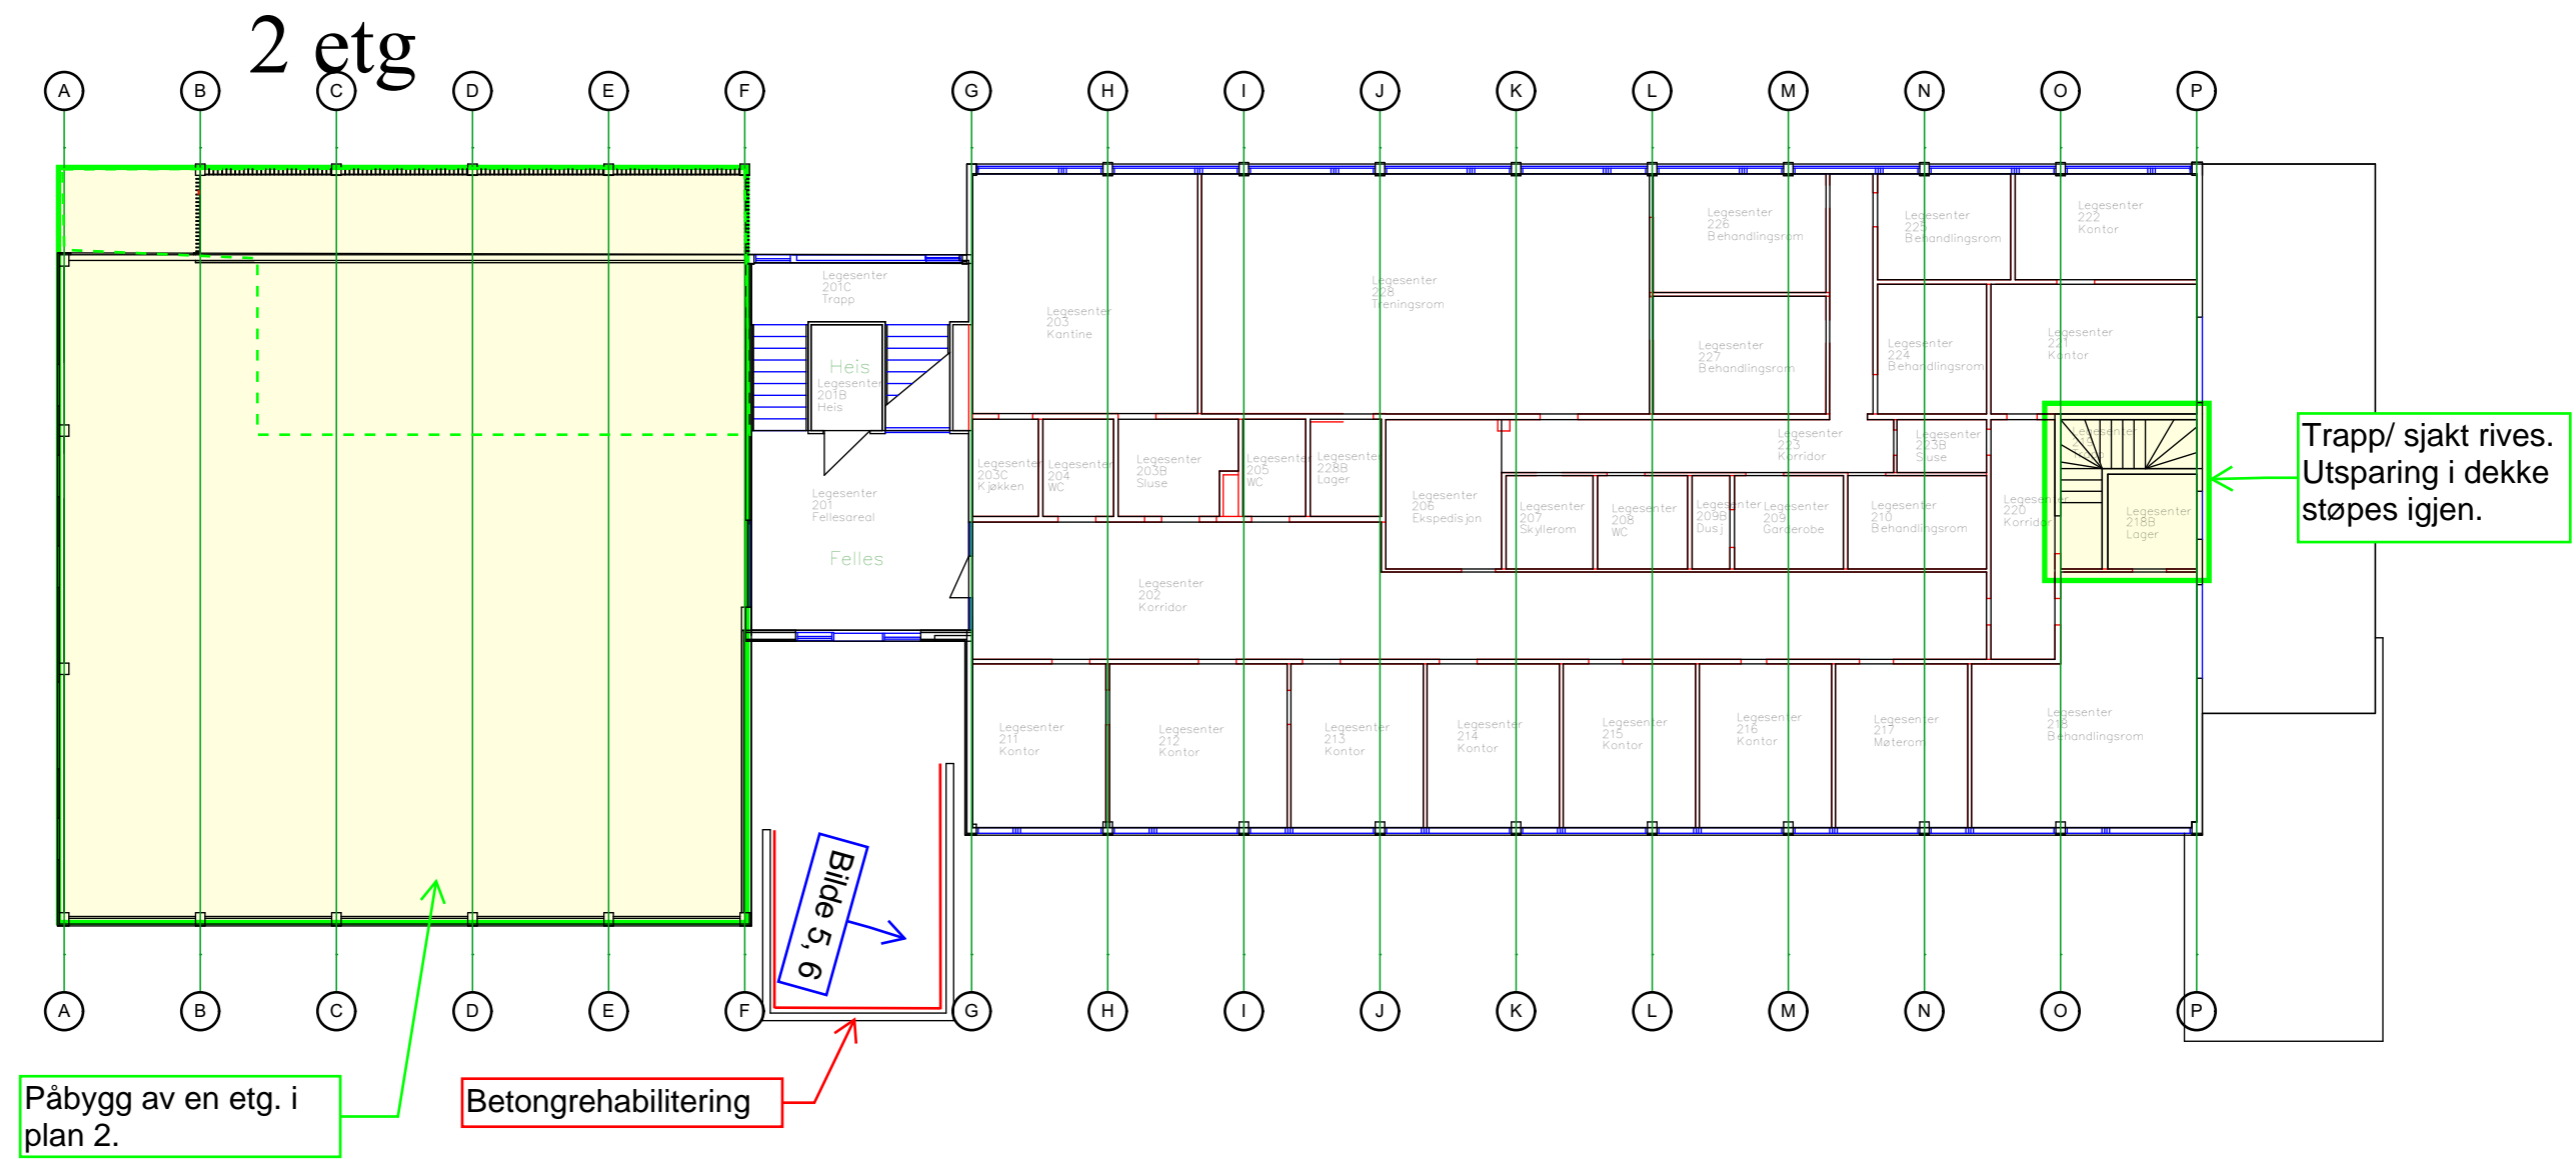

Rev	Nr	Beskrivelse	Dato	Sign	Kontr



Orkdalsveien 82
7300 Orkanger
tlf 72 48 40 20
www.on-as.no

Tegning
2. etg. eksisterende
Sunnal lege og helsesenter
Adresse
0000 Sted

SWECO AS
29.05.2020

Fase: Skisse	Dato opprettet 26.03.2020	Gnr./Bnr./Festenr. Gnr/Bnr	Mål: 1:200	Tegningsnr. A20-12
Størrelse: A3	Prosjektnr. 19049	Sign. SLR	Kontroll	Godkjent
				Rev. ID