



Snitt A

1:100

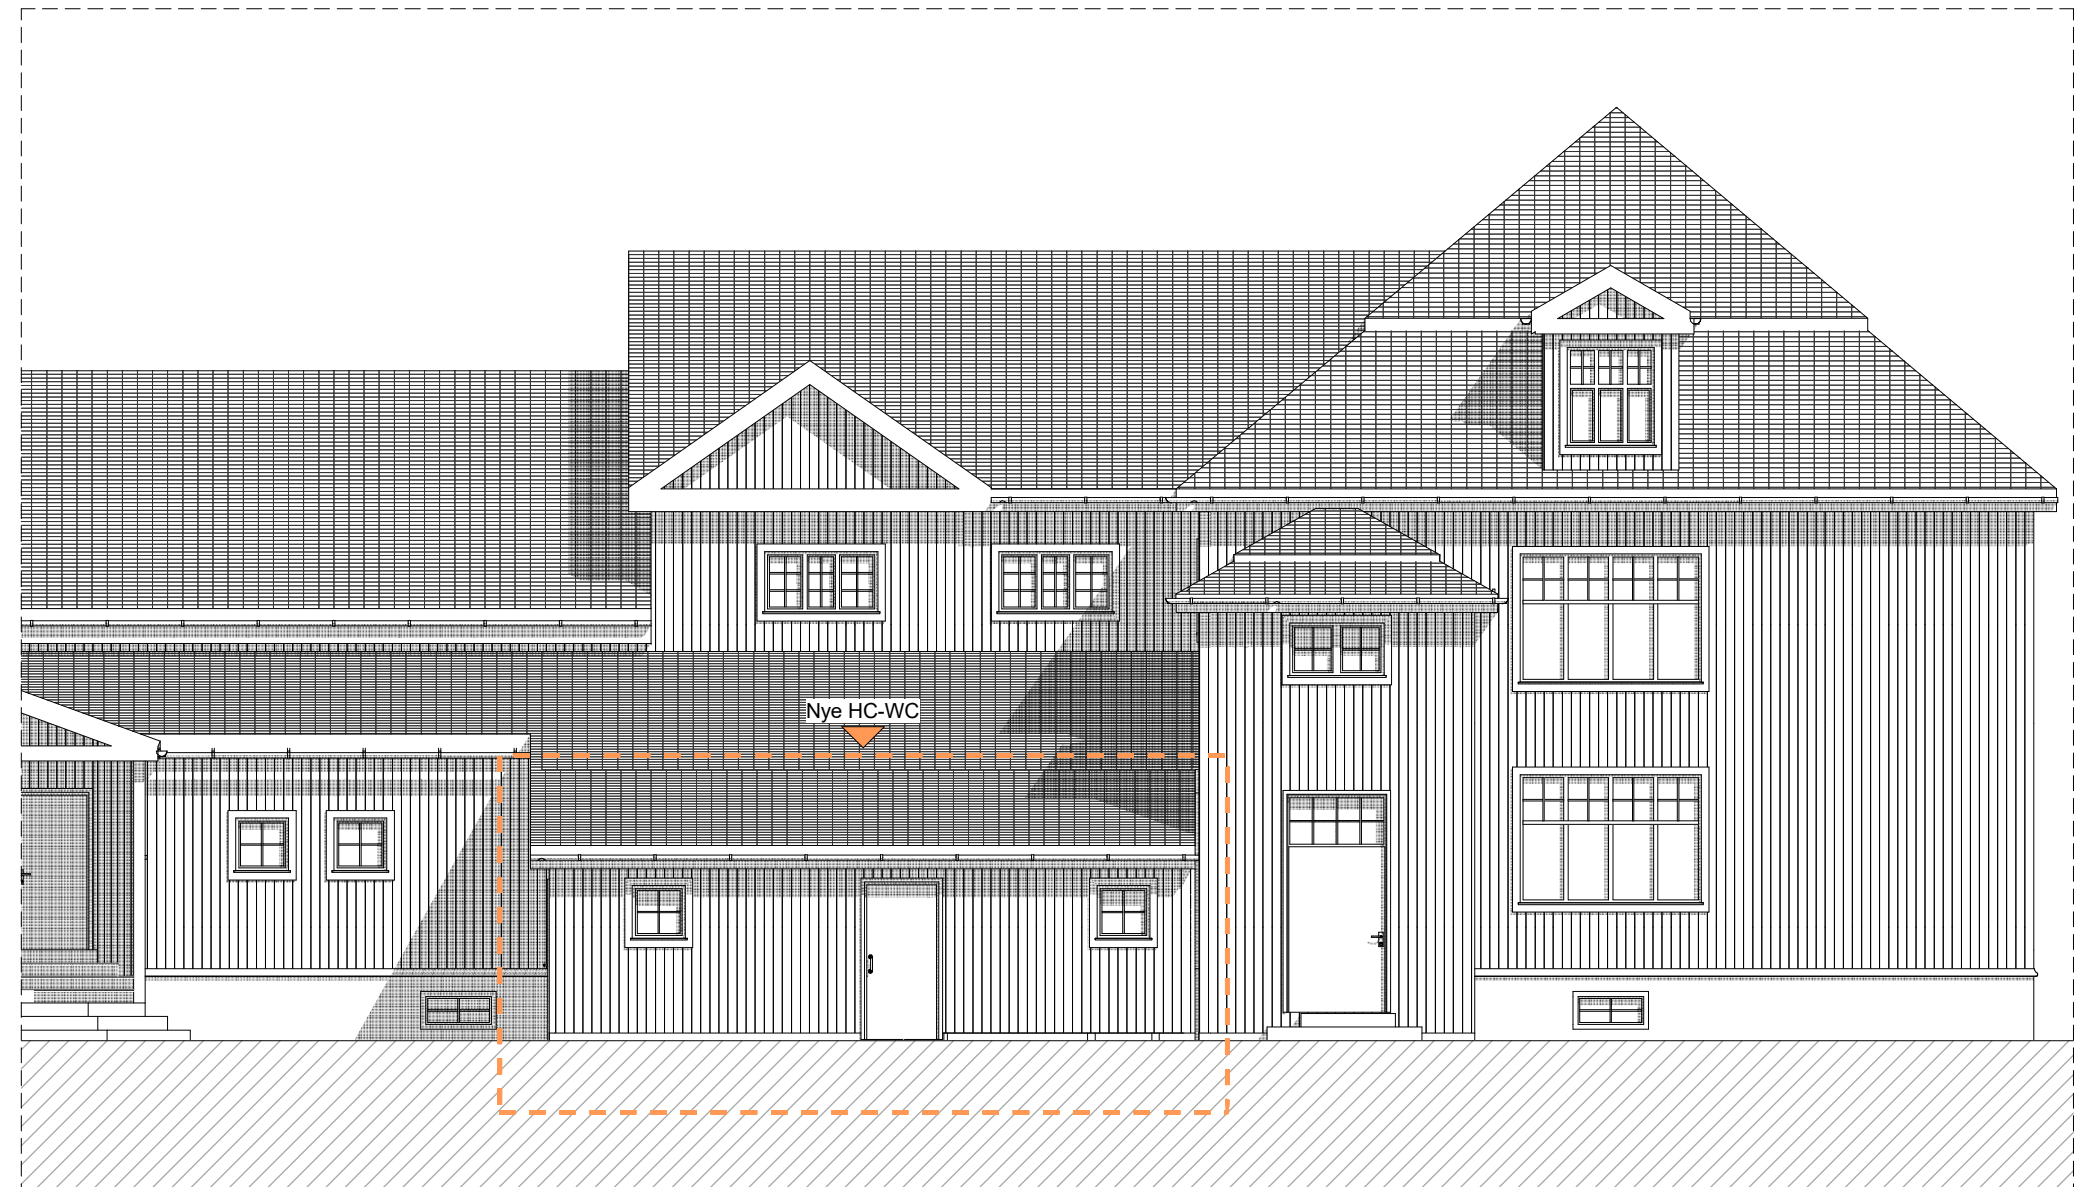

Fasade Nord

1:100

Prosjekt: Offentlig toalett i Ringebu sentrum		Kontroll prosjekt: Tegn.: Kontroll: JRE S.S	
Tiltakshaver: Ringebu kommune		Gnr./Bnr./Festenr.: 45/15	
Prosjekterende: RIK Arkitektur Storgata 75 2609 Lillehammer Tlf.: 61 05 90 00 www.rikarkitektur.no			
Tegning: Fasade Nord - Snitt A		Dato: 26.02.2020	
		Målestokk: 1:100	
		Tegningsnr.: Rev.: A30-1 .	