


Snitt A

1:100

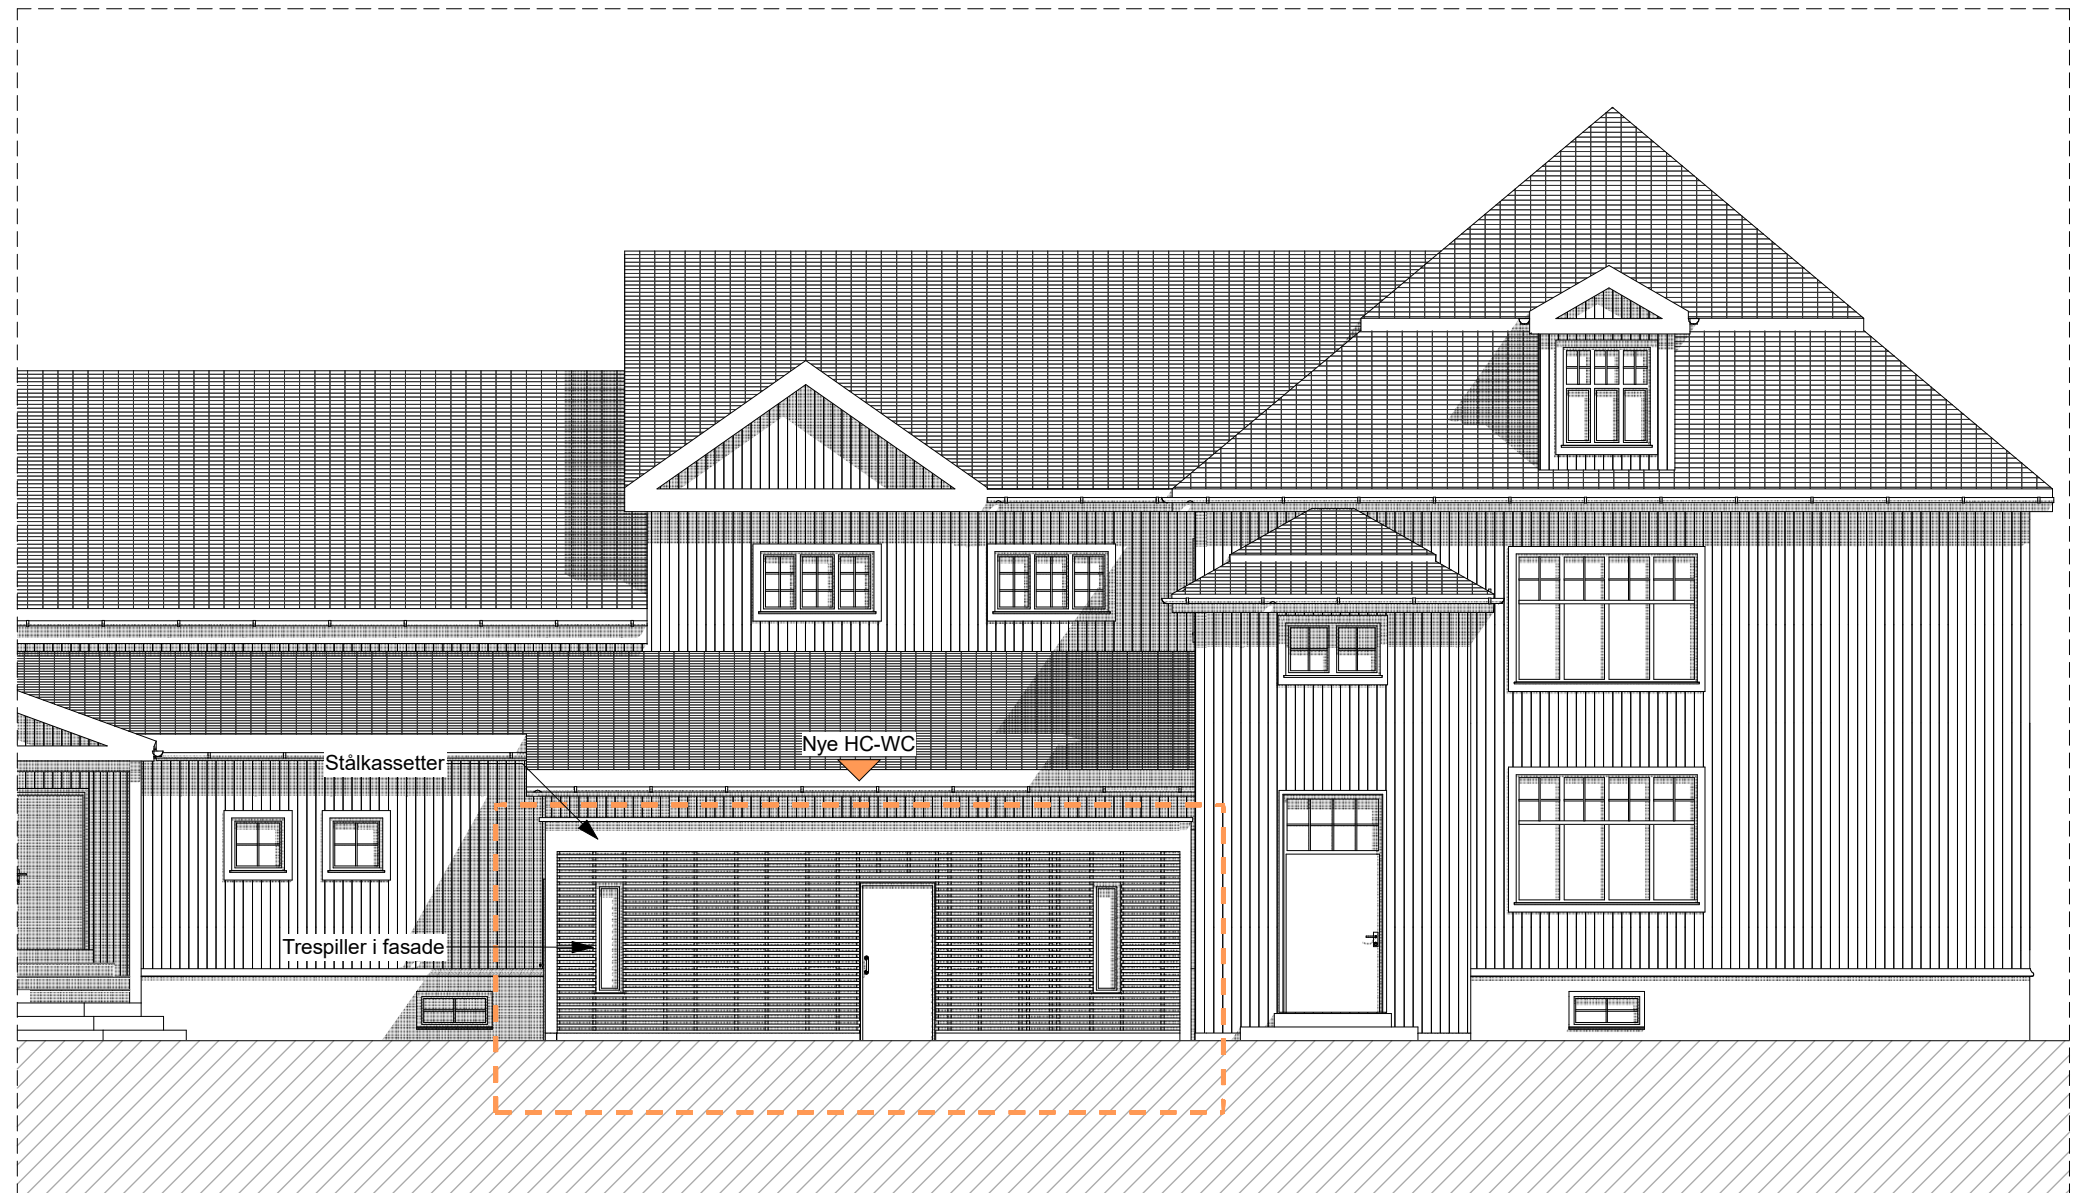

Fasade Nord

1:100

Prosjekt: Offentlig toalett i Ringebu sentrum	Kontroll prosjekt: Tegn.: JRE	Kontroll: S.S
Tiltakshaver: Ringebu kommune	Gnr./Bnr./Festenr.: 45/15	
Prosjekterende: RIK Arkitektur Storgata 75 2609 Lillehammer Tlf.: 61 05 90 00 www.rikarkitektur.no 	Dato: 26.02.2020	
Tegning: Alt 2_Fasade Nord - Snitt A	Målestokk: 1:100	
	Tegningsnr.: A30-2	Rev.: .