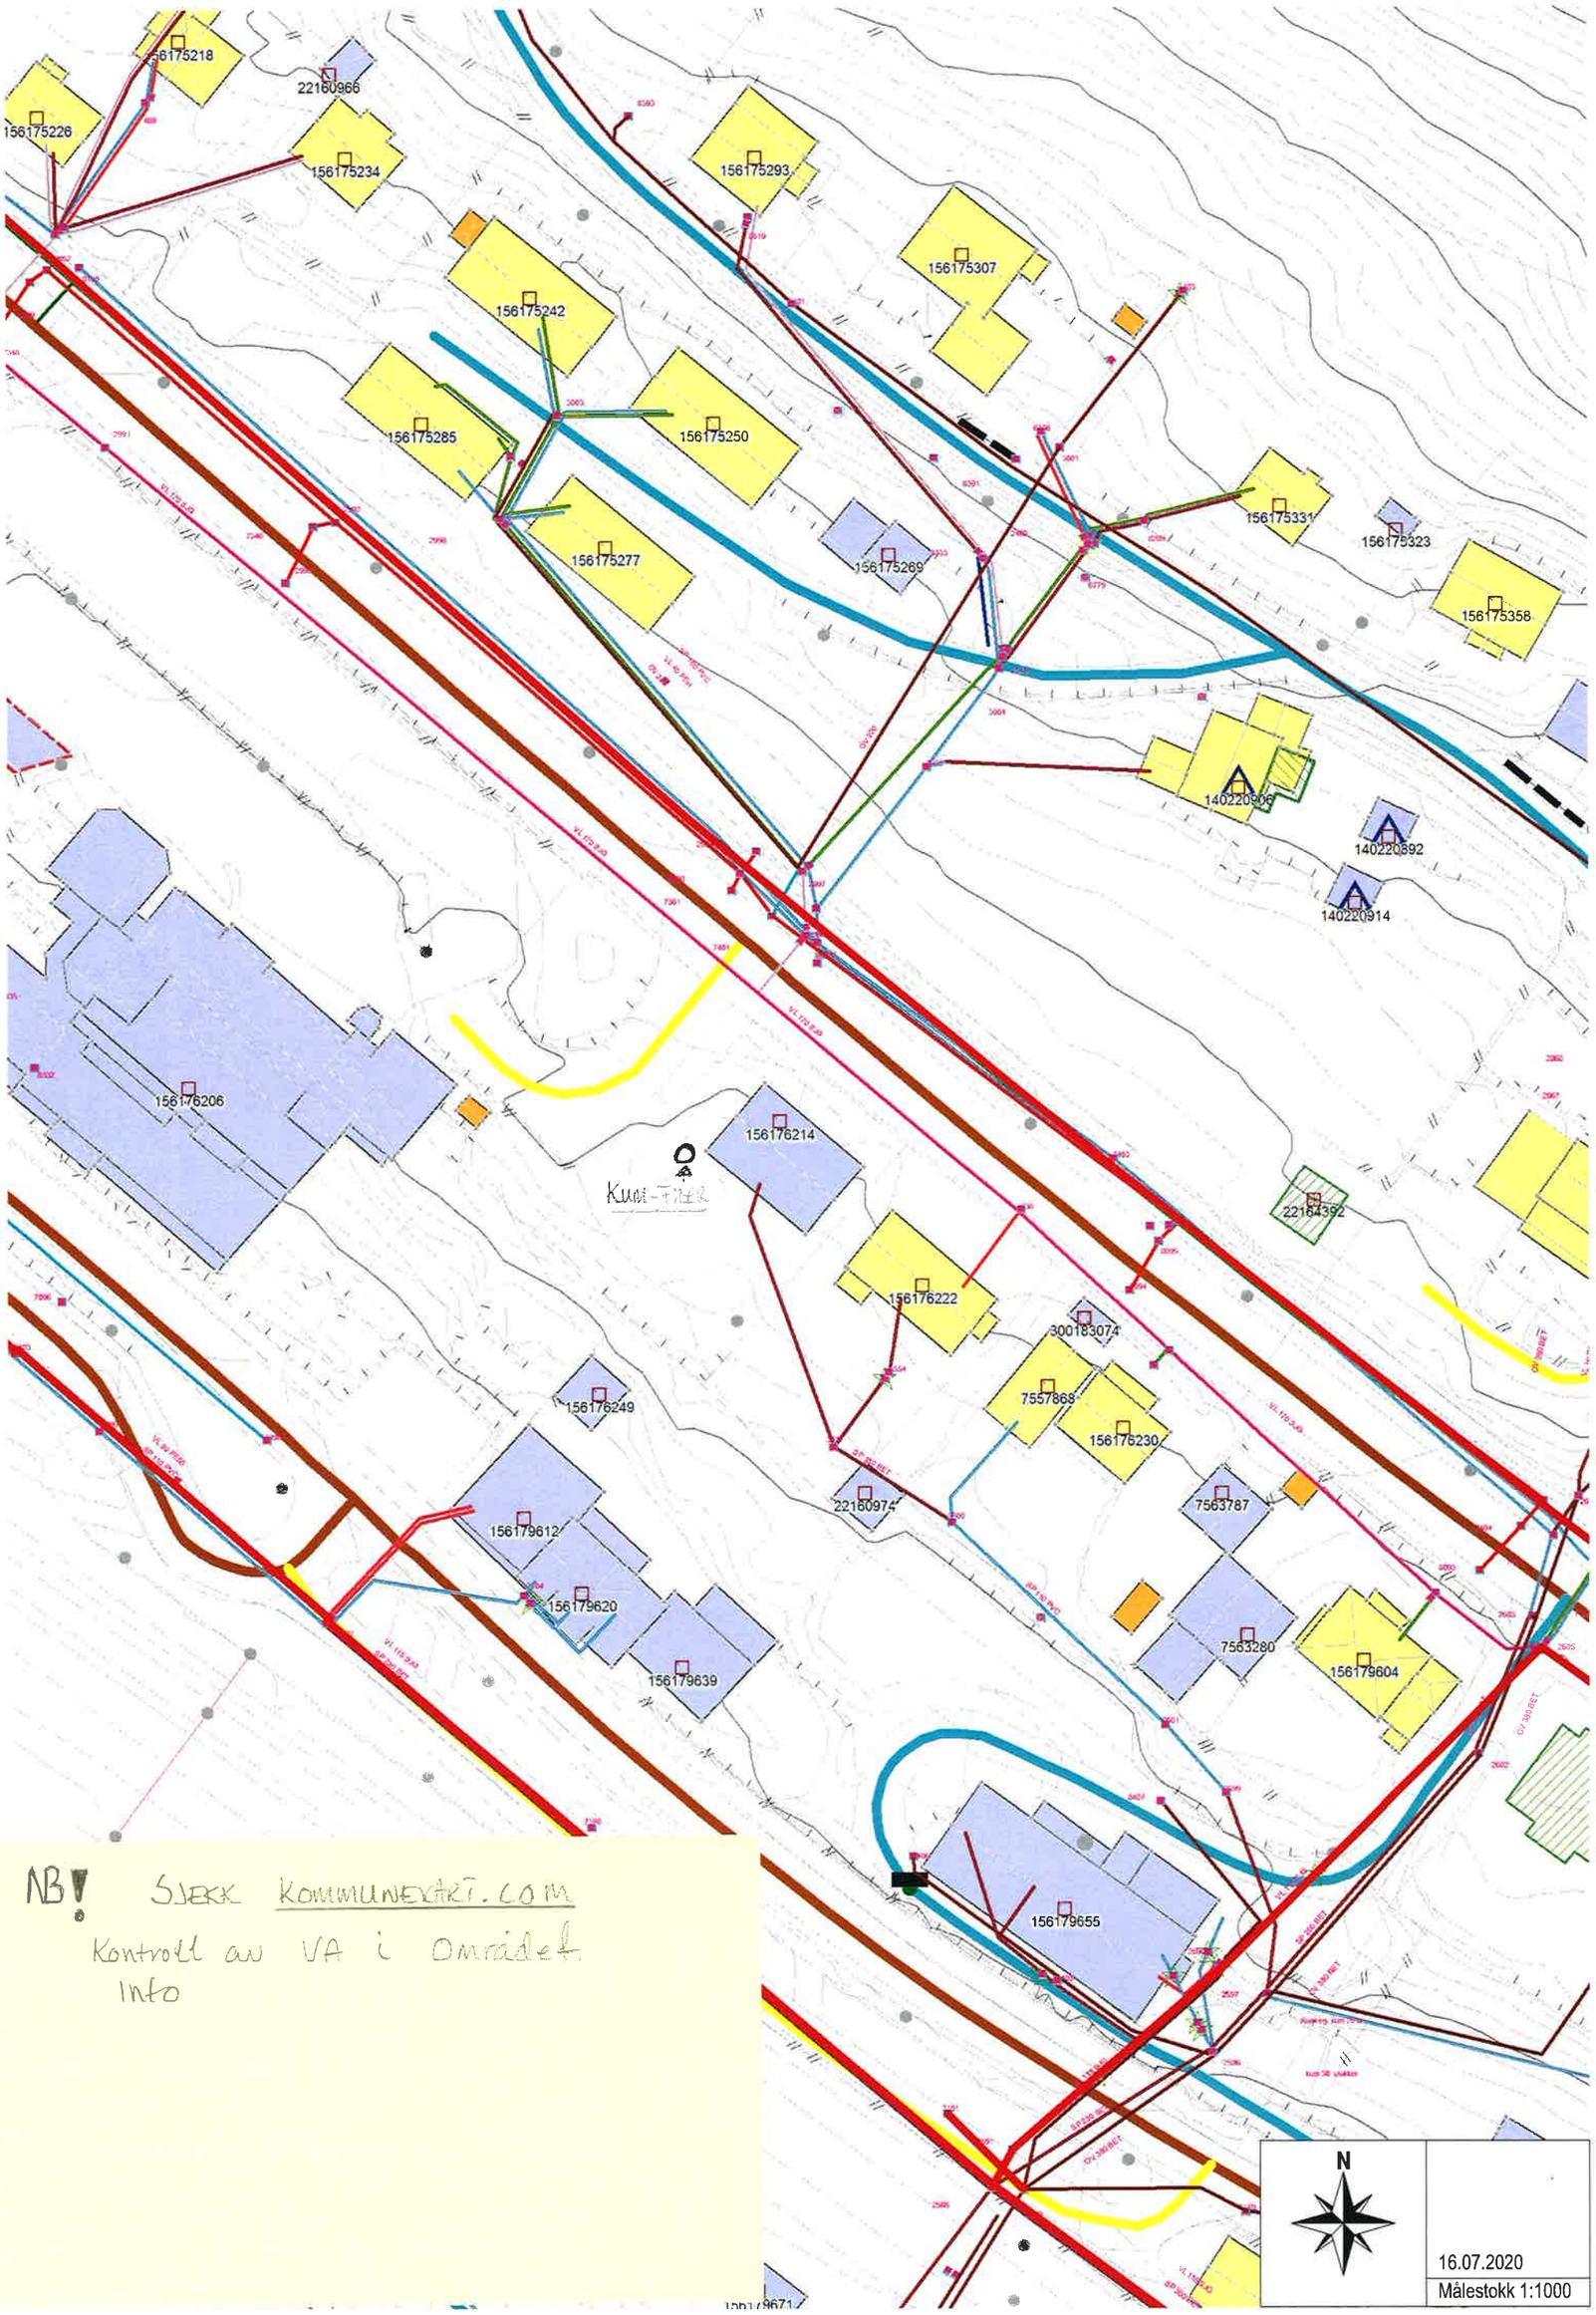

NB! SJEKK KOMMUNEKART.COM

Kontroll av VA i Området

Info