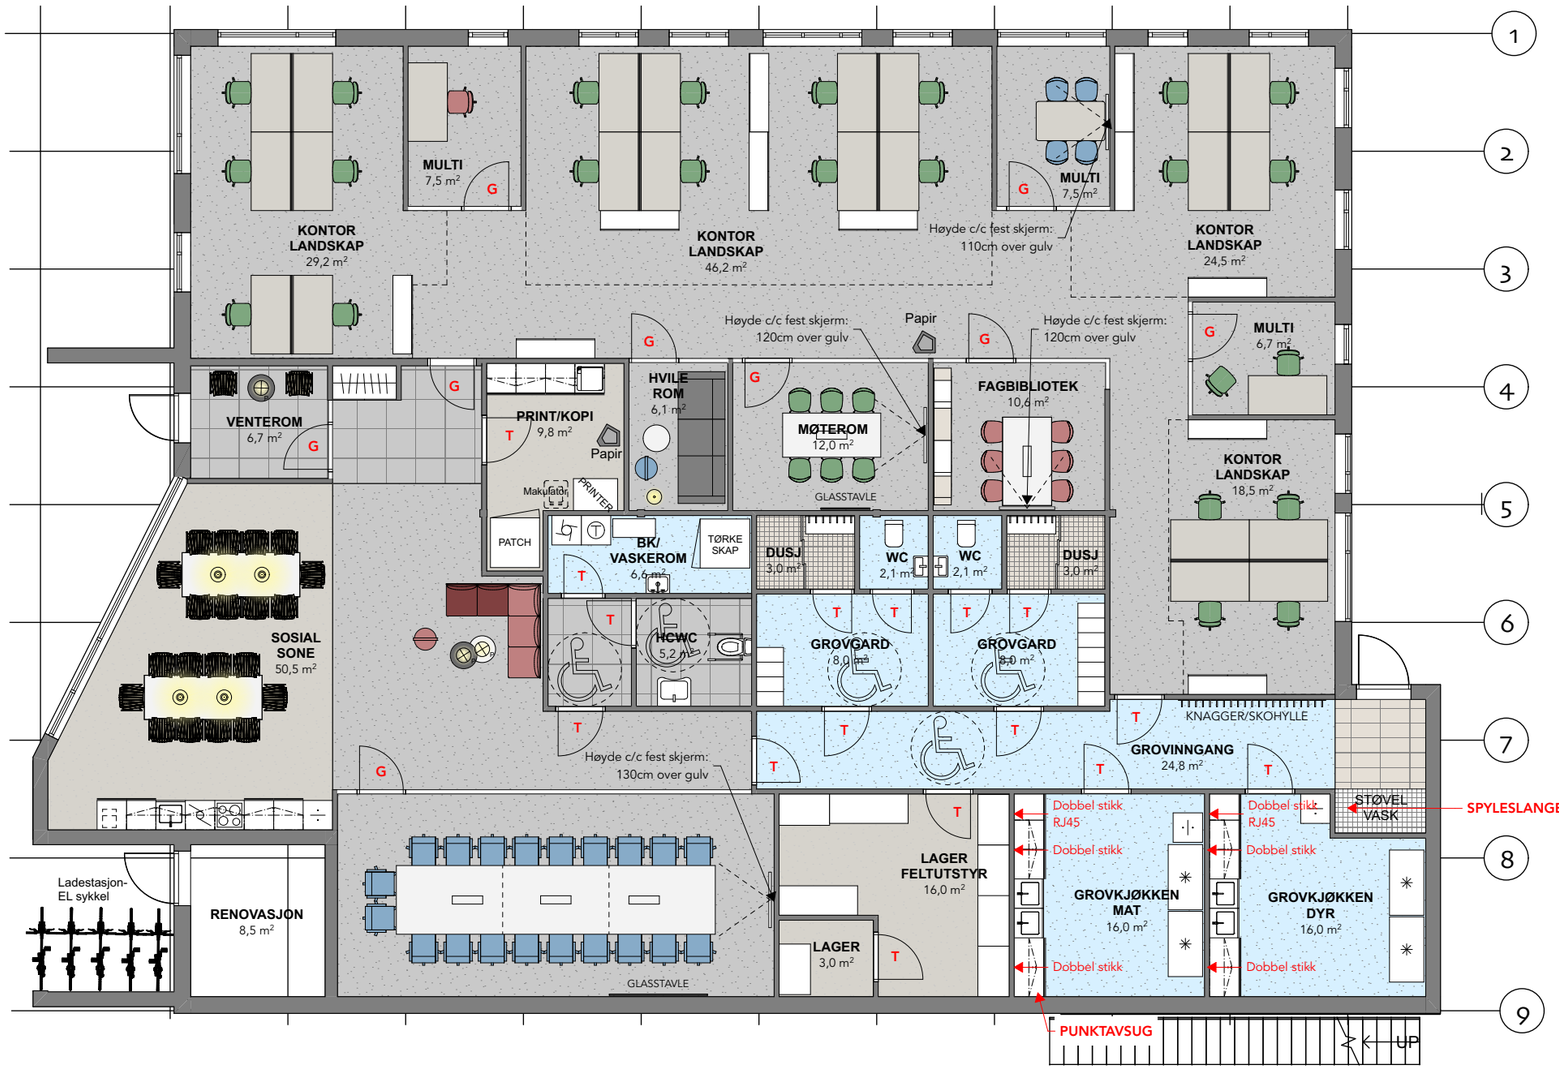

1:125 0 1m 2m 3m 4m 5m 6m

Alle mål må kontrolleres på stedet. Tegningen viser hovedutforming og prinsippløsninger. Leverandør skal ivareta og innestå for alle krav til styrke og kvalitet. Tilsier slike hensyn at løsninger vist på tegning bør justeres, må leverandøren kontakte Metropolis arkitektur & design AS.

Tegn. Nr.
I290 20-A 10

REV. NR:
B

Type tegning
Møbleringsplan 1.etg

Rev	Beskrivelse	Dato	Sign	Kontr
B	To ekstra arb.plasser	190913	CS	
A	Endr. etter møblemøte	190823	CS	

Lokaliseringsfigur:

Prosjekteringsgruppen

ARK : Metropolis arkitektur & design AS
Rosenborggata 19C
0356 Oslo
Tlf.: +47 40 00 63 33
post@metropolis.no

RIB : Rådg. ing. Bygg
RIBveien18
0000 RIBbyen
Tlf: 000 00 000
rib@ribfirma.no

RIE : Rådg. ing. Elektro
RIEveien18
0000 RIEbyen
Tlf: 000 00 000
rie@riefirma.no

RIV : Rådg. ing. VVS
RIVveien18
0000 RIVbyen
Tlf: 000 00 000
riv@rivfirma.no

Fase:
Detaljprosjekt

METROPOLIS ARKITEKTUR & DESIGN AS
ROSENBORGGATA 19 A, 0356 OSLO

PROSJEKTNR.:
2018-0020

Tittel:
Metropolis arkitektur & design AS
Mattilsynet - Haugalandet
Eikeskogvegen Haugalandet

Godkjent
Kontroll prosjekt.
Sign. Kontroll

Filnavn
Mattilsynet-Haugalandet

Dato opprettet:
19.08.19

Skala på A3 ark
1:125

Kontroll utførende
Sign. Kontroll
CS

Tegningsnummer:
I290 20-A 10

Type tegning:
Møbleringsplan 1.etg

Prosjektnr. for prosjekterende /lev.