


Dør åpen	Luftmengde over spjeld			
	S1	S2	S3	S4
D1	0	+150	+150	+600
D2	+350	+150	+0	+400
D1+D2	0	+150	+550	+200
	+550	+150	+0	+200

SOM BYGGET

1A	KJØ	SLA	19.01.04	SOM BYGGET
REV	ANSV	DAK	DATA	REVISJONEN GJELDER
<b>VEST-AGDER SYKEHUS HF</b> <b>NY INFEKSJONSPOST</b>				
1. ETG. PRINSIPP VENTILASJON LUFTSMITTE				
SAK NR.	TEGN.NR./FILNAVN	REV.		
u583	V50: X101	1A		

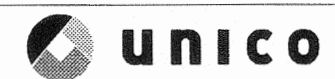

H.WERGELANDSGT.29, POSTBOKS 116, 4662 KRISTIANSAND  
 TLF 38 12 81 00, FAX 38 12 81 01