VEST-AGDER SENTRALSYKEHUS EG
VENTILASJON
SNITT VIFTEROM U 038 BE

BORGEN & CONRADI - GRØNER
AVD FOR VVS OG KLIMATEKNIKK NORDMØR GATE 7 GRANERA.S.
KJØBMOEIEN 14, 1300 SANDVIKA. TELEFON (02) 67 15 00

Tegn.	6.05.88	Kontr.	T.VOLL
Målestokk	1:50	Tegn. nr.	573
Tegn. serie nr.		Oppdr. nr.	85051
Rev.	D		

Rev.	DATO	KORR. GJELDER	SIGN.

VEST-AGDER FYLKESKOMMUNE ··· VEST-AGDER SENTRALSYKEHUS EG

ARBEIDSTEGNING V13

REV.	DATO	KORR. GJELDER	SIGN.
A	30.05.88	KORR. AADREGAT NR 36.1100.-12 OG -13. INNTEGNET AV L.P.	L.P.
B	26.07.88	INNTEGNET INNEVENDIG LUFTINNTAKSKANAL	S.K.
C	12.10.88	KORR. PLASSERING AV AGG. INNTEGN. RØRLEDN. . . .	M.A.
D	01.12.89	TIL DRIFTSORG.	TV
		SNITT F-F -AGDR. 36.16.00 OG 36.15.00 KORR. TILKOBLING AV LUFTKAMMER	
		SPRINKLERANLEGG KORR. PLS. TEGN.053 REV.N -GJELDER ALLE SNITT.	EKO
		KORR. DIV FEIL ER, INNTEGN BEFUKTER. KORR KANALFØRINGER OG OPPSTIKK	

SNITT N-N

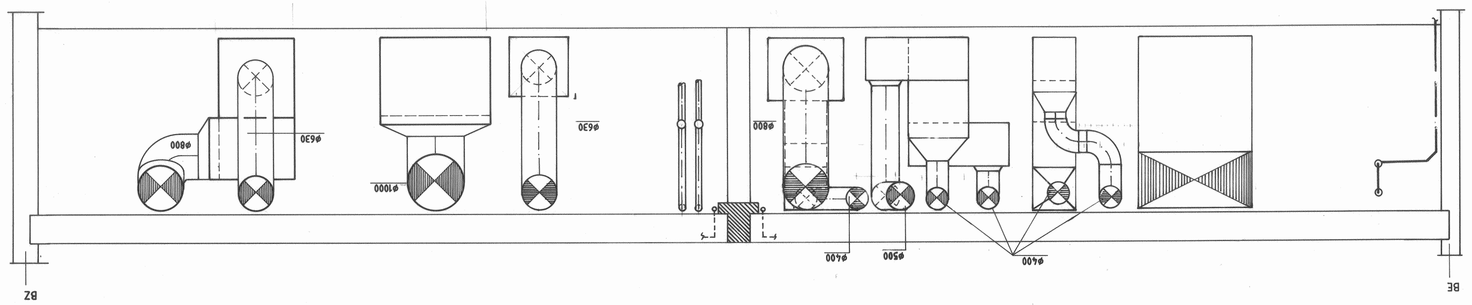

SNITT I-I

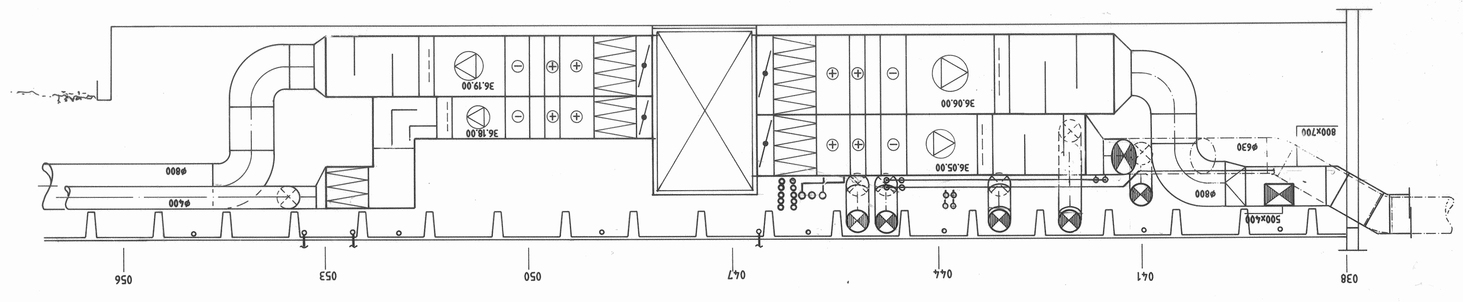

SNITT J-J

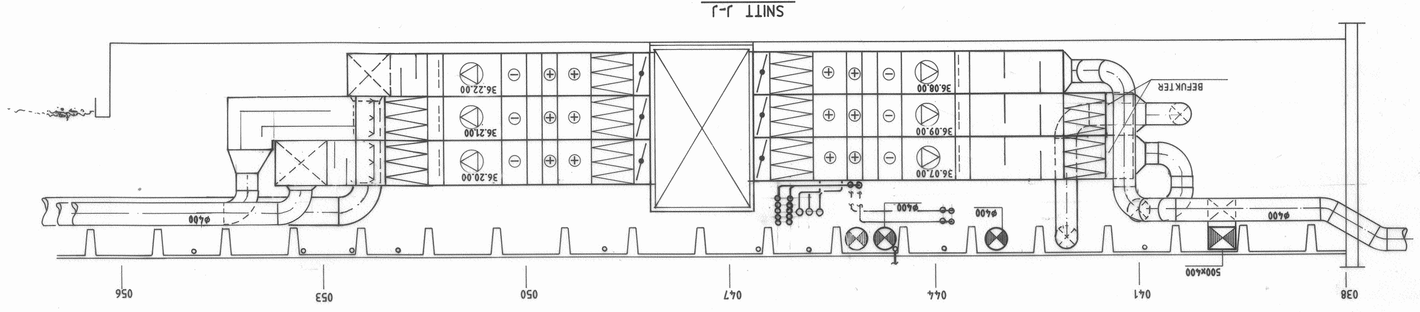

SNITT M-N

SNITT M-H

SNITT L-L

SNITT G-G

SNITT K-K

SNITT F-F