





Ventilasjonsrom 6 lengst til venstre på tegning 4T-314



Ventilasjonsrom 6 snitt C tegn 4T-314



Ventilasjonsrom 6 røykventilasjon typisk

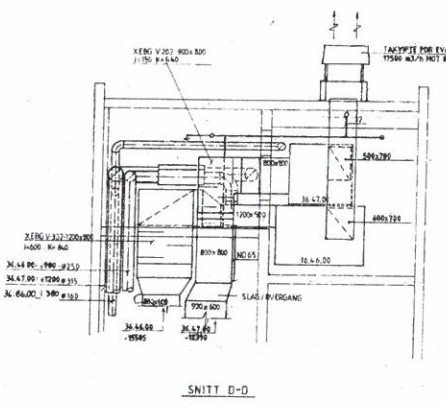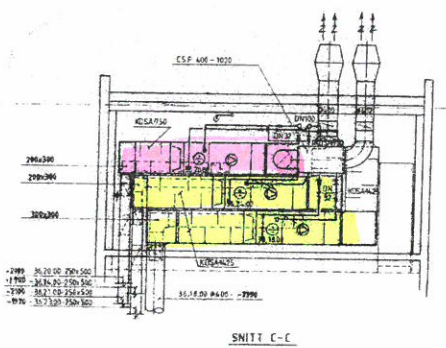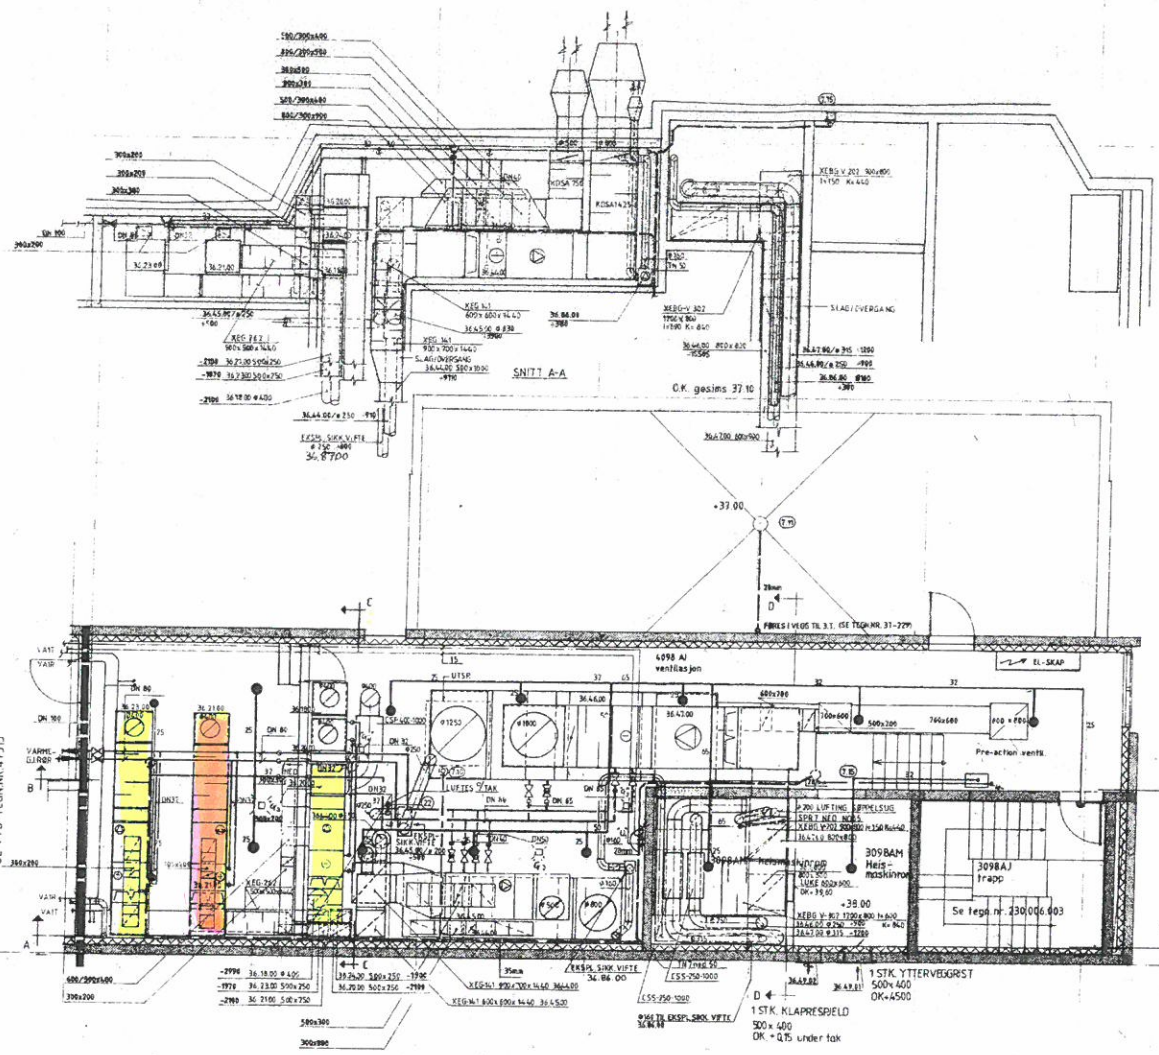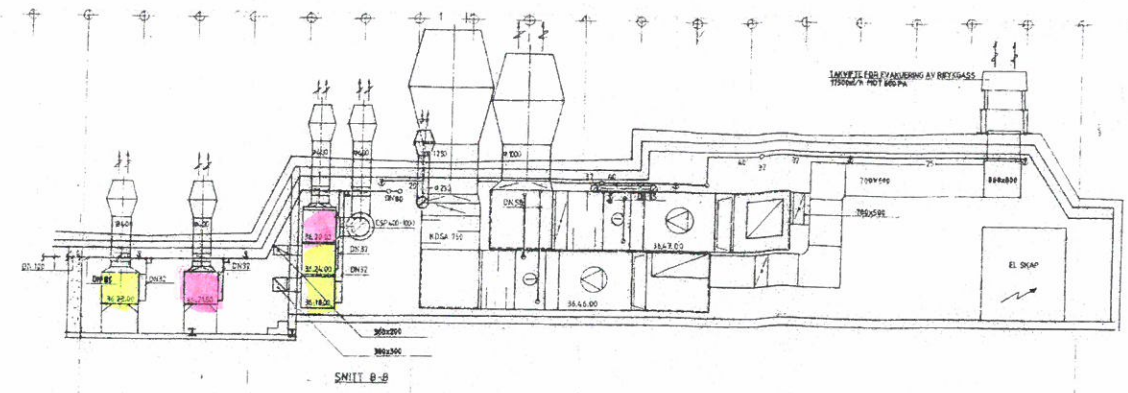

FOR NYKJTIG PLEASERING OG DIMENSJONERING AV SPRINKLERANLEGGET: SE TEGNINGER FRA WORMHOLD

ARBEIDSTEGNING FOR: F10, F11, F13, F14, F15

OBS! DENNE TEGNINGEN SKAL MASSEKONTROLLERES VED EVENTUELLE FORANDRINGER GJ. ETTER REV. 4

NO	REVISJON	AV	AVTAK	DATE	REVISJON

SKAL SKIFTES
IKKE I BRUK

SYSTEM NR	LØSTENDE NR	AVTAK FRA
36.30.00	-299	KORRIGT OPSALP 2. ETG. N.B.
36.20.00	-299	OP.SAL. R. 2. ETG. N.B.
36.21.00	-299	OP.SAL. 7.
36.22.00	-299	OP.SAL. 5.
36.24.00	-299	OP.SAL. 4.
36.44.00	-299	OP.SAL. 3.

VEST-AGDER SENTRALSUKKEMUS-EG

4. ETG

VVS-ANLEGG

150

85051

4T-314

