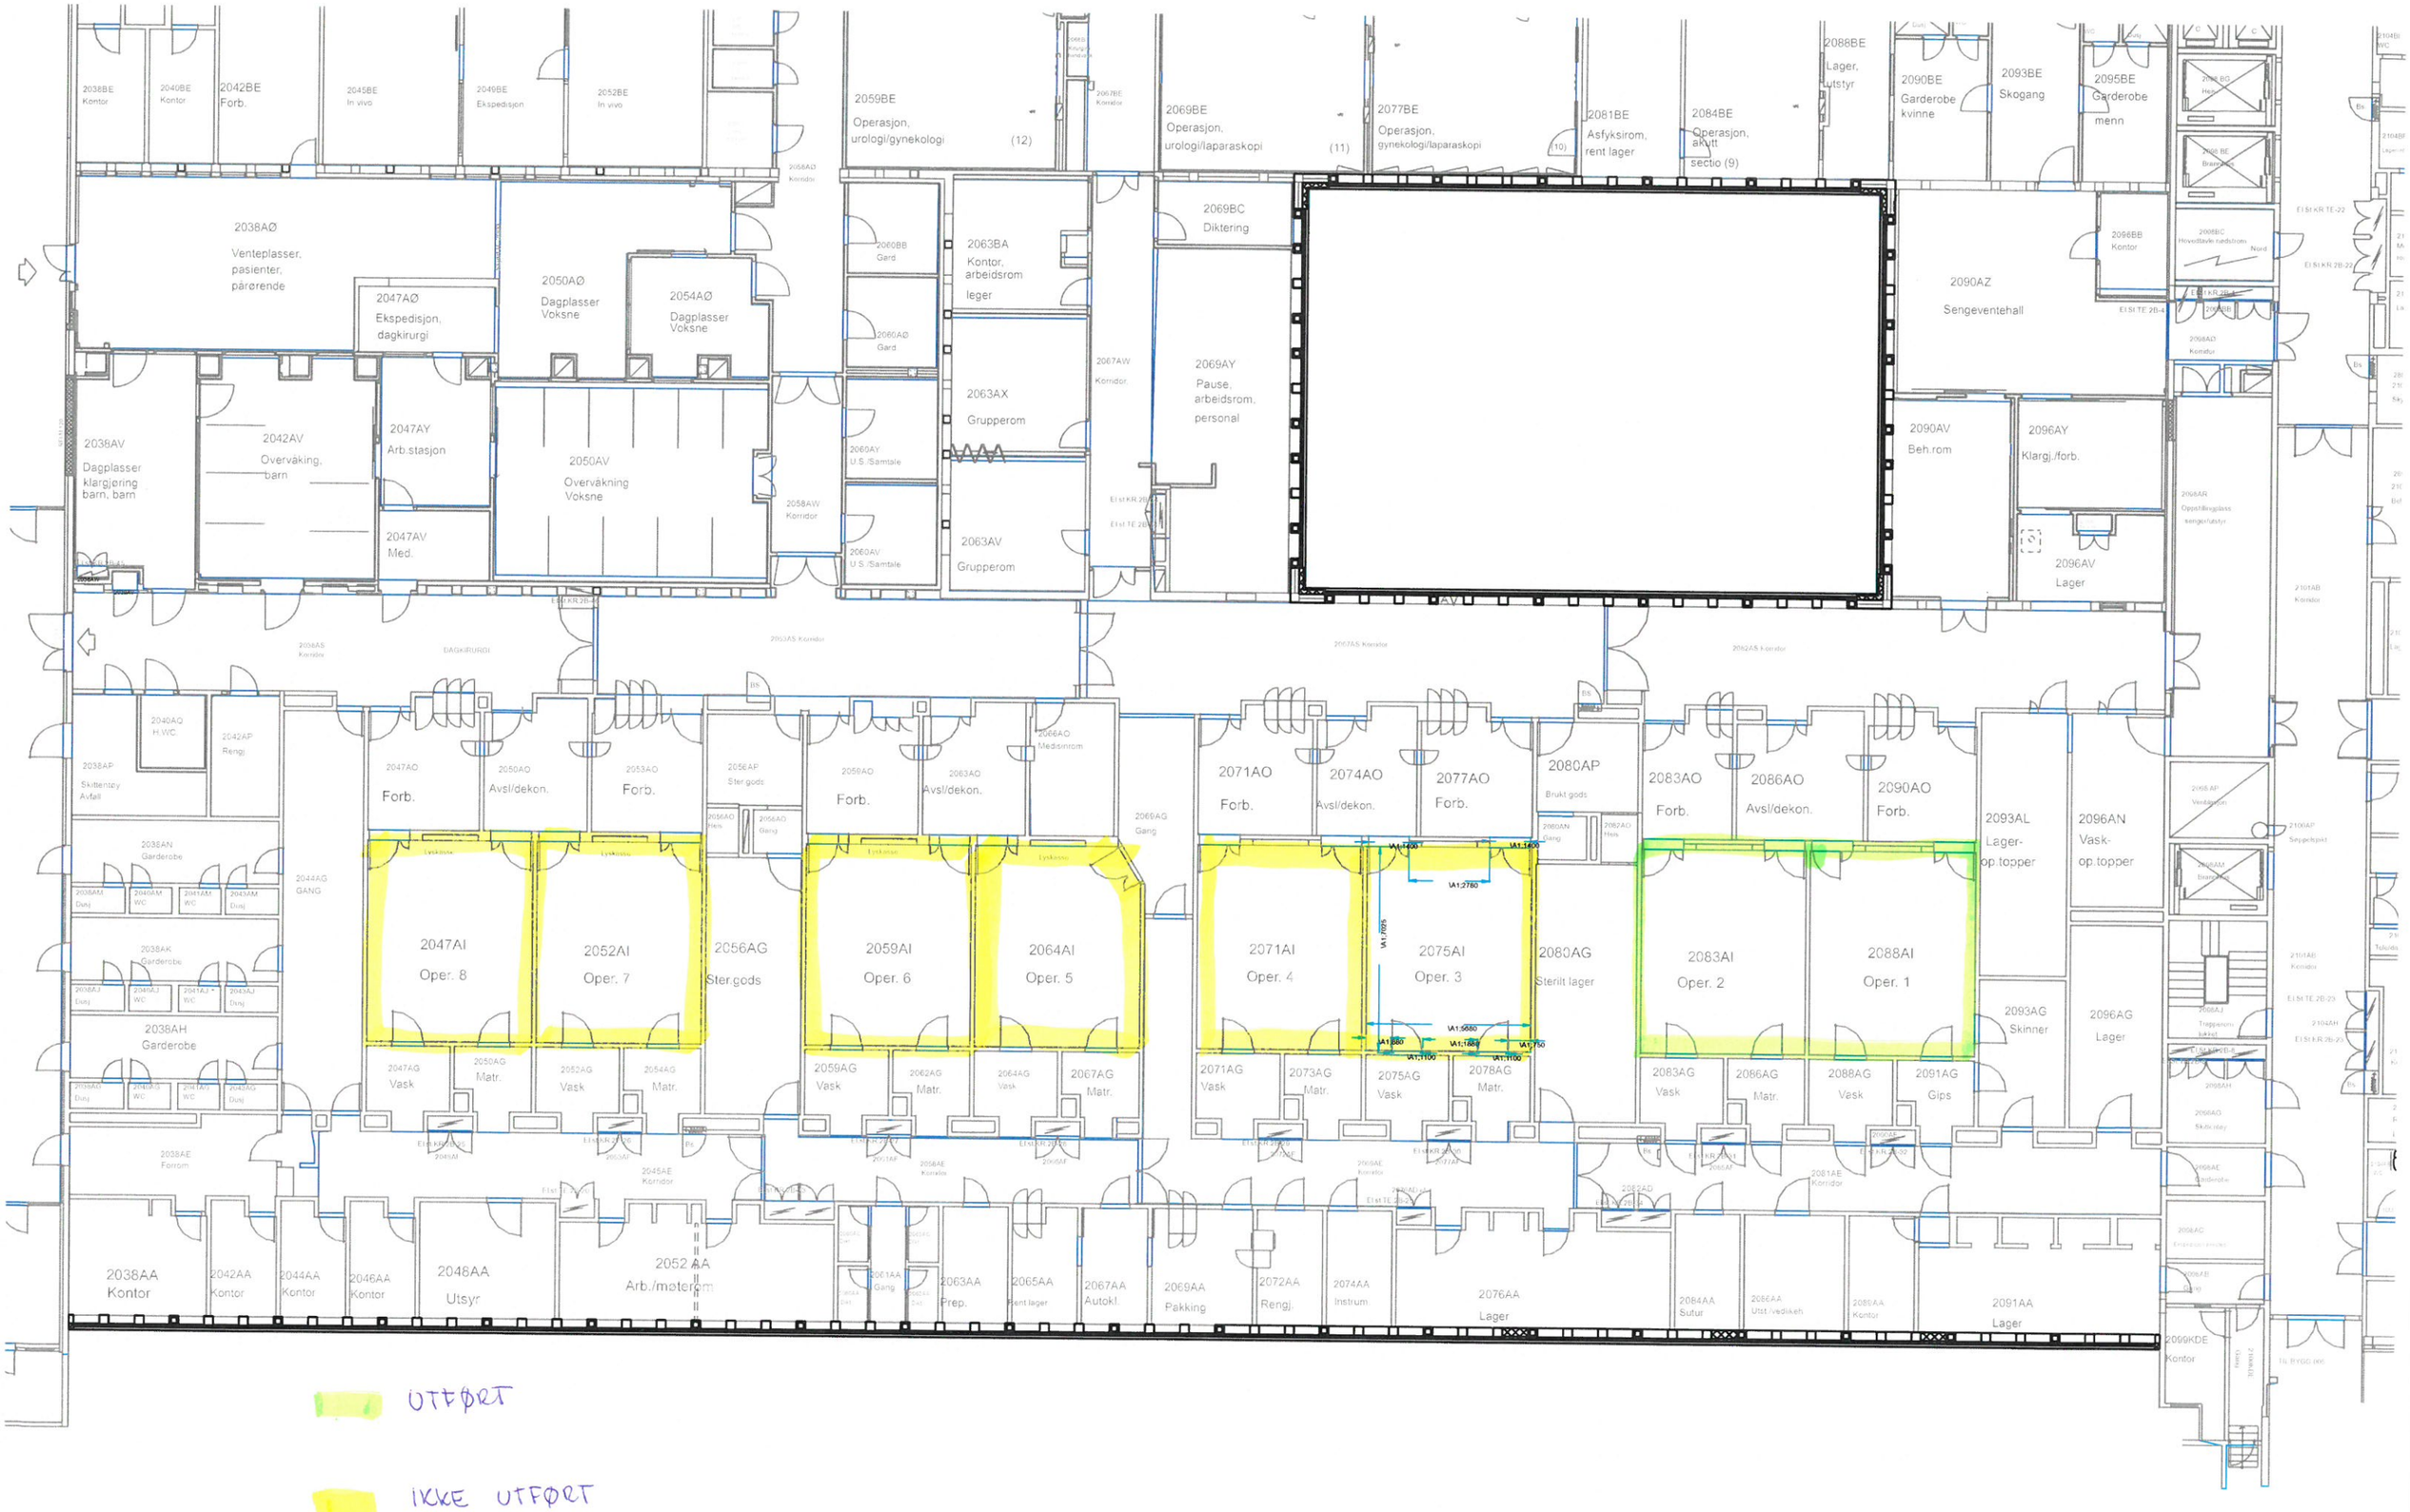
2038BE Kontor
2040BE Kontor
2042BE Forb.
2045BE In vivo
2049BE Ekspedisjon
2052BE In vivo
2059BE Operasjon, urologi/gynekologi (12)
2069BE Operasjon, urologi/laparaskopi (11)
2077BE Operasjon, gynekologi/laparaskopi (10)
2081BE Asfyksirom, rent lager
2084BE Operasjon, aKutt sectio (9)
2088BE Lager, utstyr
2090BE Garderobe kvinne
2093BE Skogang
2095BE Garderobe menn
2038AØ Venteplasser, pasienter, pårørende
2047AØ Ekspedisjon, dagkirurgi
2050AØ Dagplasser Voksne
2054AØ Dagplasser Voksne
2060BB Gard
2060AØ Gard
2063BA Kontor, arbeidsrom leger
2063AX Grupperom
2063AV Grupperom
2067AW Korridor
2069BC Diktering
2069AY Pause, arbeidsrom, personal
2090AZ Sengeventehall
2096BB Kontor
2038AV Dagplasser klargjøring barn, barn
2042AV Overvåking, barn
2047AY Arb.stasjon
2047AV Med.
2050AV Overvåkning Voksne
2058AW Korridor
2060AV U.S./Samtale
2090AV Beh.rom
2096AY Klargj./forb.
2096AV Lager
2038AS Korridor
DAGKIRURGI
2053AS Korridor
2067AS Korridor
2062AS Korridor
2040AQ H.WC.
2042AP Rengj.
2038AP Skittentøy Avfall
2047AO Forb.
2050AO Avsl/dekon.
2053AO Forb.
2056AP Ster.gods
2059AO Forb.
2063AO Avsl/dekon.
2066AO Medisinrom
2069AG Gang
2071AO Forb.
2074AO Avsl/dekon.
2077AO Forb.
2080AP Brukt gods
2083AO Forb.
2086AO Avsl/dekon.
2090AO Forb.
2093AL Lager-op.topper
2096AN Vask-op.topper
2038AN Garderobe
2044AG GANG
2038AM Dusj
2040AM WC
2041AM WC
2043AM Dusj
2038AK Garderobe
2038AJ Dusj
2040AJ WC
2041AJ WC
2043AJ Dusj
2038AH Garderobe
2038AG Dusj
2040AG WC
2041AG WC
2043AG Dusj
2038AE Forrom
2047AI Oper. 8
2052AI Oper. 7
2056AG Ster.gods
2059AI Oper. 6
2064AI Oper. 5
2071AI Oper. 4
2075AI Oper. 3
2080AG Sterilt lager
2083AI Oper. 2
2088AI Oper. 1
2093AG Skinner
2096AG Lager
2047AG Vask
2050AG Matr.
2052AG Vask
2054AG Matr.
2059AG Vask
2062AG Matr.
2064AG Vask
2067AG Matr.
2071AG Vask
2073AG Matr.
2075AG Vask
2078AG Matr.
2083AG Vask
2086AG Matr.
2088AG Vask
2091AG Gips
2045AE Korridor
2056AE Korridor
2060AE Korridor
2081AE Korridor
2038AA Kontor
2042AA Kontor
2044AA Kontor
2046AA Kontor
2048AA Utsyr
2052 AA Arb./møterom
2061AA Gang
2063AA Prep.
2065AA Rent lager
2067AA Autokl.
2069AA Pakking
2072AA Rengj.
2074AA Instrum.
2076AA Lager
2084AA Sutur
2086AA Utst./vedlikeh.
2088AA Kontor
2091AA Lager
2099KDE Kontor
UTFØRT
IKKE UTFØRT
Bygg 10
2. etg
Utsnitt av AVD