

1 350 2 350 3 350 4 350 5 350 6 350 7 3175 8 3175 9 3175 10 3175 11 3175 12 3175 13 350 14 350 15 3175

Tak i plan med gipsmassedekning




15 fra 6. etasje er ikke
faktisk med i konstruksjon
dvs. fra 1. etasje?

Snitt og detaljer se tegn. nr 400.50

RUST-AGDER SENTRALSJUKENHUS NORDVESTFLØY	1:50 MÅL	21-5-62 5-5-62 DATO
Takplan		
A.L. HØYER OSLO	400.49.	

MOTTATT
23. MAI 1962
661
Købe, Te

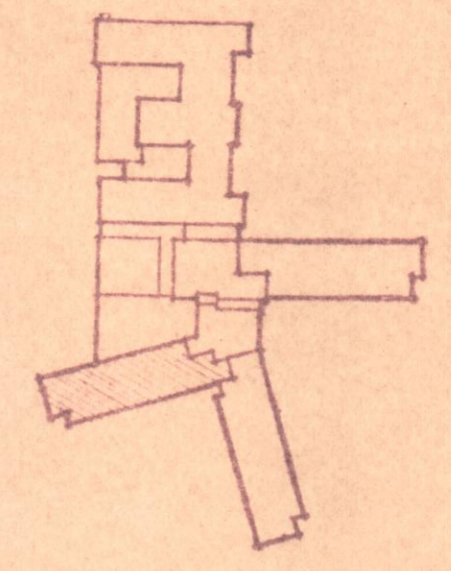

RUST-AGDER SENTRALSJUKENHUS	
SIJKEPOSTFLØY MOT NORDVEST	
TAKPLAN	MÅL 1:50
ELIASSERUD OG LAMBERTZ NILSSEN ARKITEKTER N. N. A. L.	
TNR 108	

NV

K L M N O

1415