


A ROM DX001 BH 25.02.04



Prosjekt: **ARENDA**
Bygg 101 FLØY - D
 Tegn. art.: PLAN
 Underkjeller etasje – Rørgate

Tegn.nr.:	Layout.nr.:
Rev./Dato	Revidert av:
14.03.2013	
Ansvarlig:	DAK'et av:
Dato:	Målestokk:
03.01.1992	1:200

Prosjekt:	Fag:	Tegn.type:	Block:	Etasje:	Løpnr.:	Filnavn:
101	A	09 20	101	X		FDV101_D_00X

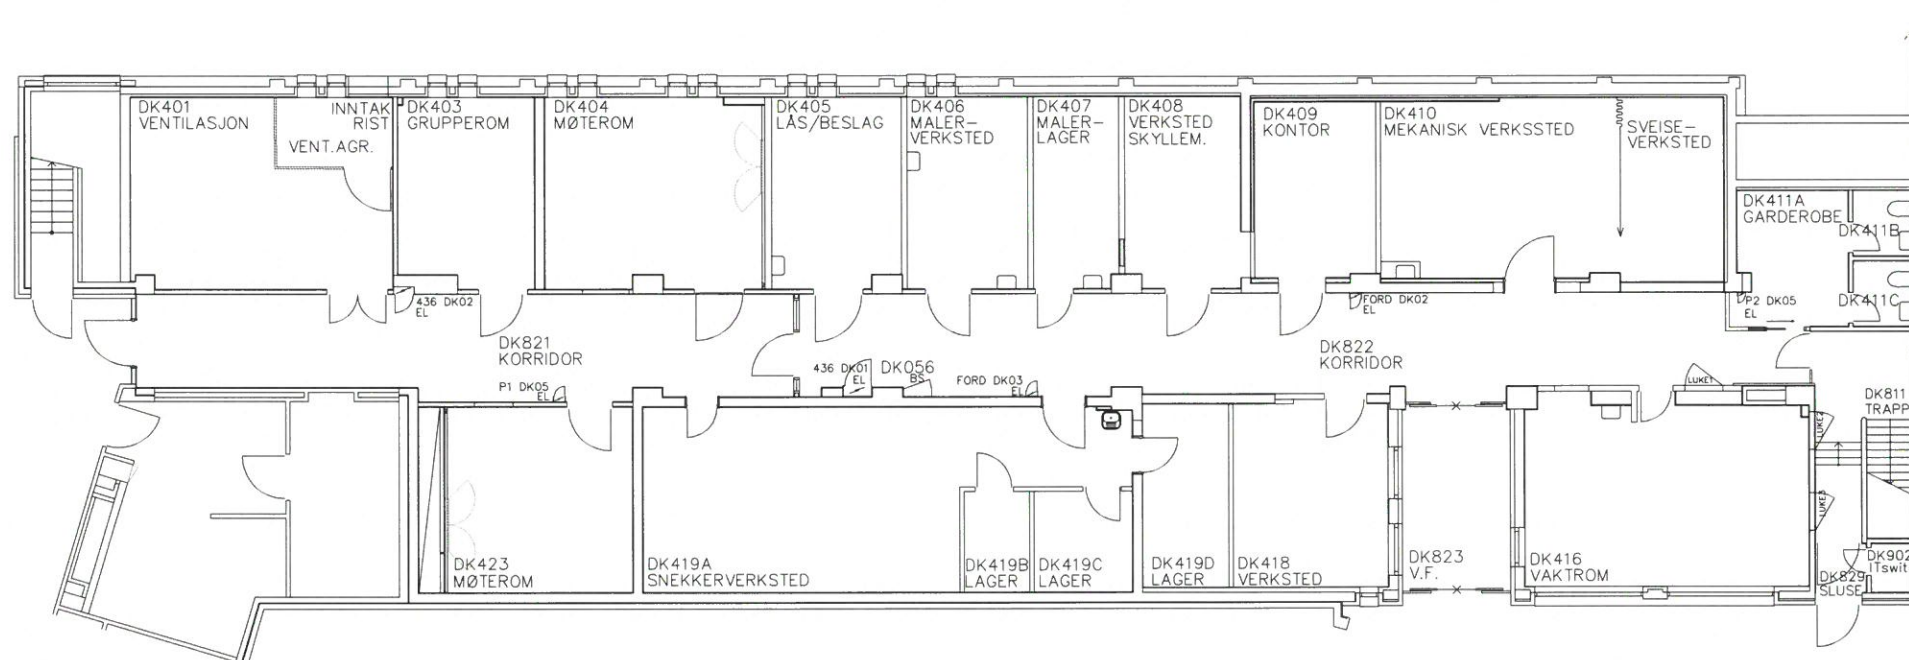


E	OMB. DK404 NYTT DK403	AEØ	27.09.18
D	Korr romnr	BH	01.12.14
C	OMB. ROM DK411	BH	25.05.09
B	REV. ROMNR	BH	24.01.06
A	ETTER OMB 2004	BH	29.02.05



Prosjekt: **ARENDA**
Bygg 101 FLØY - D
 Tegn. art.: PLAN
 K. ETASJE - Drift.avd., IT kursrom

Tegn.nr.:	Layout.nr.:
	- A3
Rev./Dato	Revidert av:
27.09.2018	
Ansvarlig:	DAK'et av:

Prosjekt:	Fag:	Tegn.type:	Block:	Etasje:	Løpnr.:	Filnavn:	Dato:	Målestokk:
101	A	09 20	101	K		FDV101_D_00K	03.01.1992	1:200

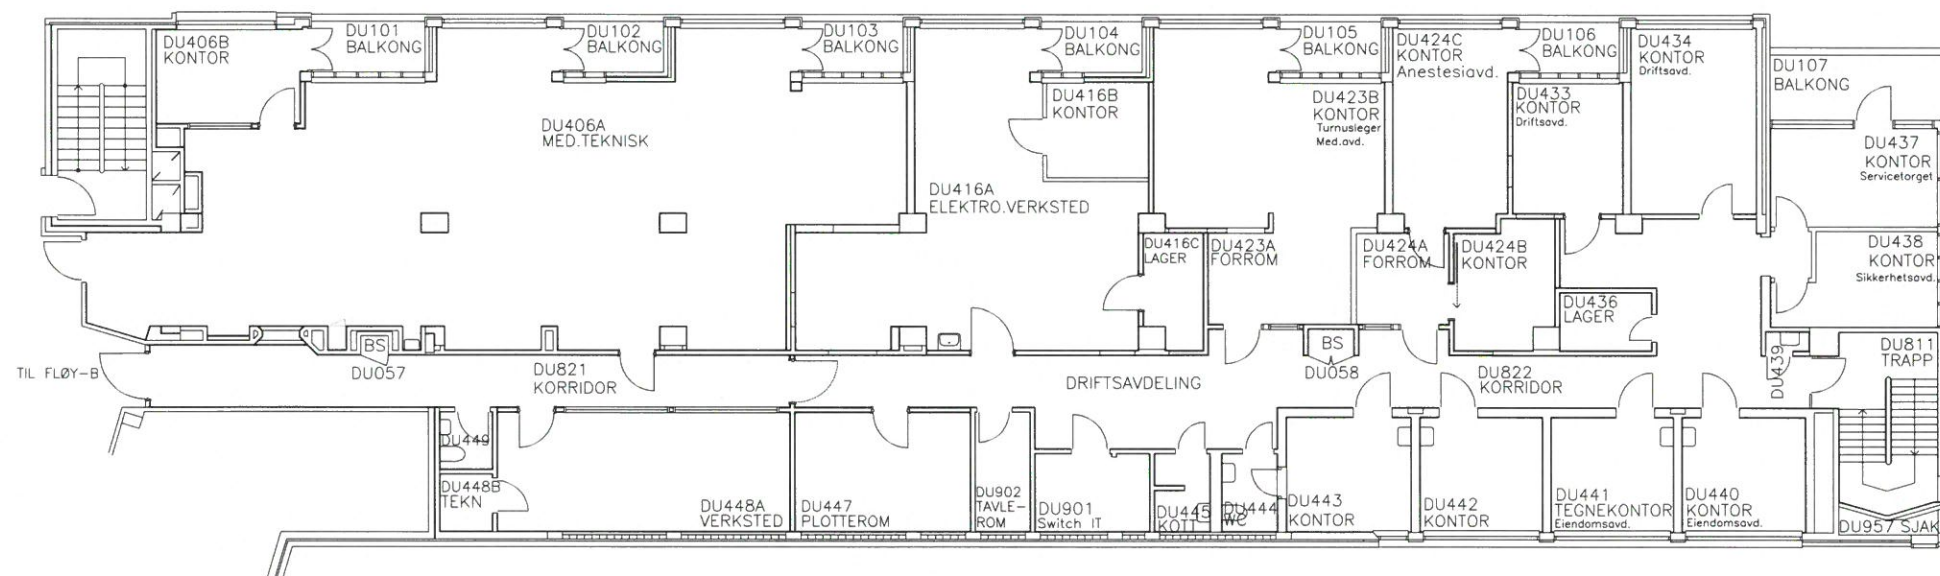


G	OMBYGGING DU406A	MVE	28.05.19
F	DU448A endret til Verksted	AEØ	28.09.18
E	Rom delt DU435A	BH	27.11.14
D	Rom delt	BH	29.04.13
C	REV. ROMNR	BH	25.01.06
B	VEGG REVET_DU423D	BH	22.03.05
A	ETTER OMB. 2004	BH	01.12.04



Prosjekt: **ARENDA**
Bygg 101 FLØY - D
 Teg. art.: PLAN
 U. ETASJE - Med.teknisk/Elektro/Eiendomsavd.

Tegn.nr.:	Layout.nr.:
Rev./Dato	Revidert av:
Ansvarlig:	DAK'et av:


Prosjekt:	Fag:	Tegn.type:	Block:	Etasje:	Løpenr.:	Finavn:	Dato:	Målestokk:
101	A	09 20	101	U		FDV101_D_00U	03.01.1992	1:200

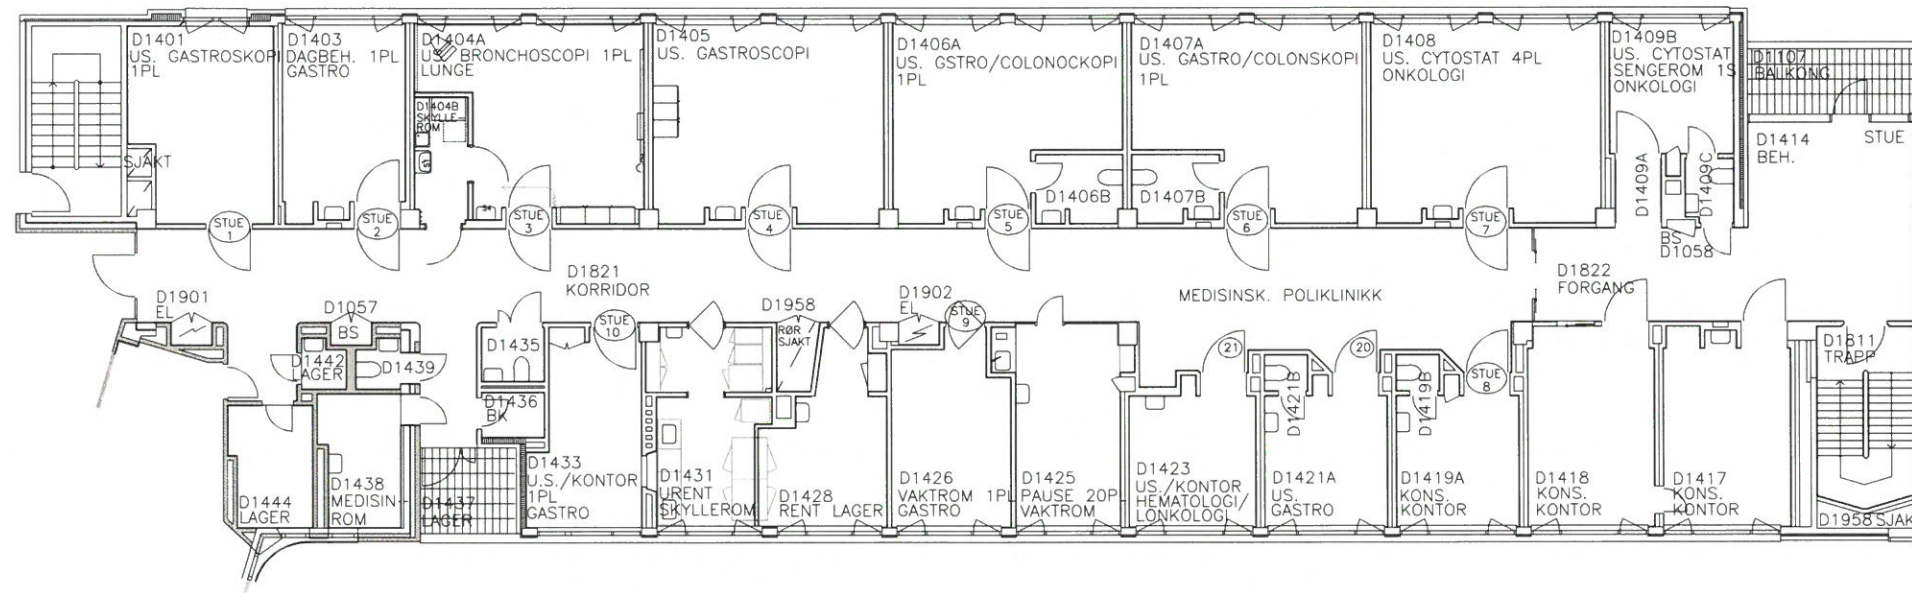

E	Omb D1431A (B utgår) og D1428	AEØ	10.10.18
D	Endre romnavn *19A/18/17/14	AEØ	17.09.17
C	Korr... romnr	BH	10.11.14
B	KORR ROMNR	BH	30.03.06
A	OMB. 12/03 KONTROLL	BH	29.11.04



Prosjekt: ARENDA Bygg 101 FLØY - D		Tegn.nr.: -	Layout.nr.: A3
Tegn. art.: PLAN 1. ETASJE – Gastro/Colon/Bronchoskopi/Cardiolog		Rev./Data 10.10.2018	Revidert av:
Prosjekt: 101 Fag: A Tegn.type: 09 20 Block: 101 Etasje: 01 Løpenr.:		Ansvarlig:	DAK'et av:
Filnavn: FDV101_D_001		Date: 03.01.1992	Målestokk: 1:200

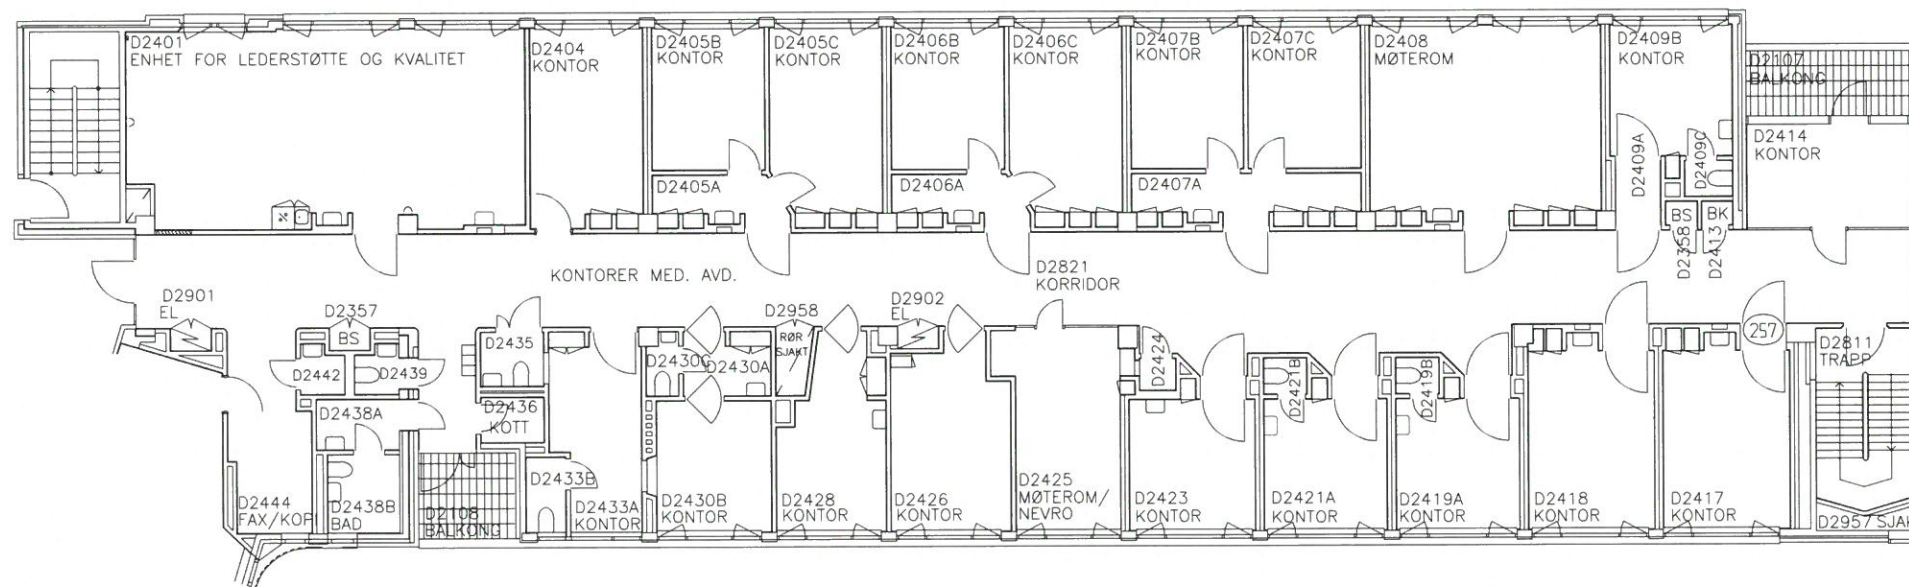

E	Endr. romnavn: D2401	AEØ	23.01.18
D	Sjekket romnr OK	BH	27.11.14
C	KORR ROMNR	BH	30.03.06
B	ETTER OMB. 2004	BH	01.12.04
A	OMB. ROM D2401	BH	20.10.04




Prosjekt: **ARENDA**
Bygg 101 FLØY - D

Tegn. art.: PLAN
 2 ETASJE – Med. avd. kontorer

Tegn.nr.:	Layout.nr.:
Rev./Dato	Revidert av:
23.01.2018	
Ansvarlig:	DAK'et av:
Dato:	Målestokk:
03.01.1992	1:200

Prosjekt:	Fag:	Tegn. type:	Block:	Etasje:	Løpenr.:	Filnavn:
101	A	09 20	101	02		FDV101_D_002

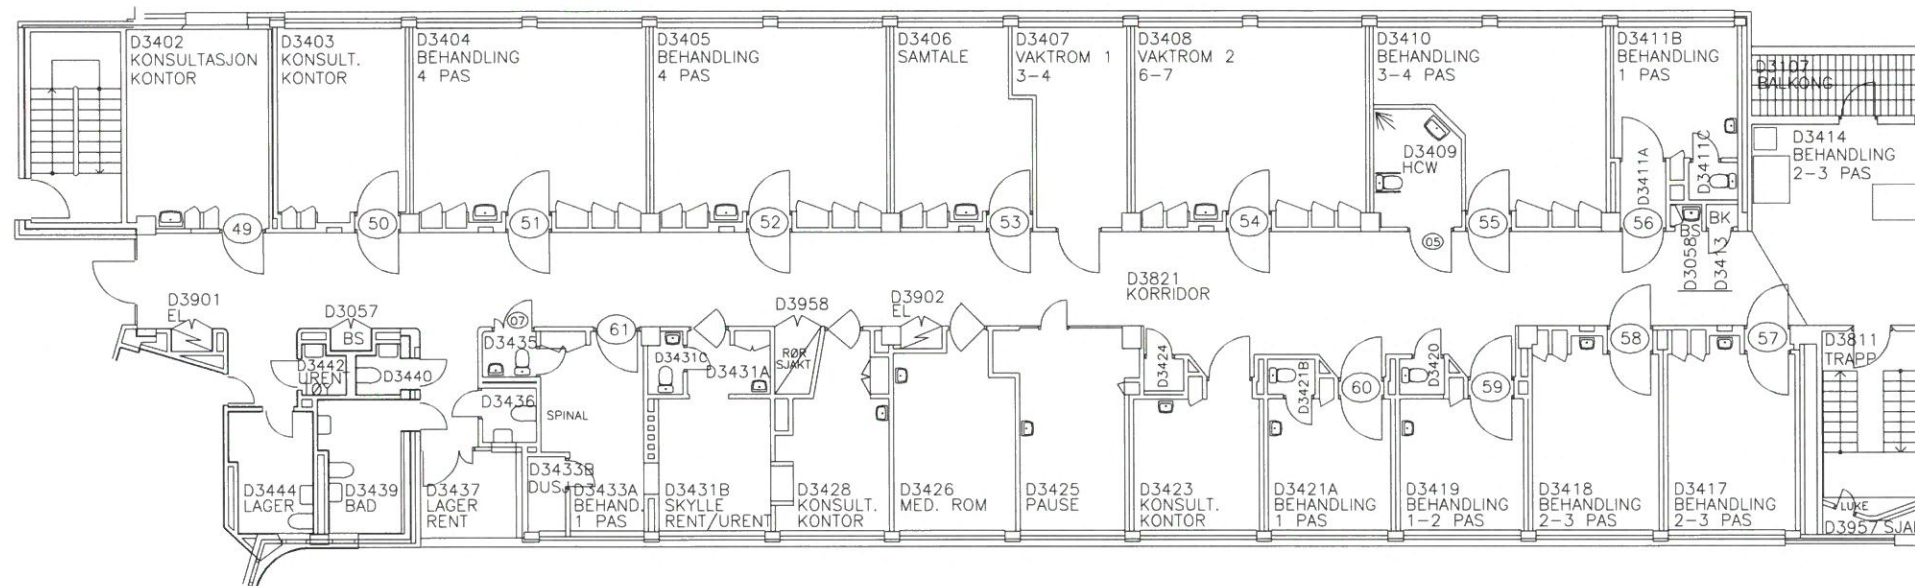


F	Ombyggn./ny bruker	AEØ	06.12.17
E	Kontr. romnr. - ok	BH	10.11.14
D	NYTT HCW	BH	26.03.12
C	REV. ROMNR.	BH	25.01.06
B	EKSTRA SENG I KORR	BH	22.07.05
A	OMBYGGING	BH	01.08.97




Prosjekt: **ARENDA**
Bygg 101 FLØY - D
 Tegn. art.: PLAN
 3. ETASJE - Kir. avd, Sengenpost

Tegn.nr.:	Layout.nr.:
10.11.2014	- A3
Rev./Dato	Revidert av:
10.11.2014	
Ansvarlig:	DAK'et av:
Dato:	Målestokk:
29.10.1990	1:200


Prosjekt:	Fag:	Tegn.type:	Block:	Etasje:	Løpenr.:	Filnavn:
101	A	09 20	101	03		FDV101_D_003

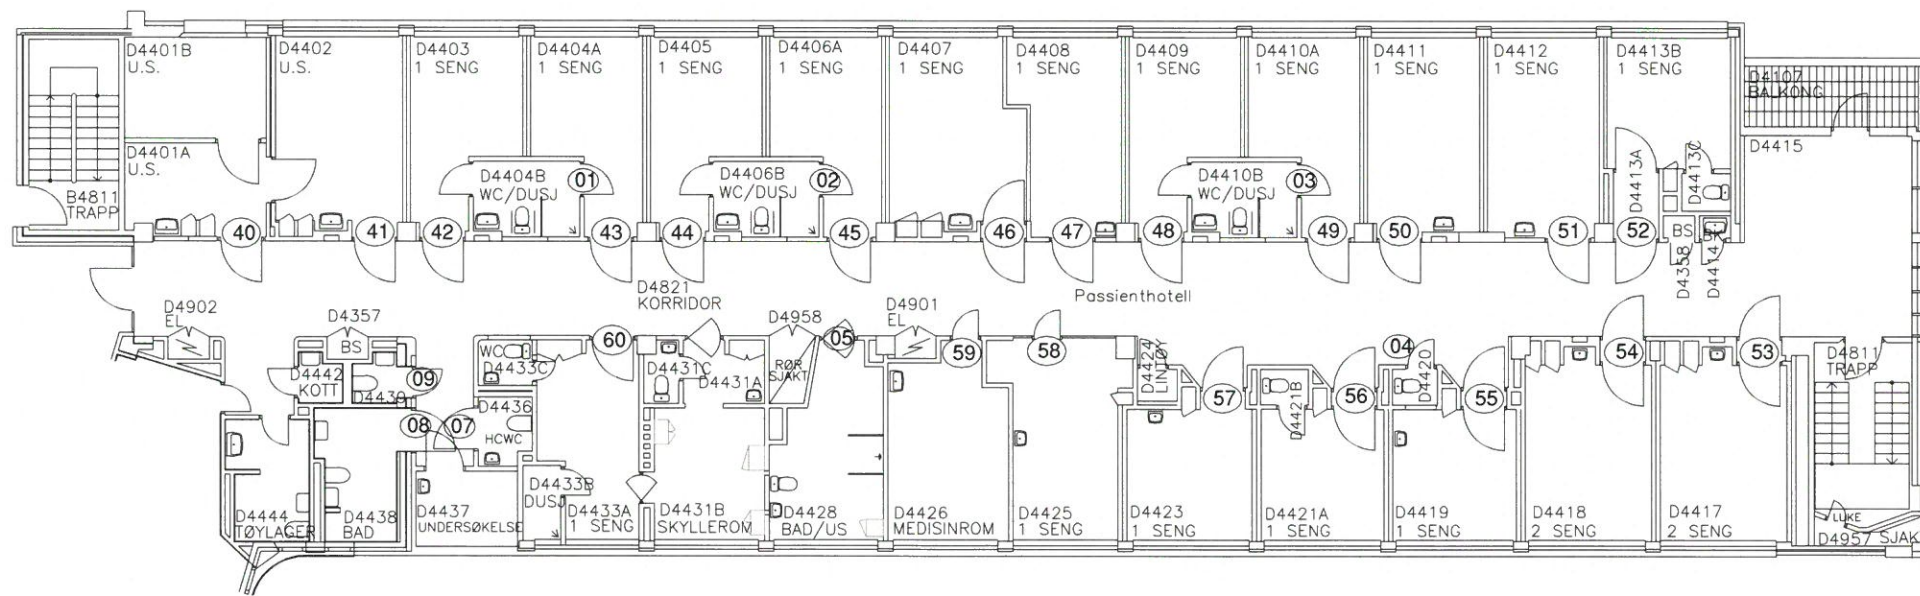


I	ENDRET ROMNAVN	MVE	14.10.19
H	NY DØR D4436-4438	MVE	11.09.19
G	FLYTTET VASK. D4426	MVE	24.06.19
F	FORANDRET ROMNUMMER	BH	10.11.14
E	DELT ROM D4402C	BH	17.09.09
D	NYTT PASSIENTHOTELL	BH	16.10.06
C	REV. ROMNR	BH	25.01.06
B	EKSTRA SENG I KORR	BH	22.07.05
A	OMBYGN 7/98	BH	28.09.98

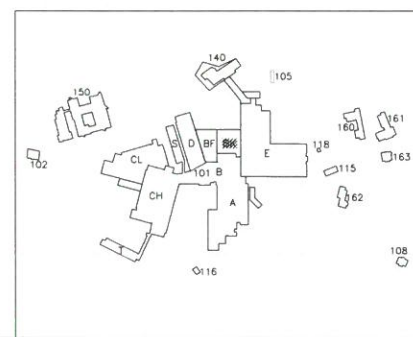

Prosjekt: ARENDA Bygg 101 FLØY - D		Tegn.nr.: - A3_200	
Tegn. art.: PLAN 4.ETASJE - Passienthotell		Rev./Dato 14.10.2019	Revidert av: MVE
Prosjekt: 101 Fag: A Tegn.type: 09 20 Blokk: 101 Etasje: 04		Ansvarlig:	DAK'et av:
Filnavn: FDV101_D_004		Dato: 16.10.2006	Målestokk: 1:200

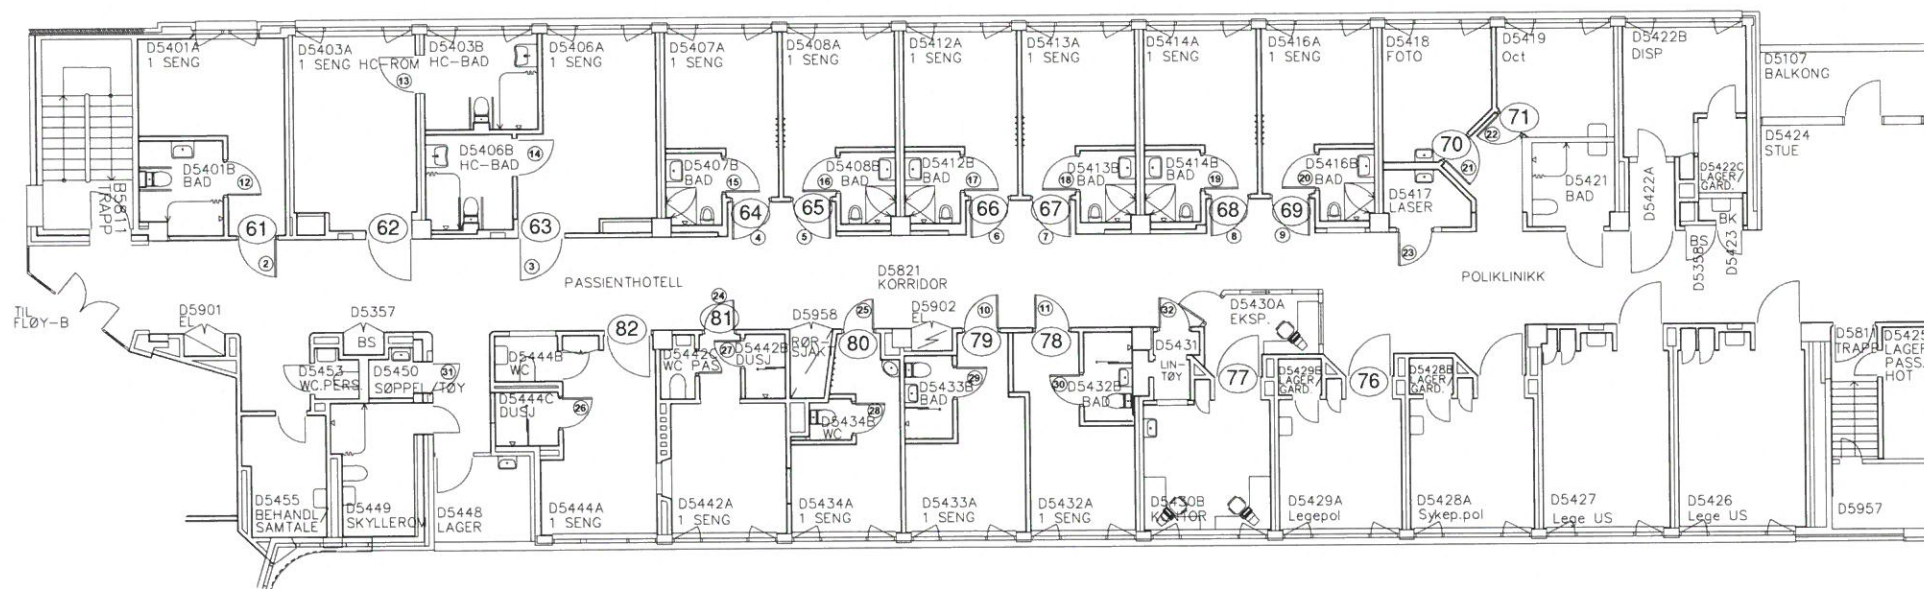

D	Ny ekspedisjon	BH	03.08.15
C	REV. ROMNUMMER	BH	10.11.14
B	REV. ROMNAVN	BH	26.03.12
A	ETTER OMB 2009	BH	13.07.09

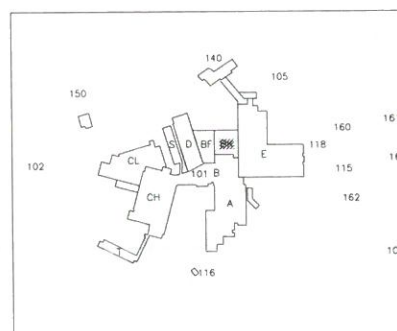


Prosjekt: **ARENDA**
Bygg 101 FLØY - D Passienthotell

Tegn. art.: PLAN
5. ETASJE

Prosjekt:	Fag:	Tegn. type:	Block:	Etasje:	Løpenr.:	Filnavn:
101	A	09 20	101	05		FDV101_D_005

Tegn.nr.:	Layout.nr.:
	- 03
Rev./Dato	Revidert av:
03.08.2015	
Ansvarlig:	DAK'et av:
Dato:	Målestokk:
10.07.2009	1:200

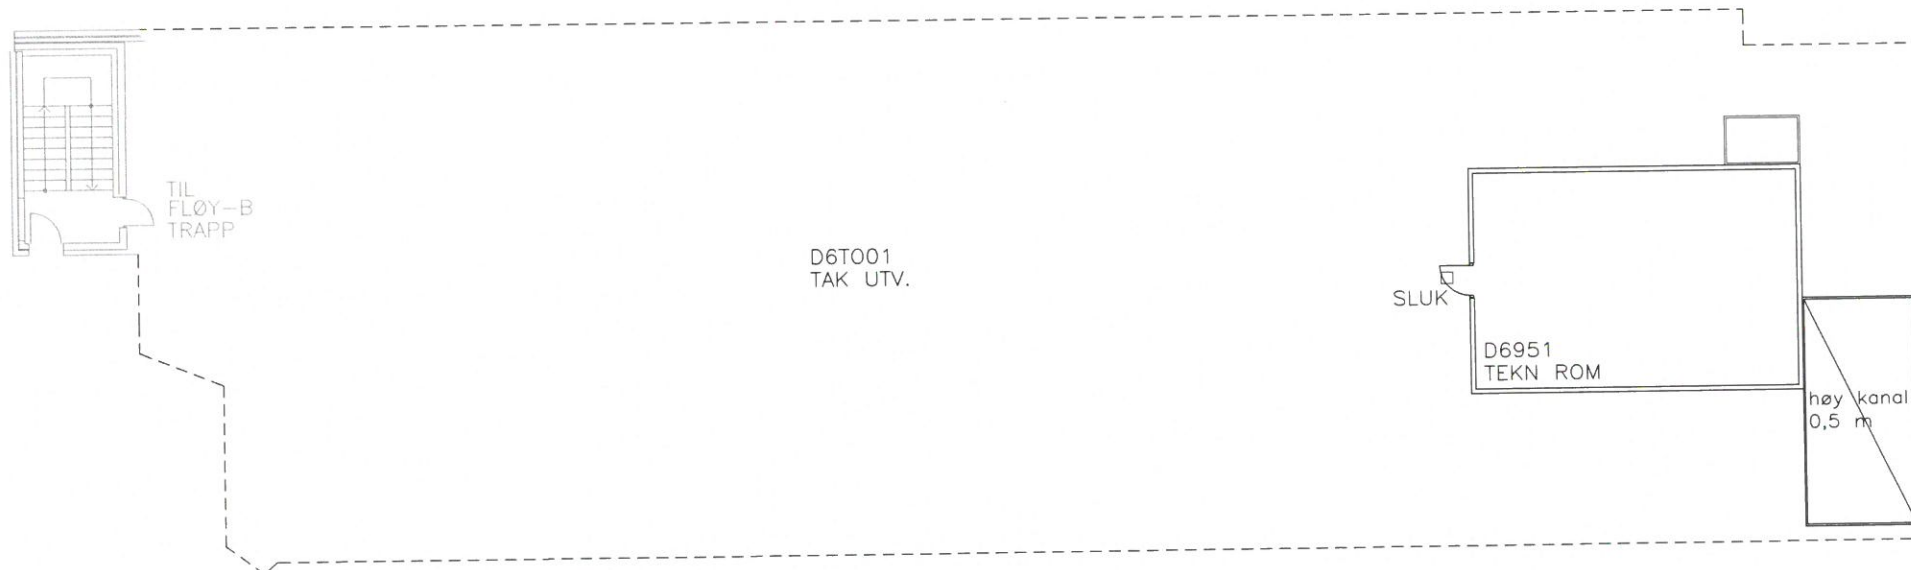

B	REV. ROMRN	BH	25.01.06
A	VENTILASJONSROM	BH	25.10.01



Prosjekt: ARENDA Bygg 101 FLØY - D		Tegn.nr.:	Layout.nr.:
Tegn. art.: PLAN 6. ETASJE Takplan - Ventilasjonsrom		Rev./Date 14.03.2013	Revidert av:
Prosjekt: 101 Fag: A Tegn.type: 09 20 Block: 101 Etasje: 06 Løpenr.: Filnavn: FDV101_D_006		Ansvarlig:	DAK'et av:
		Dato: 25.10.2001	Målestokk: 1:200