


FORELØPIG TEGNING
 ANBUDESTEGNING
 ARBEIDSTEGNING
 DOKUMENTASJONTEGNING

REV. NR.	REV. DATO	ENDR.	REVISJON	TEK. NR.	TITTEL	REV. NR.
B	18.08.04	-	Korr. tegn. III AS-BUL.T.			gmb
A	10.11.03	-	Korr. fra mål. 100/150, lmt. vent.			GMB
						ØEB
						SIN
						GDOKL
						GDOKL

FAG: V
 PLAN 3. ETG.
 VVS-ANLEGG

TEK. NR.: C.350.134
 TITTEL: VVS-ANLEGG

HELSE SØR
 Sørlandet sykehus Arendal
 Prosjektorganisasjonen SSA
 OMBYGGING

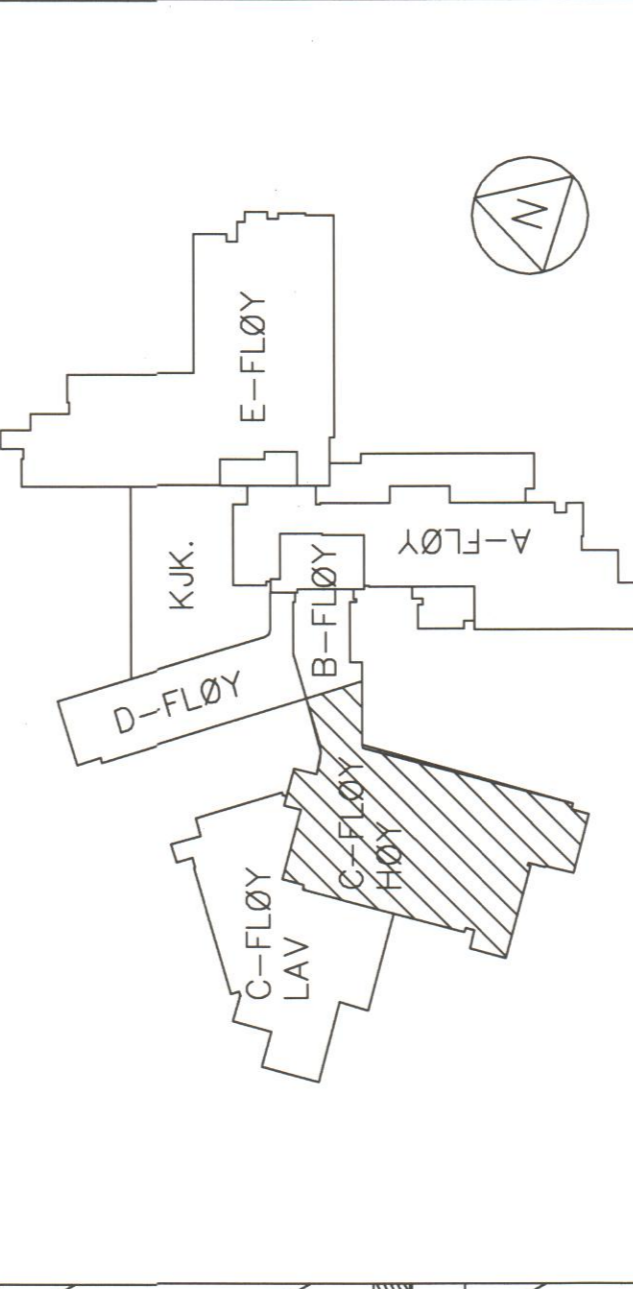

PROSEKTOREG: PROSJEKTORGANISASJONEN FOR VIDERE
 UTBYGGING AV ASA
 ØRSTADVEI 26, 4838 ARENDAL TEL. 37 00 98 70 FAX 37 00 98 77

ARKITEKT: ELIASSEN OG LAMBERTZ-NILSSEN ARKITEKTER AS
 HAMMERSBOG TORG 3, 0119 OSLO TEL. 22 99 44 50 FAX 22 99 44 99

BYGGETEKNIK: STÆRK & CO. AS
 HANSEGT 1, 4838 ARENDAL TEL. 37 00 57 56 FAX 37 00 57 51

ELEKTROTEKNIK: EL-PPLAN SØR
 POSTBOKS 298, 4882 GRIMSTAD TEL. 37 22 20 00 FAX 37 22 20 01

VVS-TEKNIK: SIVILING ØRVIND, BERNTSEN AS
 POSTBOKS 81, 4801 ARENDAL TEL. 37 00 01 80 FAX 37 00 01 81

DATE	02.08.02	SIK.	150
PROSJEKTNR.	400	GDOKL.	
DATE/FILE	18.08.04	REV. NR.	
BYGGING			
TITTEL	PLAN 3. ETG		
	VVS - ANLEGG		
TEK. NR.	C.350.134		
BYGGING			
REV. NR.	B		

