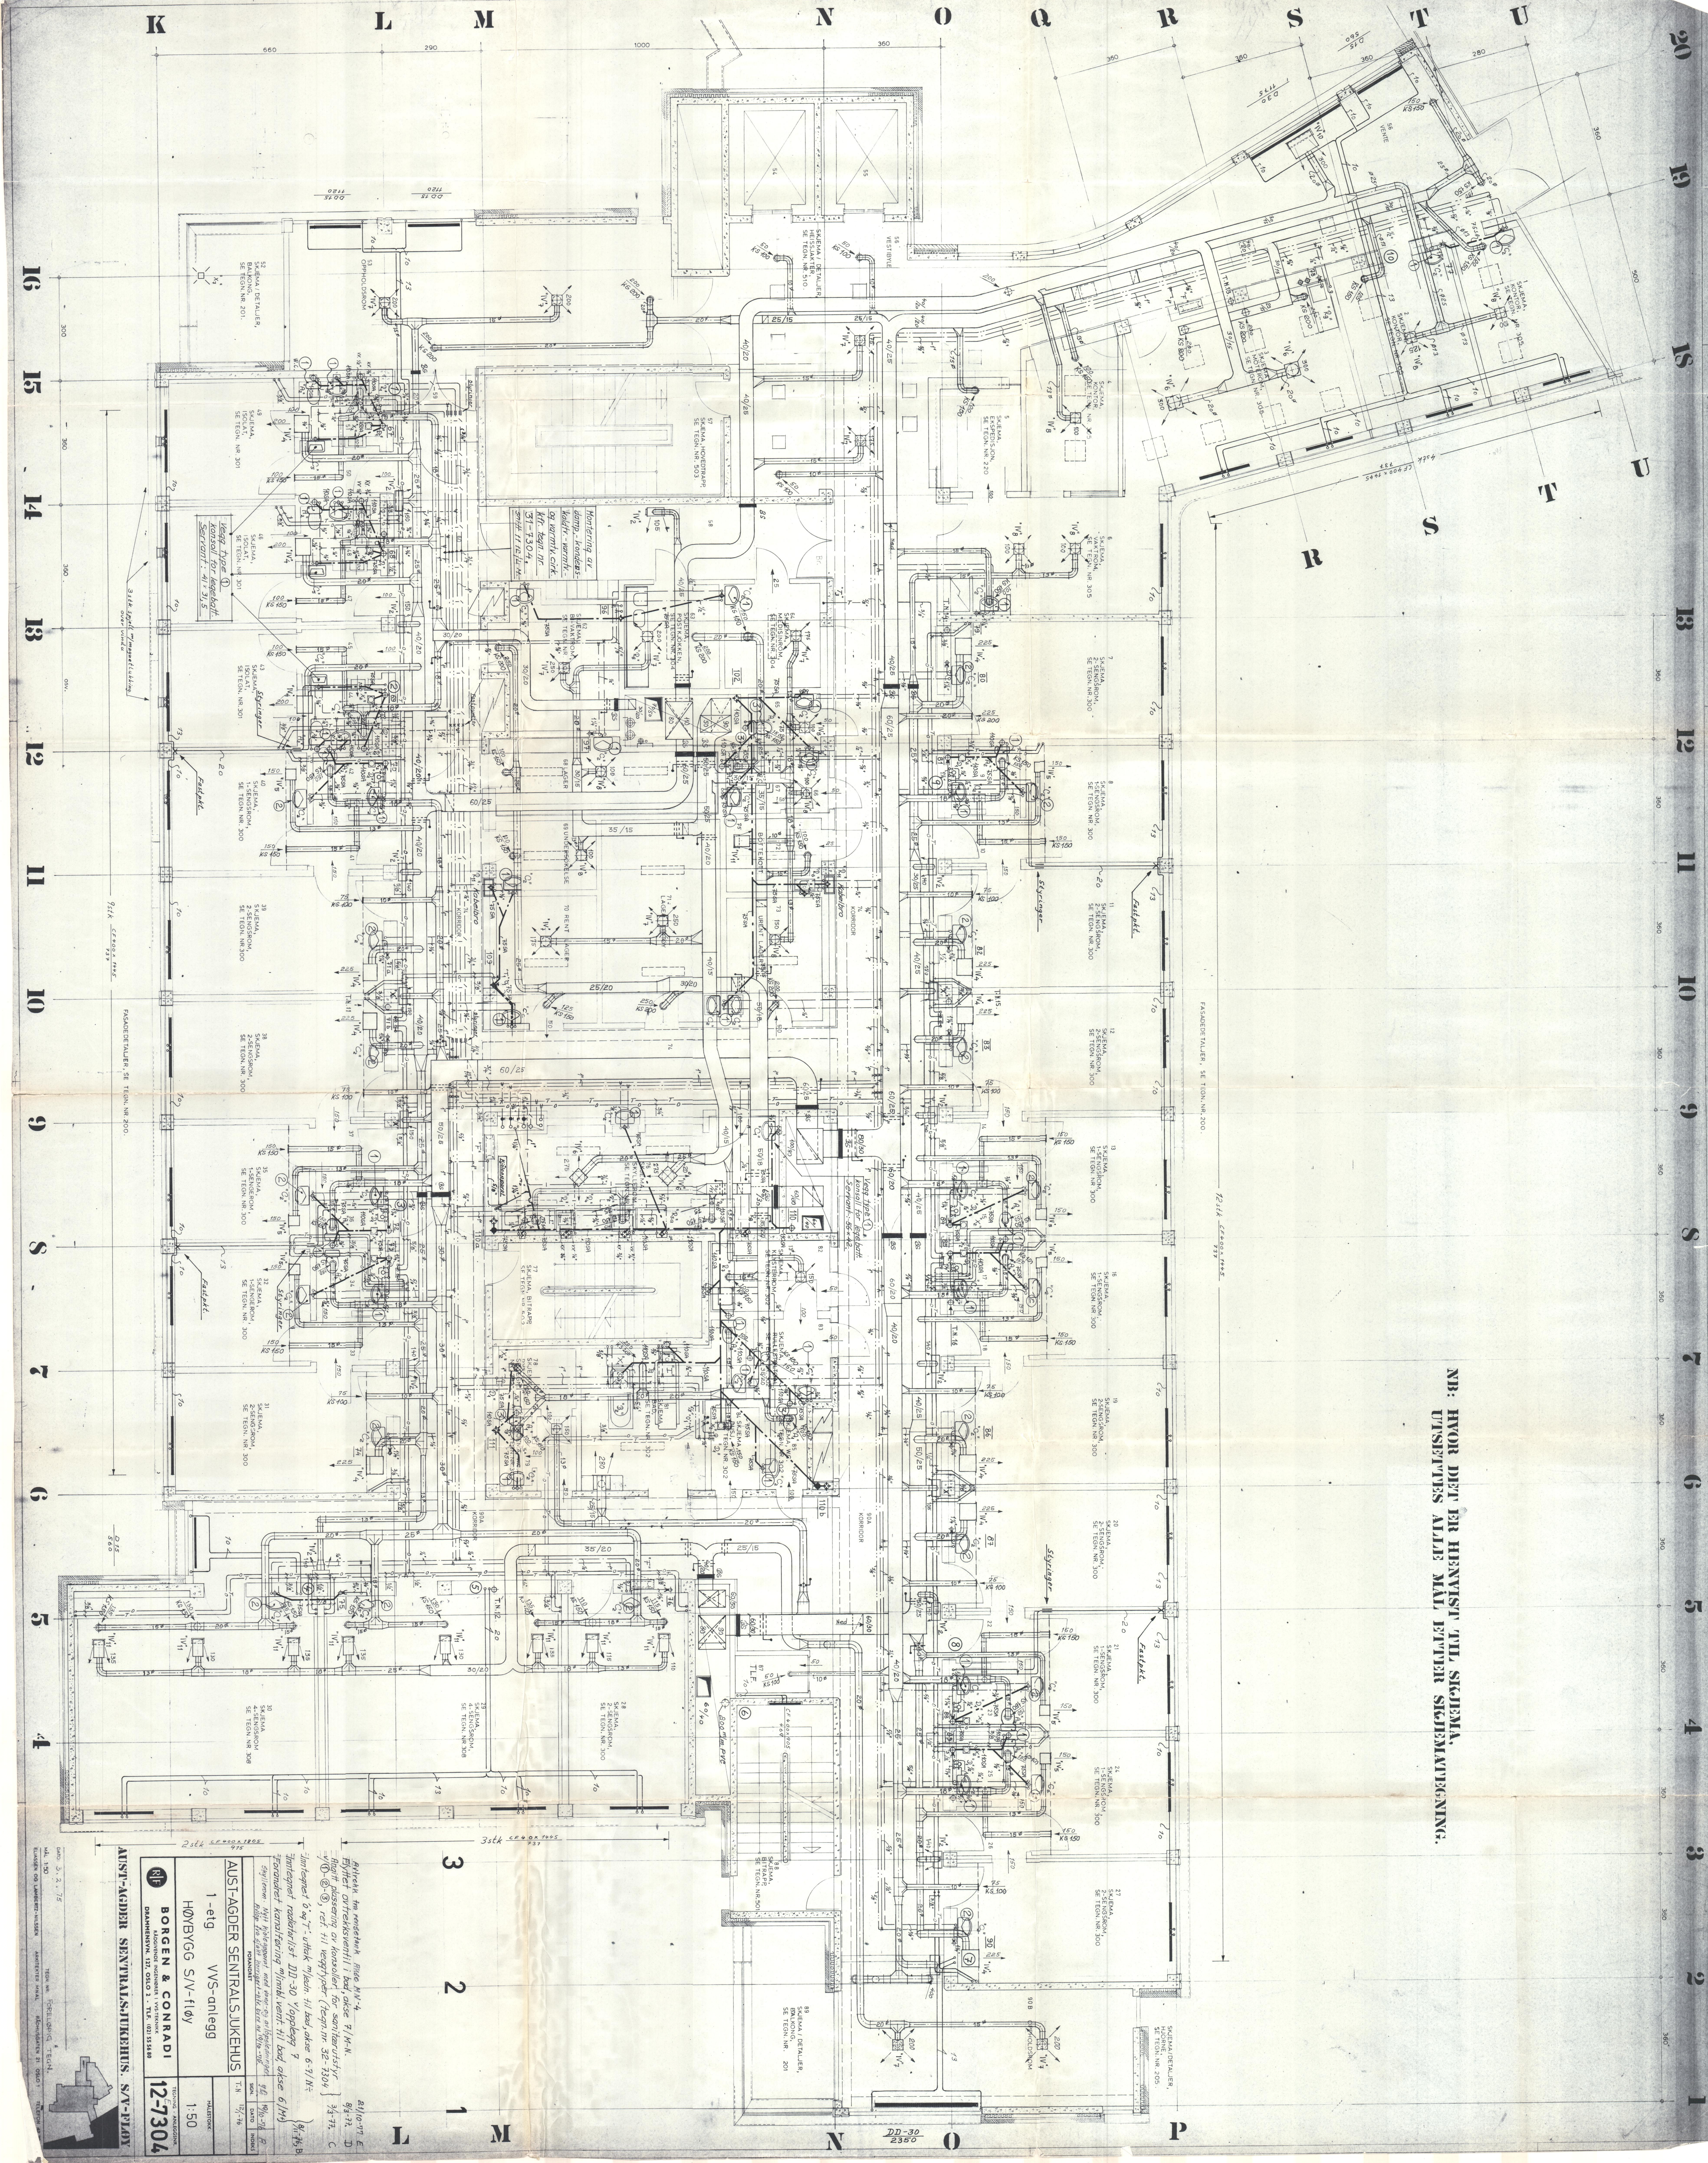
NB: HVOR DET ER HENVIST TIL SKJEMA, UTSETTES ALLE MÅL ETTER SKJEMATEGNING.
Vegg type ① konsoll for legebatt. Servant: 41 x 31,5
Montering av damp-, kondens-, kaldtv.-varmtv. og varmtv. cirk. kfr. tegn. nr. 31-7304, snitt 11 11c/L-M.
Avtrekk fra rensetank Akse M/N-4 21/10-77 E
Flyttet avtrekksventil i bad, akse 7/M-N. 8/3-77 D
Angitt plassering av konsoller for sanitærutstyr v/①-②-③, ref. til veggtyper (tegn.nr. 32-7304) 3/3-77 C
Inntegnet Ö og T-uttak m/ledn. til bad, akse 6-7/N
Inntegnet radiatorlist DD-30 v/opplegg 7
Forandret kanalføring m/innbl. vent. til bad akse 6/M 8/11-76 B
Skyllerom: Nytt kjøleapparat med vann- og avløpsledninger. Avløp fra sjakt korrigert iht. brev av 19/10-76 19/10-76 A
T.N. 12/1-76
AUST-AGDER SENTRALSJUKEHUS
1-etg. VVS-anlegg
HØYBYGG S/V-fløy
1:50
BORGEN & CONRADI
RÅDGIVENDE INGENIØRER I VVS-TEKNIKK
DRAMMENSVN. 127, OSLO 2 - TLF. (02) 55 56 80
TEGNING - ANLEGGSNR.
12-7304
DATO: 3.2.75
MÅL 1:50
TEGN.NR. FORELØPIG TEGN.
ELIASSEN OG LAMBERTZ-NILSSEN ARKITEKTER MNAL RÅDHUSGATEN 21 OSLO 1
AUST-AGDER SENTRALSJUKEHUS. S/V-FLØY