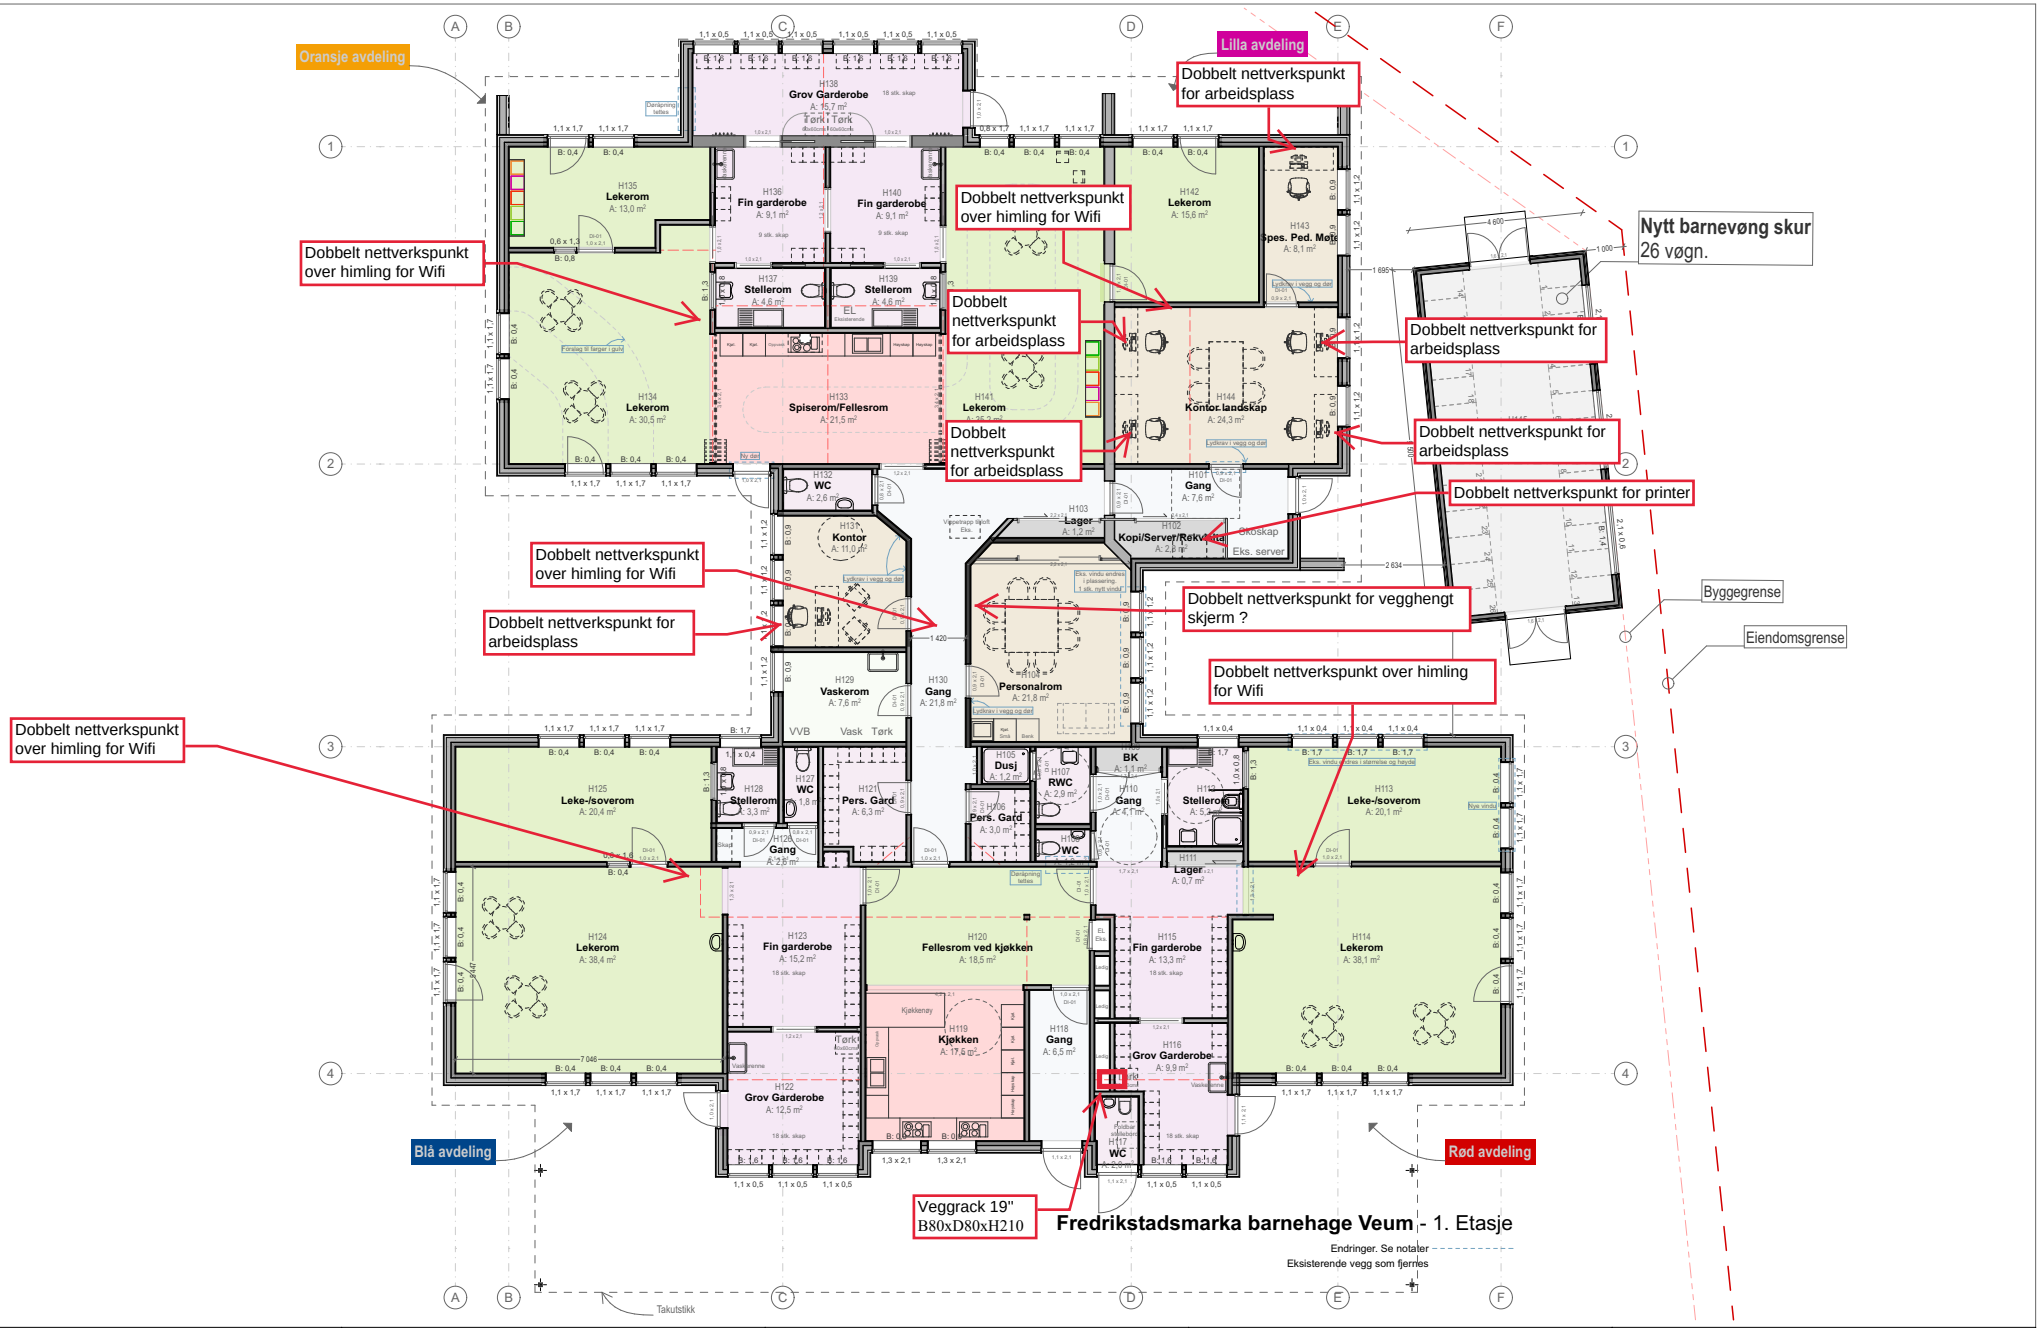

ARKITEKT:	PROSJEKT:	ADRESSE:	INNHOLD:	TEGNING NR.:
ALTIPLAN	**Fredrikstadmarka barnehage Veum (FMBV)**	**Veum allè 8**	**1. Etasje**	**BY2516-A-H1-A-220-20-01-Plantegning**
KONTAKT: post@altiplan.no	FASE: Forprosjekt / SITUASJON: Ny situasjon	GNR.: 214 / BNR.: 138 / POSTNR.: 1615 / POSTSTED: Fredrikstad	REVISJON: Beskrivelse: - D - Alternativ B	*OBS! Alle mål, høyder og arealer må kontrolleres på stedet* MÅLESTOKK: 1:200 / ARK: DIN-A4 / DATO: 08/04/2020