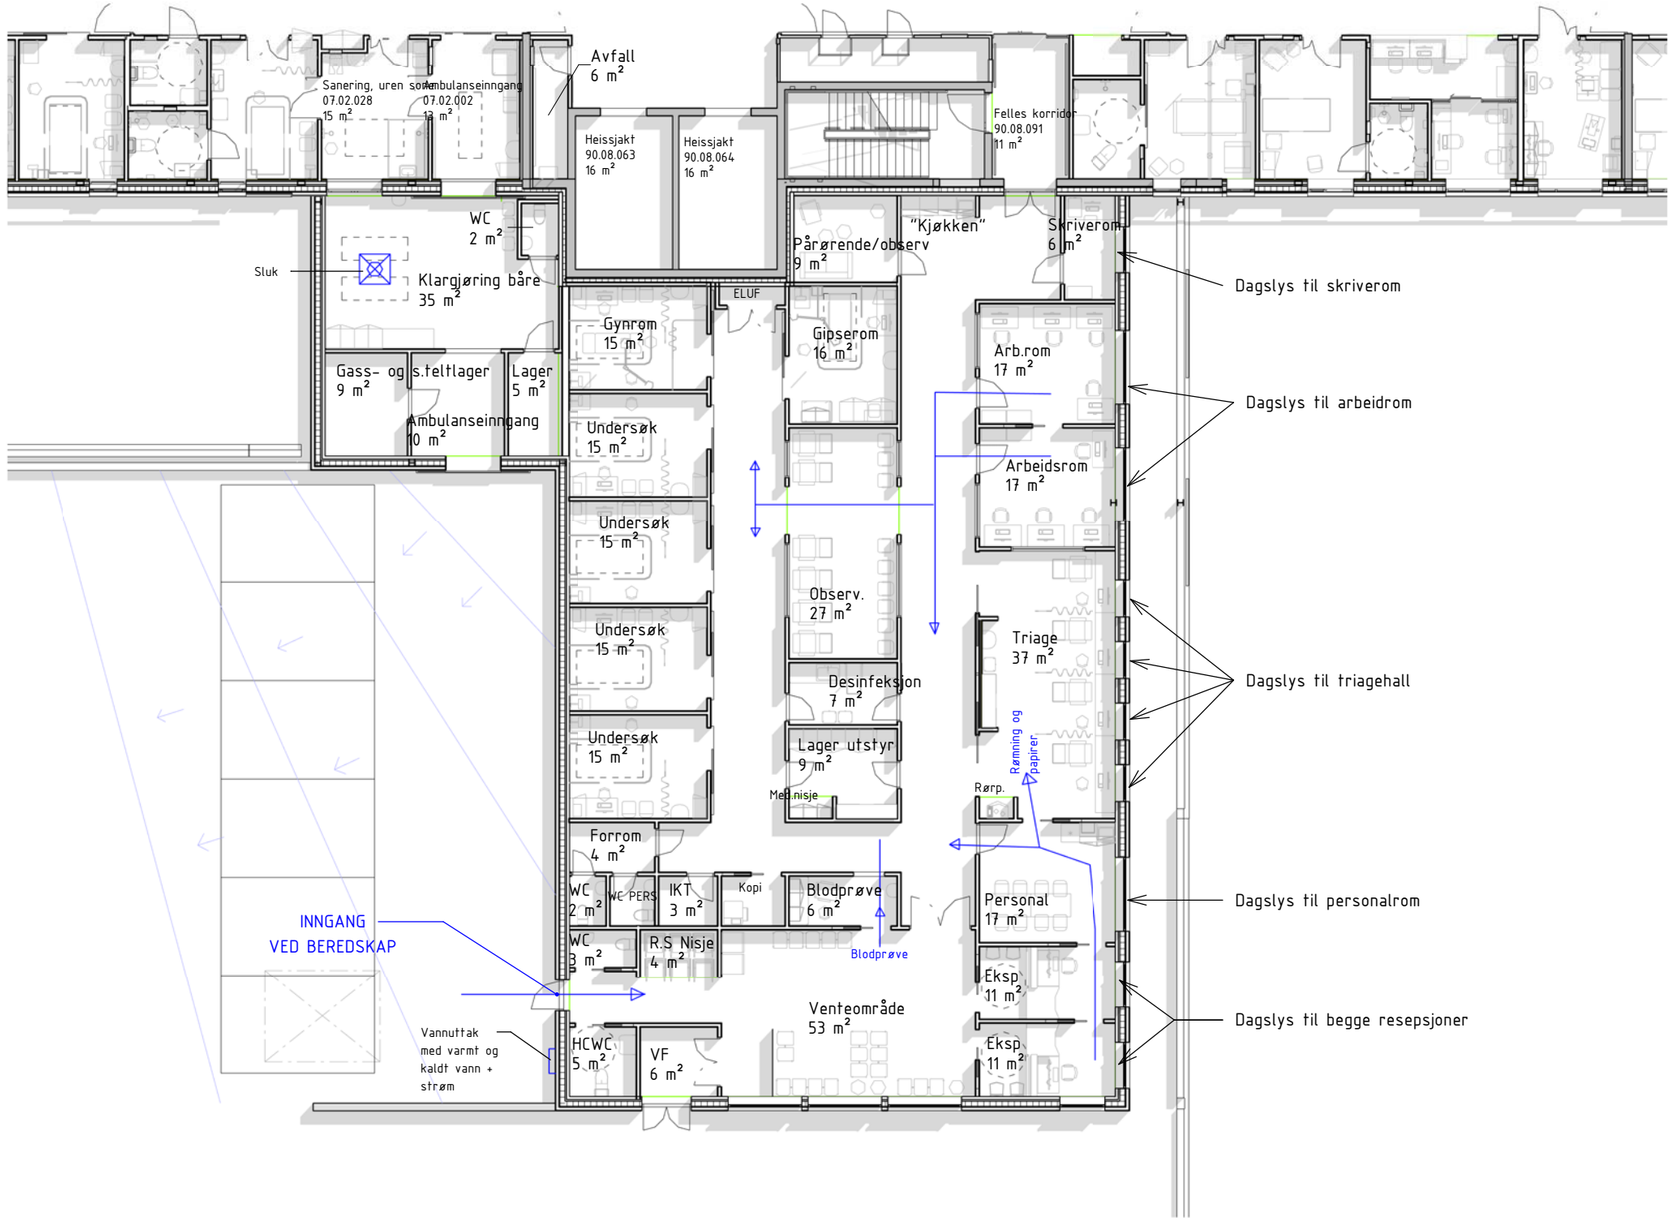2018-09-07
NYTT AKUTTMOTTAK
1:200/A3