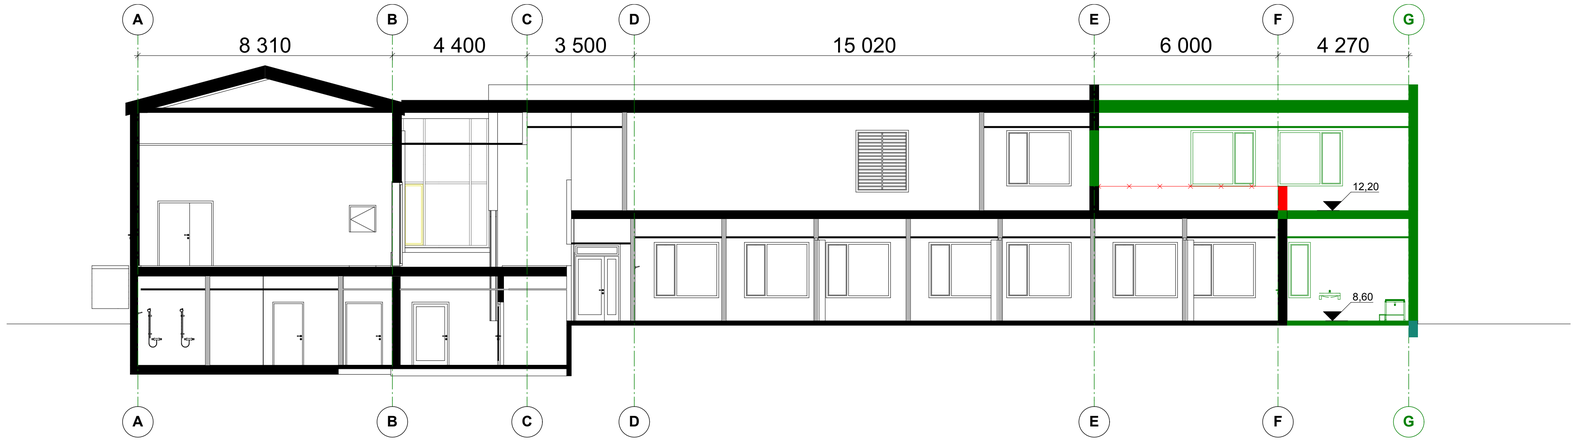

FASADE SØRVEST

FASADE NORDØST

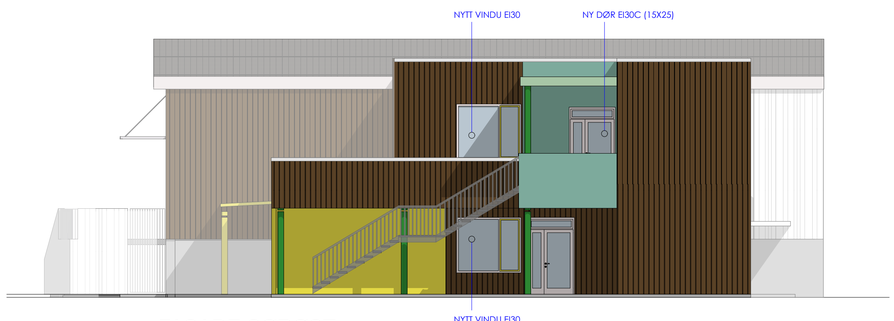

FASADE SØRØST

Merk: Grønt angir nye konstruksjoner.
Rødt angir demontering/riving.

Nye dører/vinduer og dører/vinduer som skal gjenbrukes er angitt på plan og fasader.
Overflate og farge som eksisterende dører og vinduer.

Tegningstittel: Snitt og fasader Utvidelse

Tegningsnr: A30-103 **Rev. ind.:**

Tegningsinfo:

Referansefigur

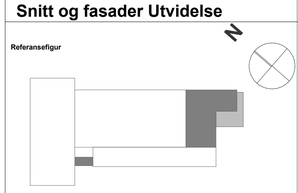

Nummersystem tegninger:

A20 = Planer
A30 = Snitt
A40 = Fasader
A50 = Detaljer
A60 = Skjema og lister

Eksempel: A22-102

A - arkitektegning
22 - hovedplaner
102 - plan 2. etasje

Revisjoner

Dato	Rev.	Endring	Ferdiggrad	Sign.	KPR

Byggherre:

Vågan Eiendom KF

Adresse:
Kongsvatnveien 15, 8300 Svolvær

● ARK: Arkitektene VIS-À-VIS AS
Beddingen 14
7014 Trondheim
tlf 73808780

○ RIB
RIV
RIE
RIBr
COWI AS
Otto Nielsens vei 12
7414 Trondheim
tlf 02694

Oppdragsansvarlig: **Siv. ark. MNAL Sonja Røed**

Ansvarlig saksbehandler: **Siv. ark. MNAL Sonja Røed**

Tegnet av: SR

Kontrollert dato: 01.07.20

Oppdragsnr: **1816**

Oppdrag: **STRAUMAN OPPVEKSTSENTER**

Status: **Anbudsstegning**

Dato: 01.07.20

Målestokk: 1:100

Tegningstittel: Snitt og fasader Utvidelse
Tegningsnr: A30-103 Rev. ind.: