



Bygg A - Forslag til vindavstiving, vegg akse 11
1:50

— Vindavstiving, Limtre
— Bæring av teglforblending over utsparinger. Stål - HE100A.

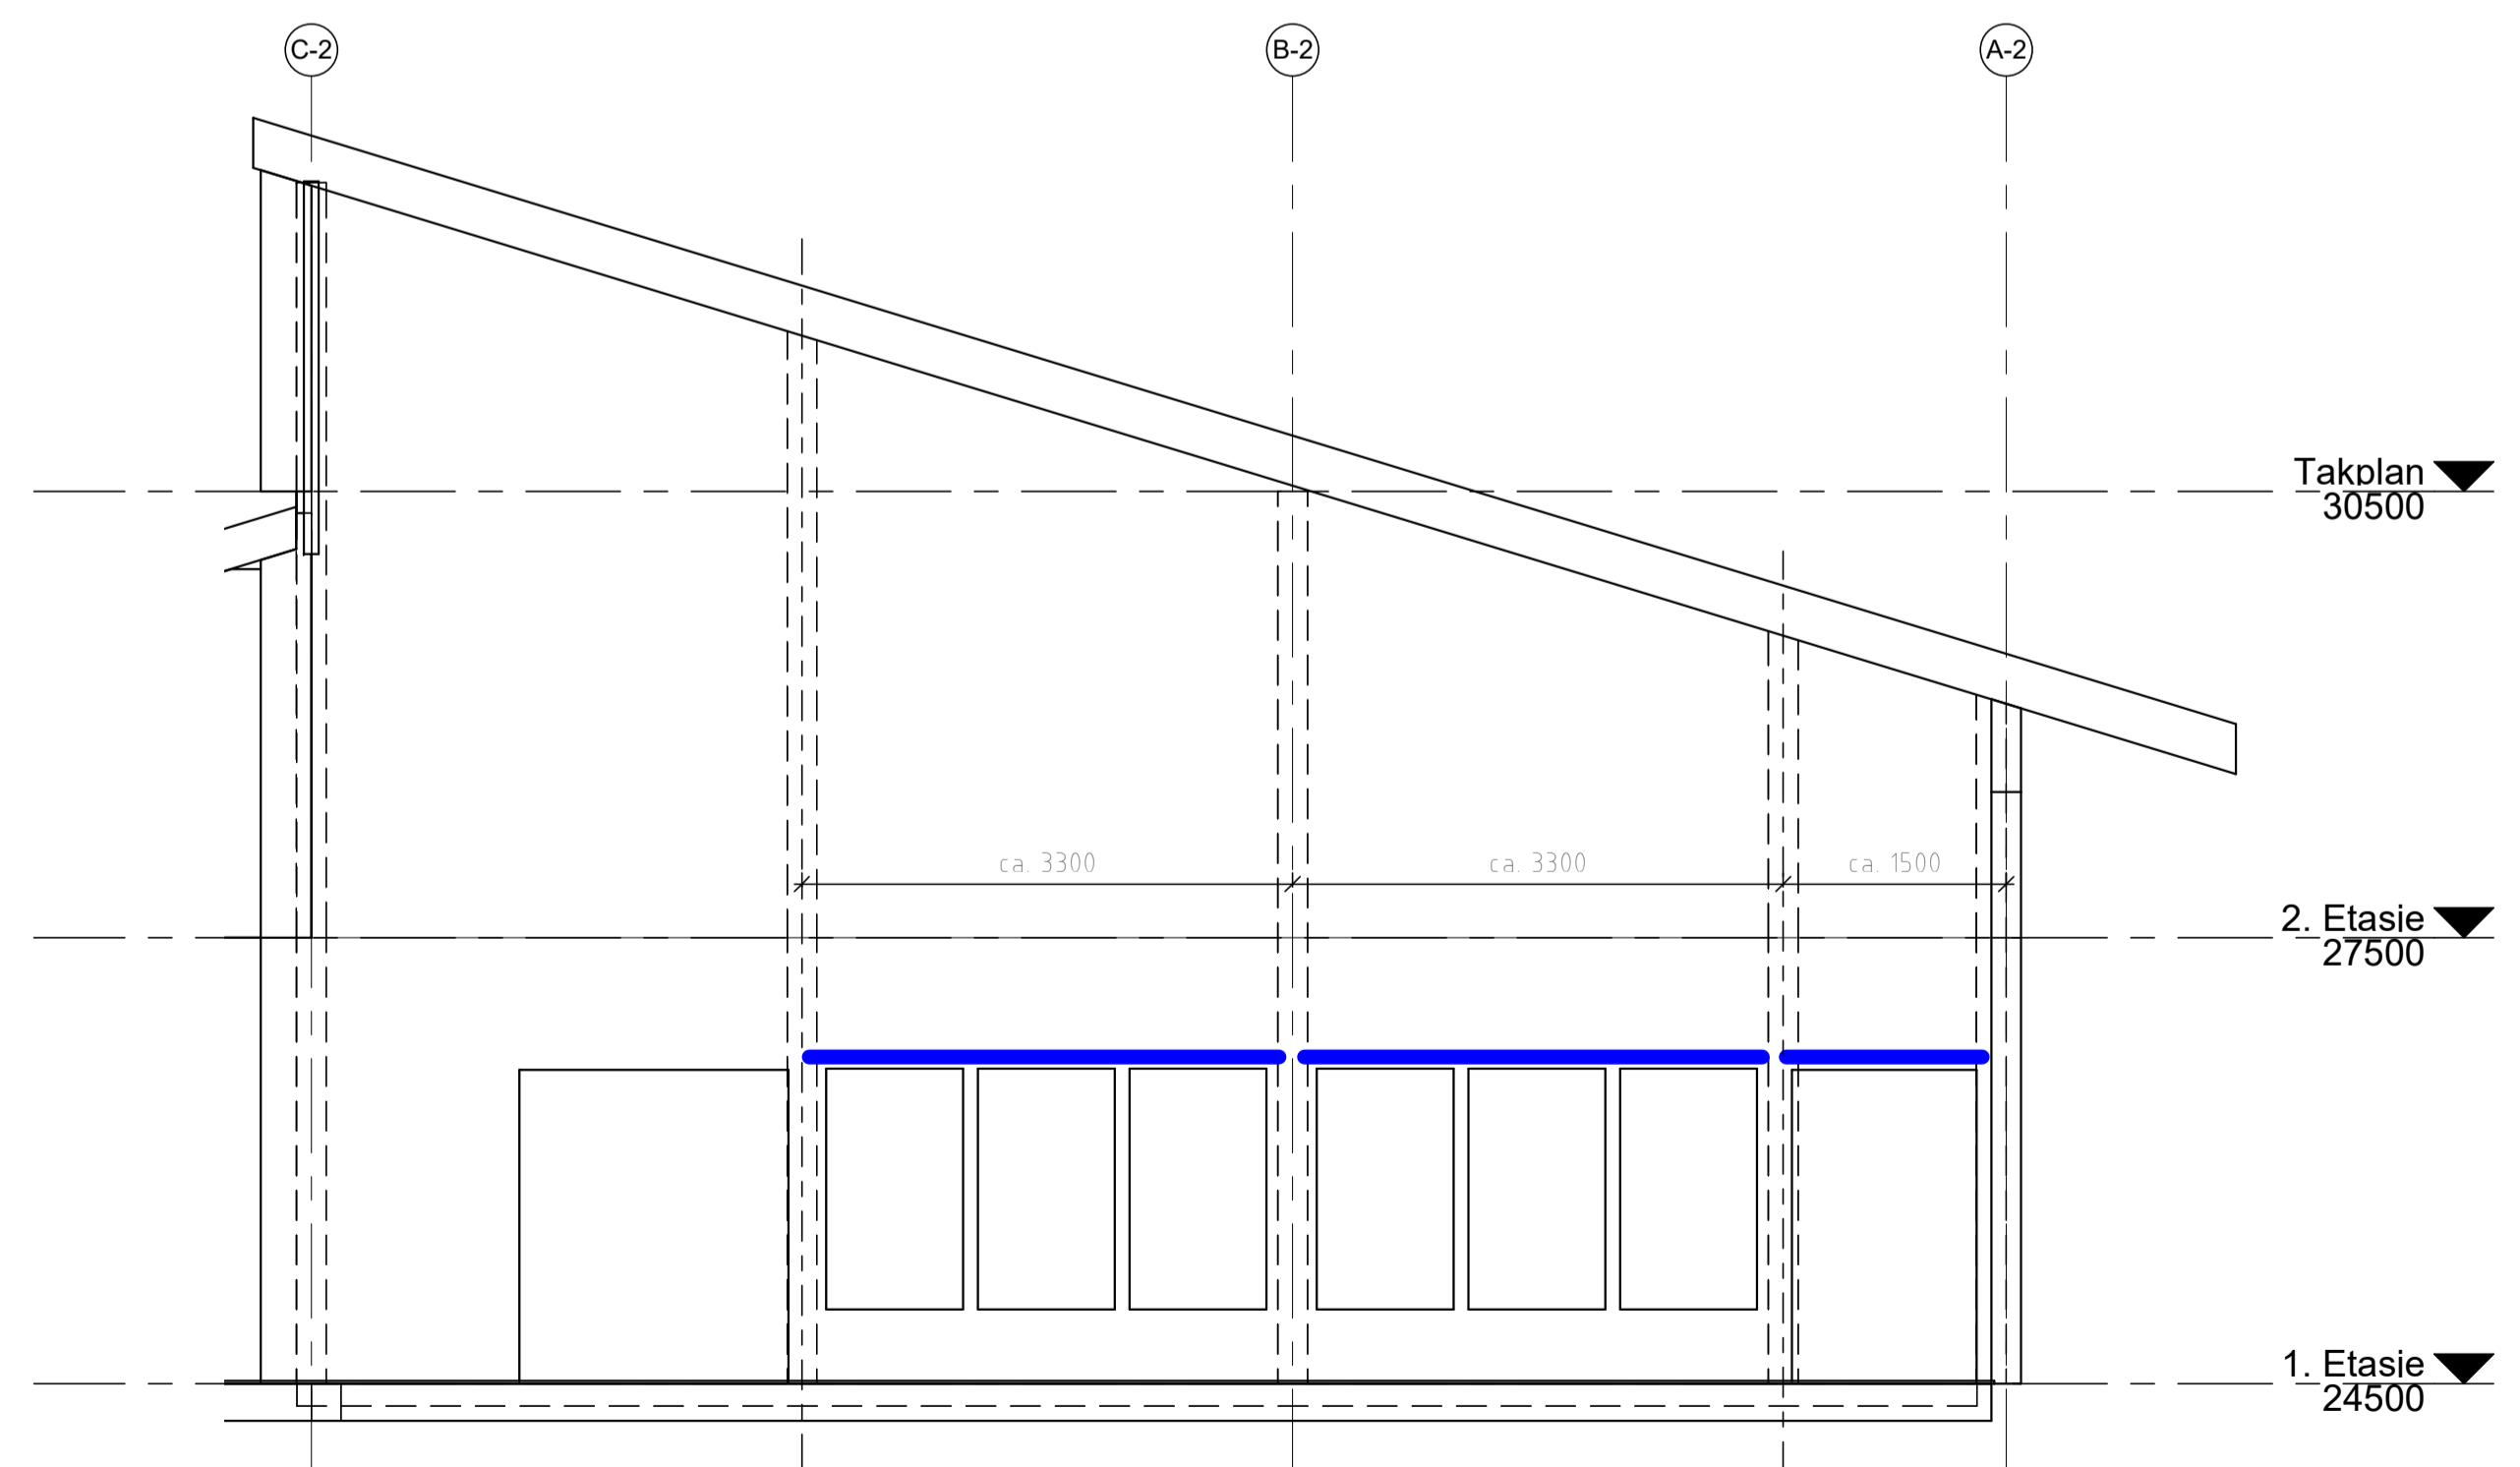

Bygg A - Forslag til bæring i teglforblending, akse 11.
1:50

Tegningsnr. RIB-A-01 Revisjon

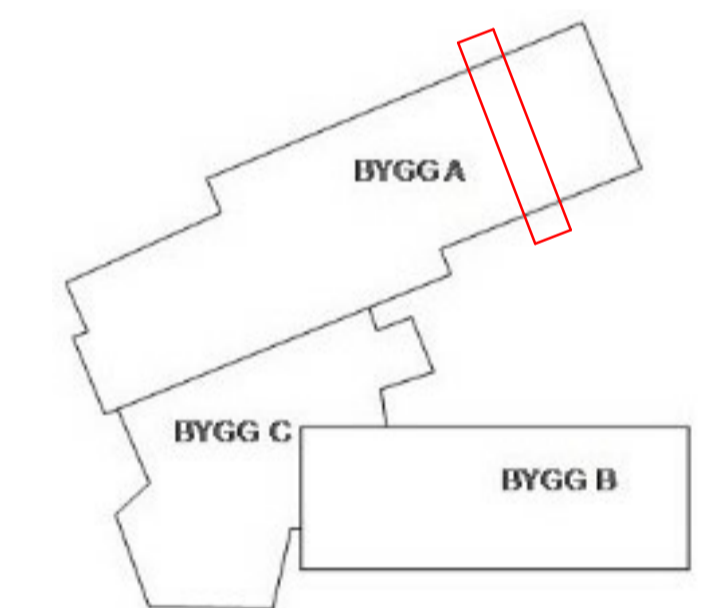

Byggherre:

WSP Norge AS
 BYGG
 Engebretts vei 5, 0275 Oslo
 Tlf.: 932 40 000
 E-post: no.wsp@wsp.com



REV.	BESKRIVELSE	DATO	TEGN	KONTROLL	Godkj.

Prosjekt	Dato		
Kyrksæterøra VGS	2020-05-15		
Trondheimsveien 18, 7200 Kyrksæterøra	Tegn. / Kont. / Godkj.		
	OBL / AD / AD		
Gnr: 102 Bnr: 679	Målestokk		
	1:50		
Prosj.Nr	Fase	Disiplin	Format
2000833		RIB	A1

Tegningsnavn
Bygg A - Forslag til tiltak i forbindelse med nye åpninger i vegg, akse 11

Tegningsnr. RIB-A-01 Revisjon