


# ROM FOR KONVOLUTTERINGSMASKINER

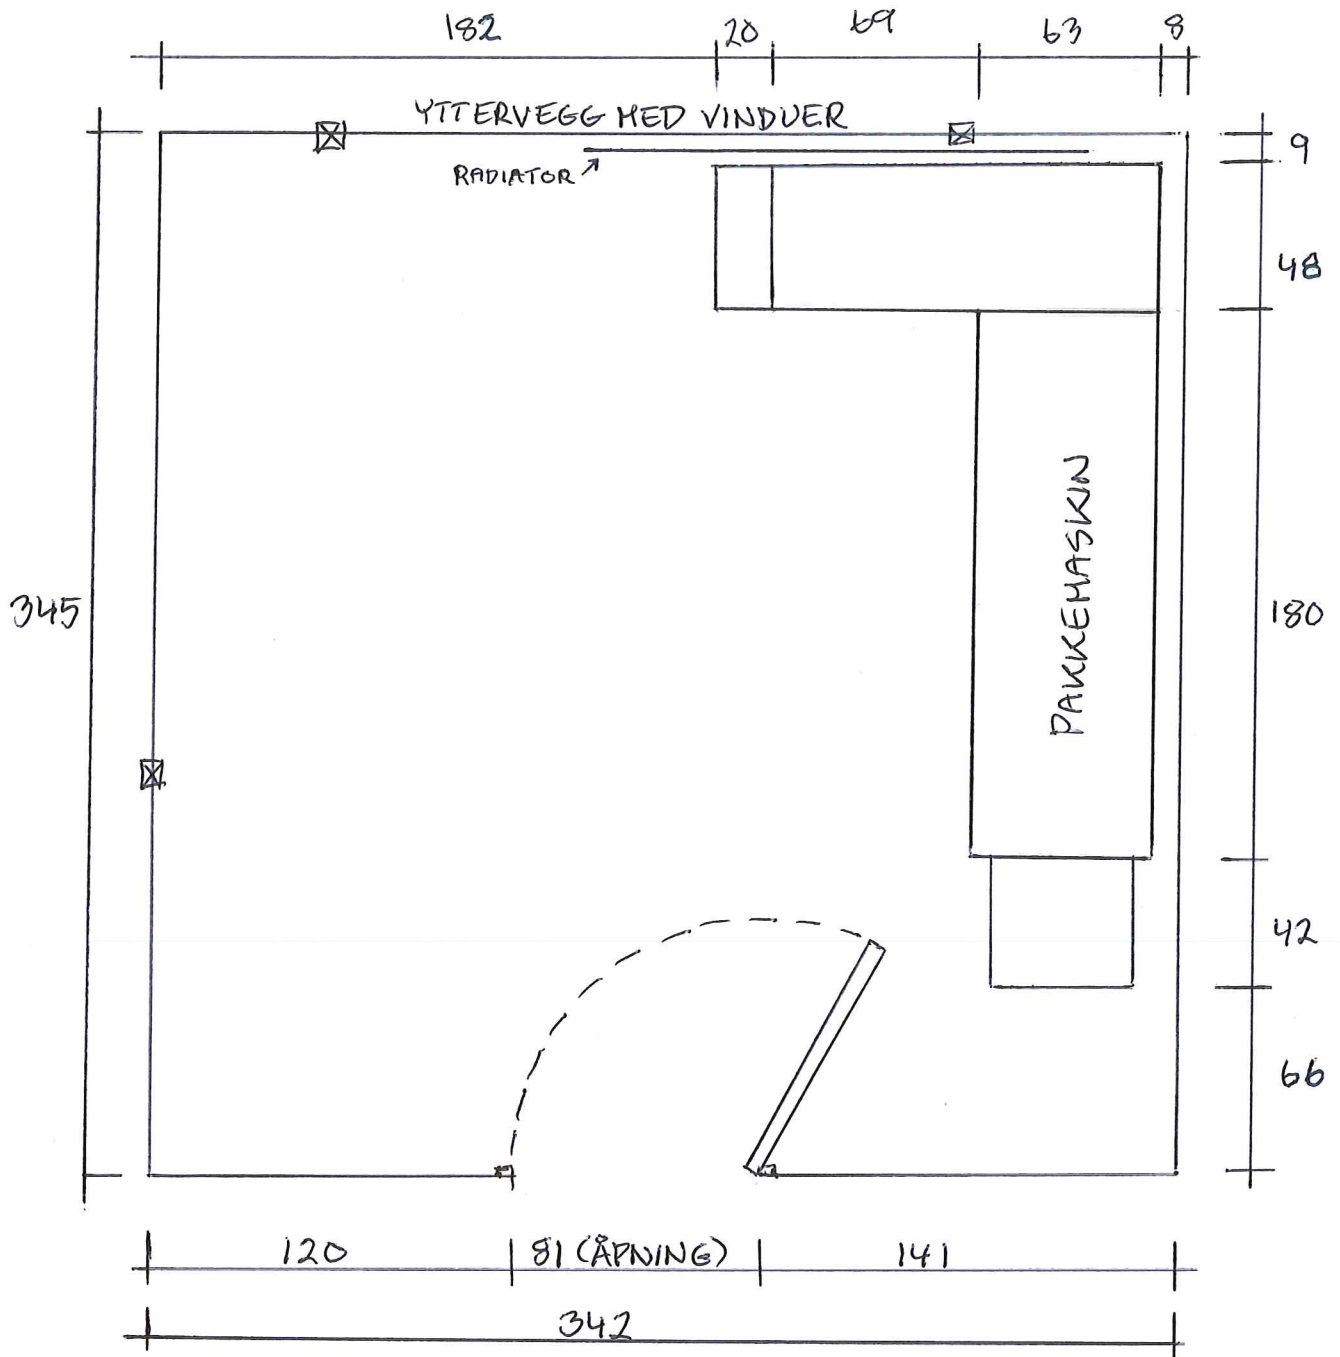

☒ DOBBELTKONTAKTER

ALLE MÅL ER I CM.

MÅLESTOKK 1 : 25