



Havforskninginstituttet – Rederiavdelingen



Fartøy: Dr. Fridtjof Nansen

VERKSTEDSJOBBER/ DOKKING

Jobb :05

Dato utført :

Sign :


Konto nr :

Lokalitet/plassering : se tankplan

Komponent: : Forny ferskvannsrør i ferskvann tanker


JOBBSINFORMASJON/ DETALJER	INKLUDERT I ARBEID
<p>Skift ut/forny FW rør installert i tank: 300P, 300s, 310P, 310S og 810C</p> <p>Eksisterende rør er: d76,1x4,5 galvanisert stål (DN65)</p> <p>Nye rør i Syrefri/rustfritt stål, DN65</p> <p>Tegninger nedenfor er tatt ut fra 3D tegninger Det er flenser i skott gjennomføringer</p> <p>ND25 rustfri kuleventiler skal monteres i nye rustfri sugeline utenfor hver tank, 5 stk.</p> <p>NB: Rør må monteres i tank før sandblåsing. Flenser må monteres for å tilpasse eksisterende rør</p>	<input type="checkbox"/> Gassfri sertifikat
	<input type="checkbox"/> Ekstra belysning
	<input type="checkbox"/> Ventilasjon
	<input type="checkbox"/> Tilkomst
	<input type="checkbox"/> Rengjøring før
	<input checked="" type="checkbox"/> Rengjøring etter
	<input type="checkbox"/> Stillas
	<input type="checkbox"/> Krane
	<input type="checkbox"/> Transport til verksted
	<input type="checkbox"/> Transport ombord
	<input type="checkbox"/> Sandblåsing
	<input type="checkbox"/> Priming/Grunning
	<input type="checkbox"/> Maling
	<input type="checkbox"/> Trykk/Vacuum testing
	<input type="checkbox"/> X-ray
	<input type="checkbox"/> Ultrasonic testing
	<input type="checkbox"/> Brannvakt/Sikkerhetsvakt
	<input type="checkbox"/> Isolasjonstest/Megging
	<input type="checkbox"/> Rette opp tegninger
	<input type="checkbox"/>
	ARBEIDET SKAL KONTROLL. AV:
	<input checked="" type="checkbox"/> Klasse (DnV)
	<input type="checkbox"/> Teknisk inspektør
<input checked="" type="checkbox"/> Kaptein/Maskinsjef	
<input type="checkbox"/> Utstyers leverandør	
<input type="checkbox"/>	
MATERIAL:	
<input checked="" type="checkbox"/> Verksteds levering	
<input type="checkbox"/> Rederi levering	
<input type="checkbox"/>	
VEDLEGG:	
<input type="checkbox"/> Foto	
<input type="checkbox"/> Tegning	
<input type="checkbox"/> Skisse	
<input type="checkbox"/> Eksempel/Prøve	

Tegninger:

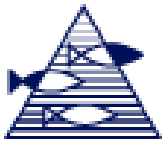


Havforskningsinstituttet – Rederiavdelingen


Fartøy:

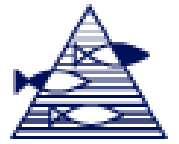


1. Sugeline i FW tank300P, ein gjennomføring. Mindre en 1 meter

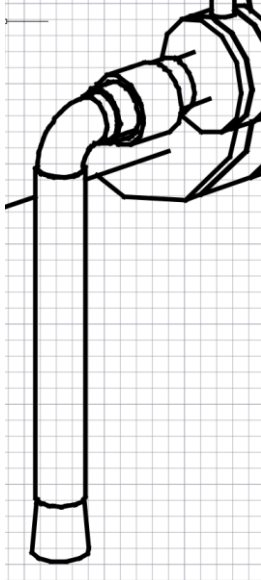


2. Sugeline i tank 300S, En gjennomføring, mindre en 1 meter

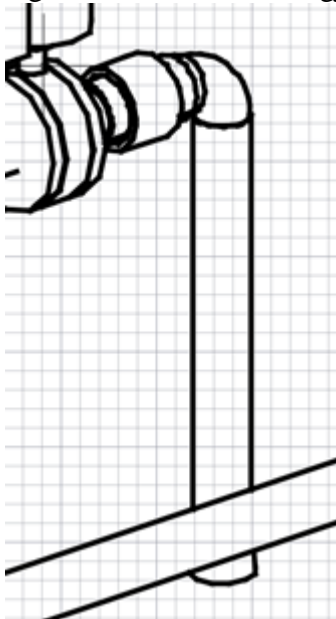

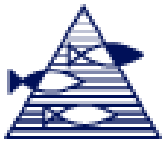


Havforskningsinstituttet – Rederiavdelingen

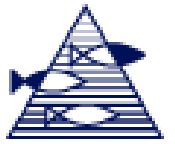


Fartøy:

3. Rør instalert i tank 300S. Rør `skravert ut i blått ` skal fjernes.
2skott gjennomføringer. Ca 3 meters lengde

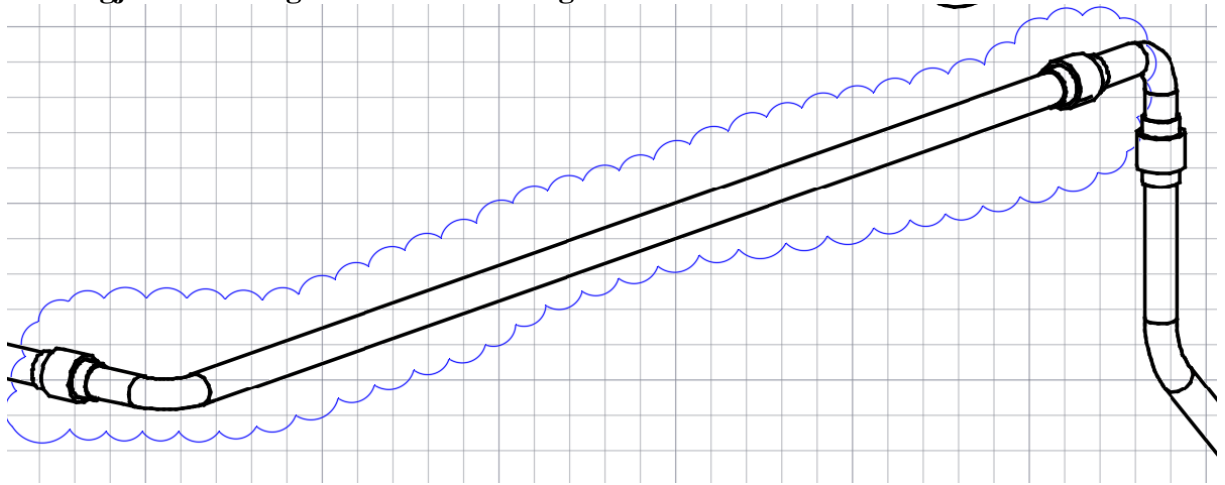

4. Suge rør i tank 310P – ca 2 meter med 1skottgjennomføring

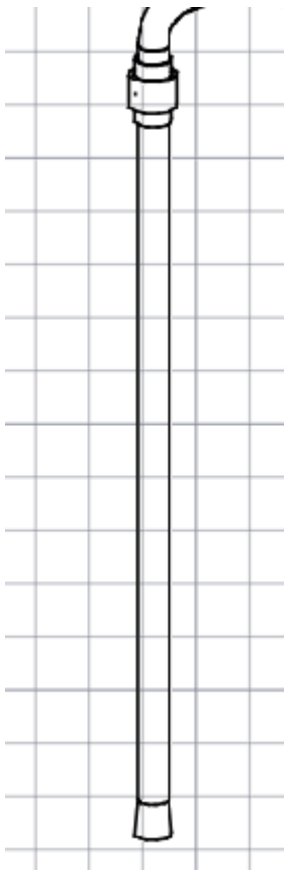




Havforskningsinstituttet – Rederiavdelingen

Fartøy:



5. Suge rør i tank 310S – ca 2 meter med 1skottgjennomføring

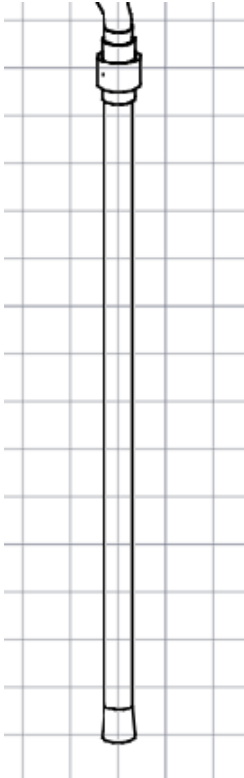

6. Suge rør i tank 810C – ca 2 meter med 1skottgjennomføring

